어 린 이 보 호 구 역
현황 및 개선안도

시설명	버클리 어린이집 (서울시 강서구 내발산동 강서로47바길 21)

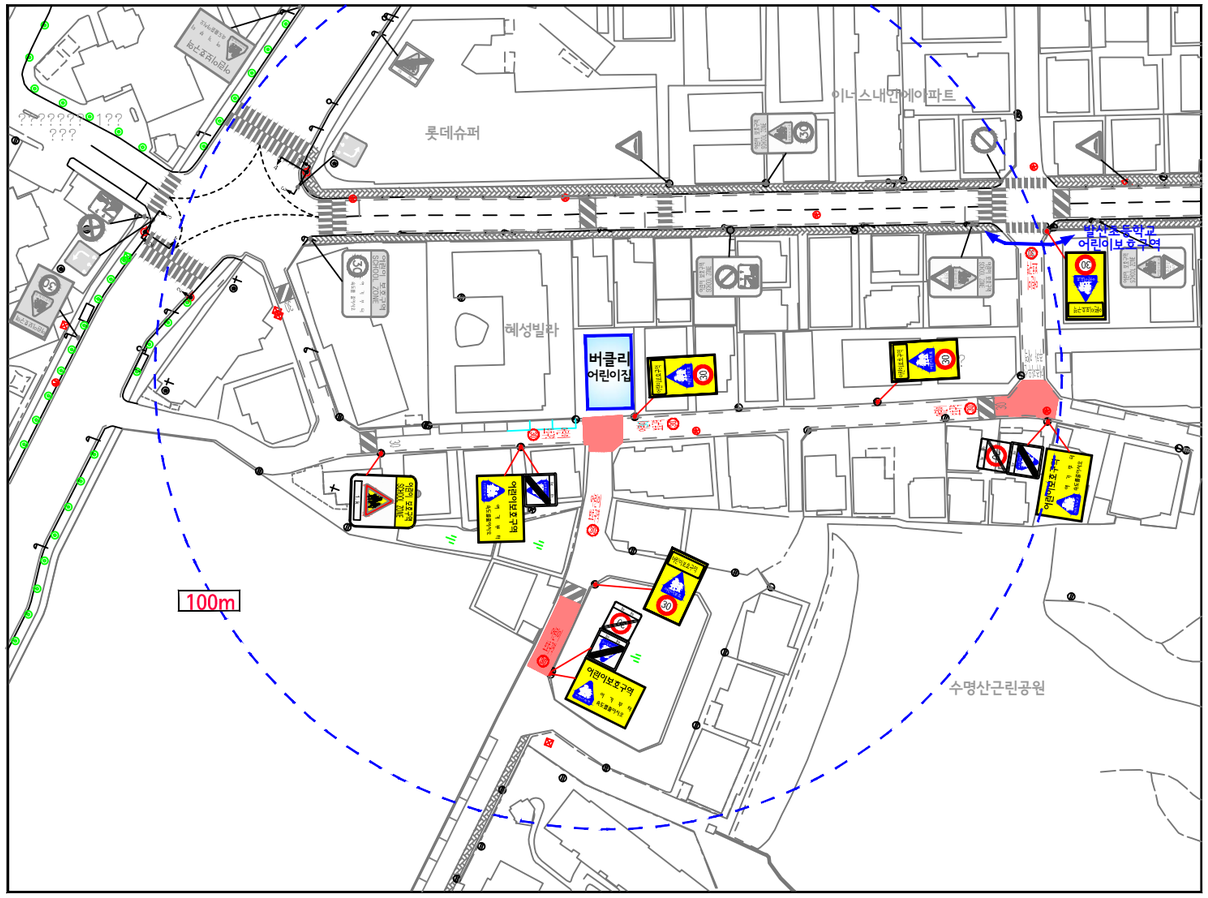

- 범 례 -

구분	
안전표지	-
	-
	-
	-

<324.402.415>

<324.224>

<324.226>

<324.218>

<131>

<224.427>

<324.427>

<518>

<536>

구분	항 목	단위	수량 현황	수량 개선 신설	수량 개선 교체	수량 개선 제거
신호기	경보등	개소				
	신호등	개소				
안전표지	소 계	개		1		
	131	개		1		
	214	개				
	218	개				
	219	개				
	224	개				
	227	개				
	307	개				
	309	개				
	322	개				
	328	개				
	403	개				
	418	개				
	427	개				
	428	개				
	429	개				
	<통합표지>			13		
	324 402 415	개		3		
	224 427	개		2		
	324 427	개		3		
	218 428	개				
	219 428	개				
	324 226	개				
	324 224	개		5		
노면표시	소 계	개		12		1
	517	개				1
	518	개		6		
	519	개				
	521	개				
	523	개				
	532	개				
	536~536-3	개		6		
	510~514	개				
	537~543	개				
지장물	소 계	개	1			
	과속방지턱	개	1			
	이미지형도	개				
	방호울타리	M				
	보 도	m^2				

(현장조사일 : 2018년 03월)