

“신뢰와 기술을 바탕으로 초일류 기업 지향”
 (주)신명건설기술공사

수 신 : 서울시 도시기반시설본부장

참 조 : 방재시설부장

(경 유)

제 목 : 방류수문 위치 이동에 따른 제방안정성 검토 보고

1. 귀 본부의 무궁한 발전을 기원합니다.
2. 도시기반시설본부-18-3662호(2018.04.16)와 관련입니다
3. 「잠원2 빗물펌프장 신설공사(자연방류관로)」 시행중 하천점용 변경 허가를 위한 방류수문 위치 변경(둔치→법면)에 따른 제방 안정성을 검토하여 불임과 같이 기술지원 건설사업관리기술자(토질 및 기초기술사)의 검토 결과를 제출합니다.

붙 임 : 기술검토 보고서 1부. 끝.

잠원 2 빗물펌프장 신설공사 외 1개소 전면책임감리용역

책임건설사업관리기술자 배 백



담 당/ 토목건설사업관리기술자 박 완 순

시 행 : 잠원2감 2018 - 083 (2018.04.17)

주 소 우)06620 서울시 서초구 강남대로375 (서초현대타워 809호)

전화 02-3446-8063, FAX 02-3446-8064

jam3487@hanmail.net

방류수문 위치 이동에 따른 제방 안정성 검토

(검토의뢰 : 잠원 2 빗물펌프장 건설사업관리단)

2018. 04.

기 술 연 구 소

방류수문 위치 이동에 따른 제방 안정성 검토의견서

잠원 2 빗물펌프장 신설공사 중 방류수문 위치를 다음 그림.1과 같이 이동시 형성되는 제방은 기존 법면구배로 계획되어 있으며, 법면 전면부에 전석쌓기가 되어 있으므로 안정성 확보가 가능한 것으로 판단됨.

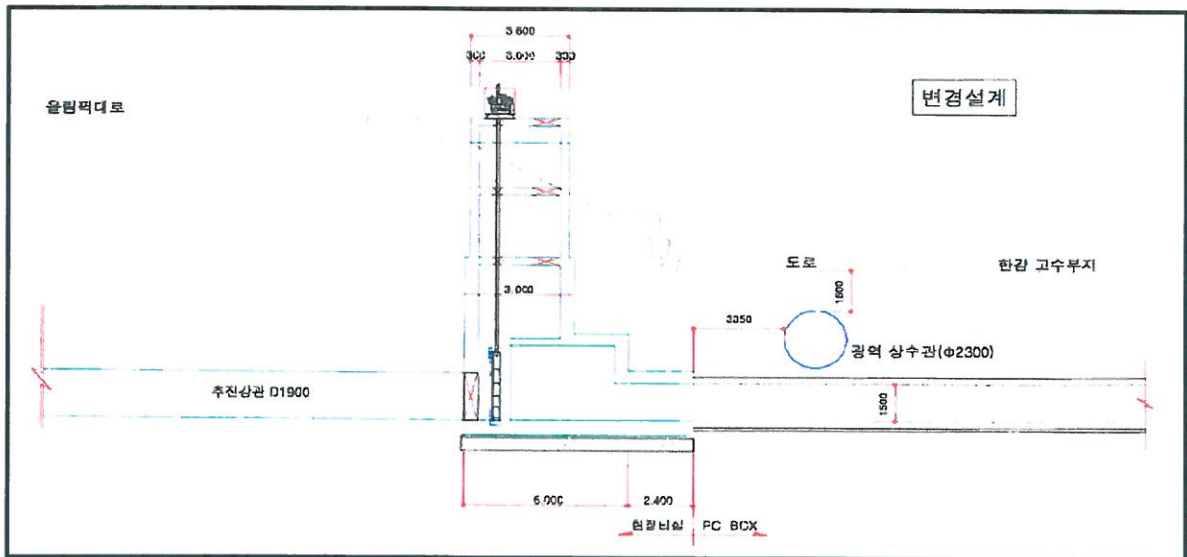


그림.1 변경된 방류수문 단면도

검 토 자

기술지원 건설사업관리기술자(토질 및 기초기술사) : 김 하 경 *Kim Ha Kyung*