


상도동 211-162 일대 하수관 현황도

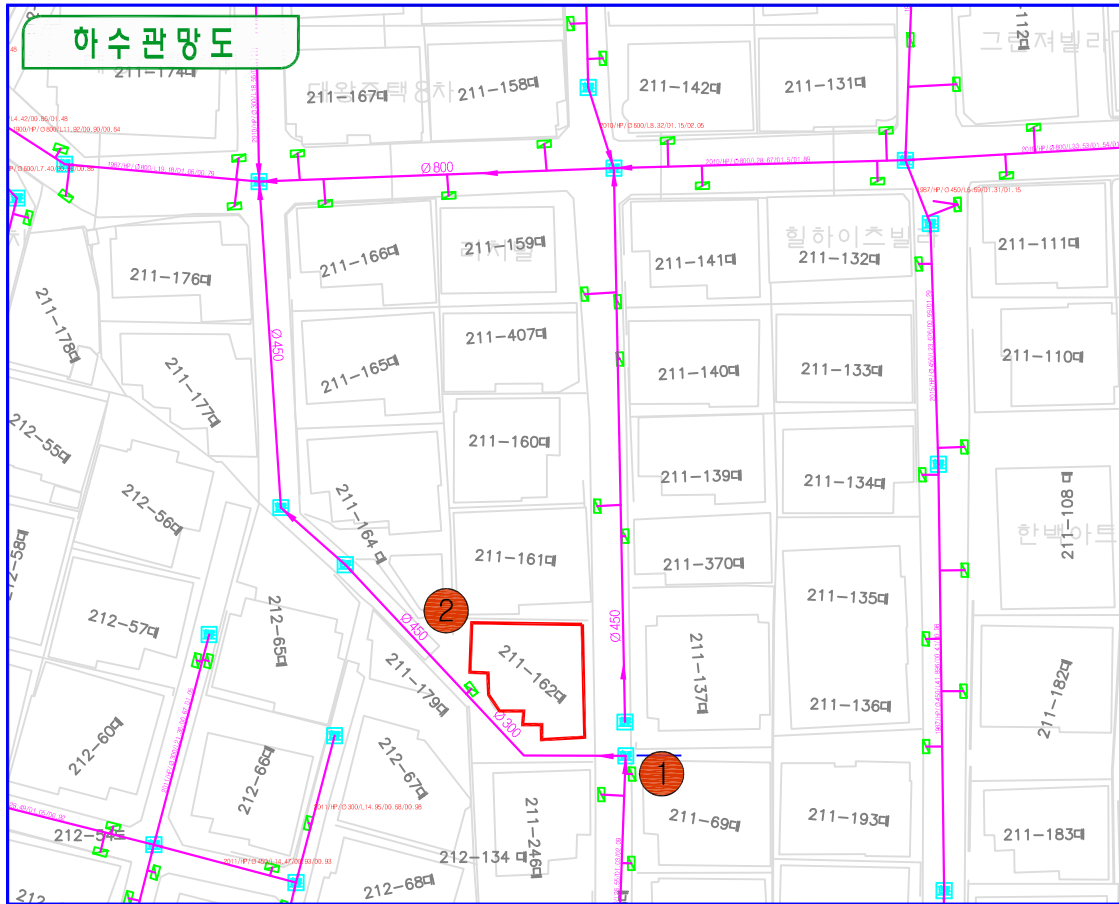

211-162 주변현황



CCTV 하수관로조사



하수관로 노후화에 따른 박리 및 골재 노출



상도동 211-162 일대 하수관 이설 계획도

