

문서번호	주차시설운영처-7013
보존기간	준영구
결재일자	2018.06.01.
공개여부	공개

★대리	팀장	주차시설운영처장		
이상희	손영기	06/01 代이학석		
협 조				

『서울시 대행사업(2018년 시민참여예산)』

개화산 환승주차장 캐노피 설치 결과보고

2018.

개화산 환승주차장 캐노피 설치 결과보고

개화산역 환승주차장의 조경수목 인접 주차구획에 캐노피 및 카스토퍼를 설치하고 그 결과를 보고드립니다.

□ 관련근거


- 개화산역 환승주차장 캐노피 설치계획(안)(주차시설운영처-4621, '18.4.10.)
- 개화산 환승주차장 캐노피 설치 위치검토 및 설치계획(주차시설운영처-5550, '18.4.30.)

□ 그간 추진사항

- 市 주차계획과 시민참여예산 대행사업 추진요청(2.14.)
- 사업계획 수립(4.10.), 市 → 공단 사업비 입금확인(4.25.)
- 캐노피 설치 위치검토 및 설치계획 수립(4.30.)
- 조달구매 계약의뢰(4.30.) 및 계약체결(5.2.)
- 캐노피 설치작업(5.4. ~ 5.9) 및 납품(준공)완료(5.23.)
- 대행사업예수금 계좌해지(5.31.)

□ 추진결과

- 설치위치 : 조경수목 인접 주차구획 59면 (①32+②21+③6)

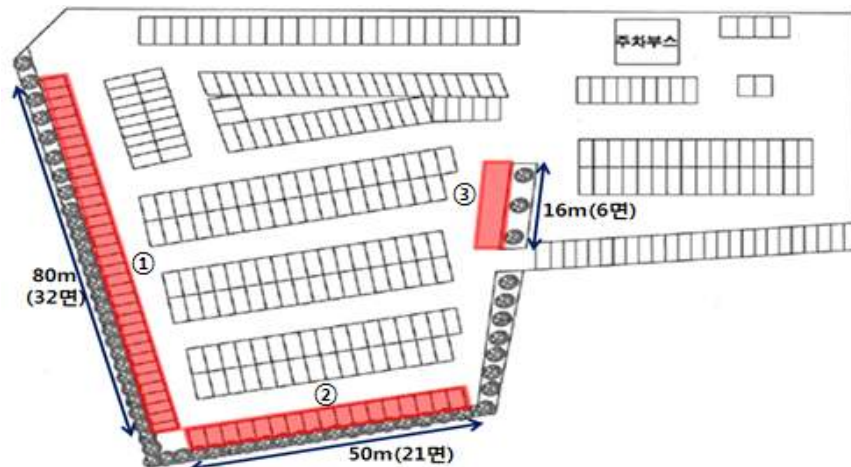

○ 추진내용 : 차량 캐노피(438㎡) 및 카스토퍼(118개) 구매설치

위 치	설치 전	설치 후	작업물량
구역①			캐노피 240㎡, 카스토퍼 64개
구역②			캐노피 150㎡, 카스토퍼 42개
구역③			캐노피 48㎡, 카스토퍼 12개

○ 사업비 정산내역

- 실집행금액 : 99,897,670원 / 반납예정액 : 111,371원

구 분	금 액	세부내역	비 고
① 예산배정액	100,000,000원		市 시민참여예산
② 실집행금액	99,897,670원	• 차량 캐노피 : 98,175,060원 • 카 스토 퍼 : 1,722,610원	조달수수료 포함
③ 잔여사업비	102,330원		① - ②
④ 반납예정액	111,371원	• 이자발생분 : 9,041원	③+이자

□ 향후계획 및 행정사항

- 차양시설(캐노피) 일상적인 유지관리 및 하자발생 시 하자보수 요청
 - 하자보수 책임 및 보증기간 : 2018.5.10. ~ 2020.5.9.
- 사업 완료보고 및 잔여사업비 반납(공단 → 市 주차계획과)
 - 잔여사업비 반납을 위한 고지서 발행요청 예정(6.1)

붙임 : 사업추진 관련자료 일체 1부. 끝.