

"세계건설을 선도하는 Global Leading 기업 (주)한국종합기술"



수 신 : 서울특별시 도시기반시설본부장
참 조 : 방재시설부장
제 목 : 관급자재 발주요청(토목분야)

1. 귀 본부의 무궁한 발전을 기원합니다.
2. 방재시설부-7520호(2018.05.11, 구내도로 개설구간내 측구 변경 정비방안 설계사 회신내용 알림) 관련입니다.
3. 『난지물재생센터 환경개선사업』 용역사로부터 구내도로 개설구간내 측구 변경 정비방안에 대한 검토의견에 따라 U형측구에 사용될 관급자재를 붙임과 같이 발주요청하오니 처리하여 주시기 바랍니다.
4. 단, 난점마을 연결도로 등 추가 설계변경 부분이 있어 계획수량의 일부분만 우선 발주요청하오며, U형측구의 변경시행에 따른 실정보고는 구내도로 변경시행 부분을 취합하여 추후 별도 처리예정임을 보고합니다.

붙 임 : 가. 관급자재 총괄집계표 1부.
나. 관급자재 사용계획서 1부 끝.

난 지 물 재 생 센 터 환 경 개 선 사 업
책임건설사업관리기술자 박 희 열



시 행 : 난지18-22호(2018.06.26) 접수 번(2018. .)
우 10542 고양시 덕양구 대덕로 426 난지물재생센터내 / www.kecc.co.kr
전화 02-3158-3909 / 전송 02-3158-4509 yol@kecc.co.kr / 공개

철근콘크리트벤치플룸관

구분	규격	단가	물품식별번호	내용	비고
철근콘크리트벤치플룸관	600C, 600×600× 2000mm, 3종	93,500	22768931	 <p>철근콘크리트벤치플룸관 광적콘크리트 [중소기업]</p> <p>철근콘크리트벤치플룸관, 광적콘크리트, KJ-600C, 600×600×2000mm, 3종 (중소기업자간경쟁제품)</p> <p>[납품장소차상도] 다량납품요구시 할인율이 적용됩니다.</p> <p>납품기한: 30일 (납품요구일로부터)</p> <p>계약기간: 2018/05/24 - 2021/05/23</p> <p>원산지: 대한민국</p> <p>제조사: 광적콘크리트</p> <p>본사소재지: 경기도 양주시 현석로 공장소재지</p> <p>우선구매대상: 해당 없음</p> <p>의무구매대상: 해당 없음</p>	<p>22768931</p> <p>상품관련정보</p> <p>다수공급자계약</p> <p>[강원, 경기, 서울, 인천, 충북(도서지역 제외)]</p> <p>93,500 원</p> <p><input type="text"/> 개</p>
철근콘크리트벤치플룸관	1000C, 1000×1000× 2000mm, 3종	171,770	22768933	 <p>철근콘크리트벤치플룸관 광적콘크리트 [중소기업]</p> <p>철근콘크리트벤치플룸관, 광적콘크리트, KJ-1000C, 1000×1000×2000mm, 3종 (중소기업자간경쟁제품)</p> <p>[납품장소차상도] 다량납품요구시 할인율이 적용됩니다.</p> <p>납품기한: 30일 (납품요구일로부터)</p> <p>계약기간: 2018/05/24 - 2021/05/23</p> <p>원산지: 대한민국</p> <p>제조사: 광적콘크리트</p> <p>본사소재지: 경기도 양주시 현석로 공장소재지</p> <p>우선구매대상: 해당 없음</p> <p>의무구매대상: 해당 없음</p>	<p>22768933</p> <p>상품관련정보</p> <p>다수공급자계약</p> <p>[강원, 경기, 서울, 인천, 충북(도서지역 제외)]</p> <p>171,770 원</p> <p><input type="text"/> 개</p>

투명하고 신뢰받는 청렴서울, 천만시민의 자랑입니다.



서울특별시도시기반시설본부



수신 책임건설사업관리기술자 박희열 님
(경유)

제목 구내도로 개설구간내 측구 변경 정비방안 설계사 회신내용 알림

1. (주)이산 2018-2965호(2018. 06. 11.)와 관련입니다.
2. 위 대호로 「난지물재생센터 환경개선사업 실시설계」 용역사로부터 구내도로 개설구간내 측구 변경 정비방안에 대한 검토의견이 송부되어 알려드리오니, 면밀히 검토후 타당할 경우 공사 실정보고 등 조치하여 주시기 바랍니다.

붙임 설계사(이산) 회신문서 등 1부. 끝.

서울특별시도시기반시설본부장



주무관

박중모

환경시설과장

장수철

방재시설부장

06/11
이임섭

협조자

시행 방재시설부-7520 (2018.6.11.) 접수 ()

우 04520 서울특별시 중구 청계천로 8 (무교동 96번지) 프리/미어플레이스빌딩 14층

전화 3708-8772 /전송 3708-8756 / p05480548@seoul.go.kr / 대시민공개

우431-060/ 경기도 안양시 동안구 부림로 121 (평촌우체국사서함 40호)
 TEL:(031)436-8218 FAX:(031)436-8200 상하수도부 담당 : 부장 지병걸

문서번호 : 이산 2018 - 2965 호

시행일자 : 2018. 06. 11

수 신 : 서울시도시기반시설본부장

(경 유)

참 조 : 방재시설부장

선결			지시	
접수	일자	. . .	결재	
	시간	:		
처리부서	번호		공람	
담당자				

제 목 : 구내도로 개설구간 U형측구 변경 정비방안 검토 결과

1. 귀 본부의 무궁한 발전을 기원합니다.

2. 귀 본부에서 요청하신 「구내도로 개설구간 U형측구 변경 정비방안 검토 협조요청 (방재시설부-6834(2018.5.28.))」 관련입니다. 상기 요청사항에 대해 U형측구 형식에 대한 변경사항을 검토한 결과를 다음과 같이 회신합니다.

- 다 음 -

- 시점부~컬쳐존 676m 구간은 당초 측구 규격을 유지하되, 시공의 편의성을 위하여 기성품으로 적용하고 상부 그레이팅 뚜껑을 미설치하되, 오물 유입을 대비하여 주기적인 준설이 필요할 것으로 판단됨.
- 컬쳐존~종점부 329m 구간은 우배수관의 유입을 고려하여 측구 규격을 확대(600×600 → 1,000×1,000)하고 기성품으로 적용 후 상부 그레이팅 뚜껑을 미설치하는 것으로 계획하는 것이 타당할 것으로 판단됨
- 야구장 신설구간은 도로내 발생하는 우수를 배수하기 위해 당초계획을 유지하되, 측구 (600×600)를 기성품으로 설치하고 상부 그레이팅 뚜껑은 미설치 하는 것으로 계획하는 것이 타당할 것으로 판단됨

구 간	당초		변경(안)		검토결과
	규격	시공	규격	시공	
시점~컬쳐존(676m)	1,000×1,000	현타	1,000×1,000	기성품	1,000×1,000 기성품
컬쳐존~종점(329m)	600×600	현타	1,000×1,000	기성품	1,000×1,000 기성품
야구장신설(326m)	600×600	현타	삭제	삭제	600×600 기성품

붙 임 : 구내도로 우배수계획 변경 검토도면 1부. 끝

(주)이 산 대표이사 이 원 찬



(주) 우 호 건 설

수 신 : 난지물재생센터 환경개선사업 책임건설사업 관리단
참 조 :
발 신 : 주) 우 호 건 설

제 목 : 관급자재 구매 요청(철근 콘크리트관 3종)

1. 귀 사업 관리단의 무궁한 발전을 기원 합니다
2. 방재시설부-6834(2018.05.28.)호 및 난지17-16호(2018.06.12.)와 관련하여 난지물재생센터 환경개선사업의 일부 공정인 구내도로 내 측구 수로관 (철근 콘크리트관 3종)에 대한 자재 를 붙임과 같이 요청 하오니 조치하여 주시기 바랍니다.

붙 임 : 1. 자재구매 요청서 1부. 끝.

난 지 물 재 생 센 터 환 경 개 선 사 업
(토 목) 현 장 대 리 인 박 동 성


시 행 : 난지(토)18-~~A~~호(2018. 06. 25) 접 수 : 번(2018. 06.)
우 편 10542 고양시 덕양구 대덕로 462 난지물재생센터내
전 화 031) 945 - 1610 / 전 송 031) 945 - 1680

관급자재 구매 요청 내역


관 급 자 재 명			설 치 위 치	투입시기	비 고
품 명	규 격	수 량 (분)			
철근 콘크리트관(3종)	1000×1000	503	STA.NO.0+20 ~No.1.+16	2018. 07.~	
철근 콘크리트관(3종)	600×600	163	STA.NO.0+686 ~No.1.+20	2018. 07.~	

구내도로 우수계획(측구) 계획도 (1/2)



S = 1 : 1,600

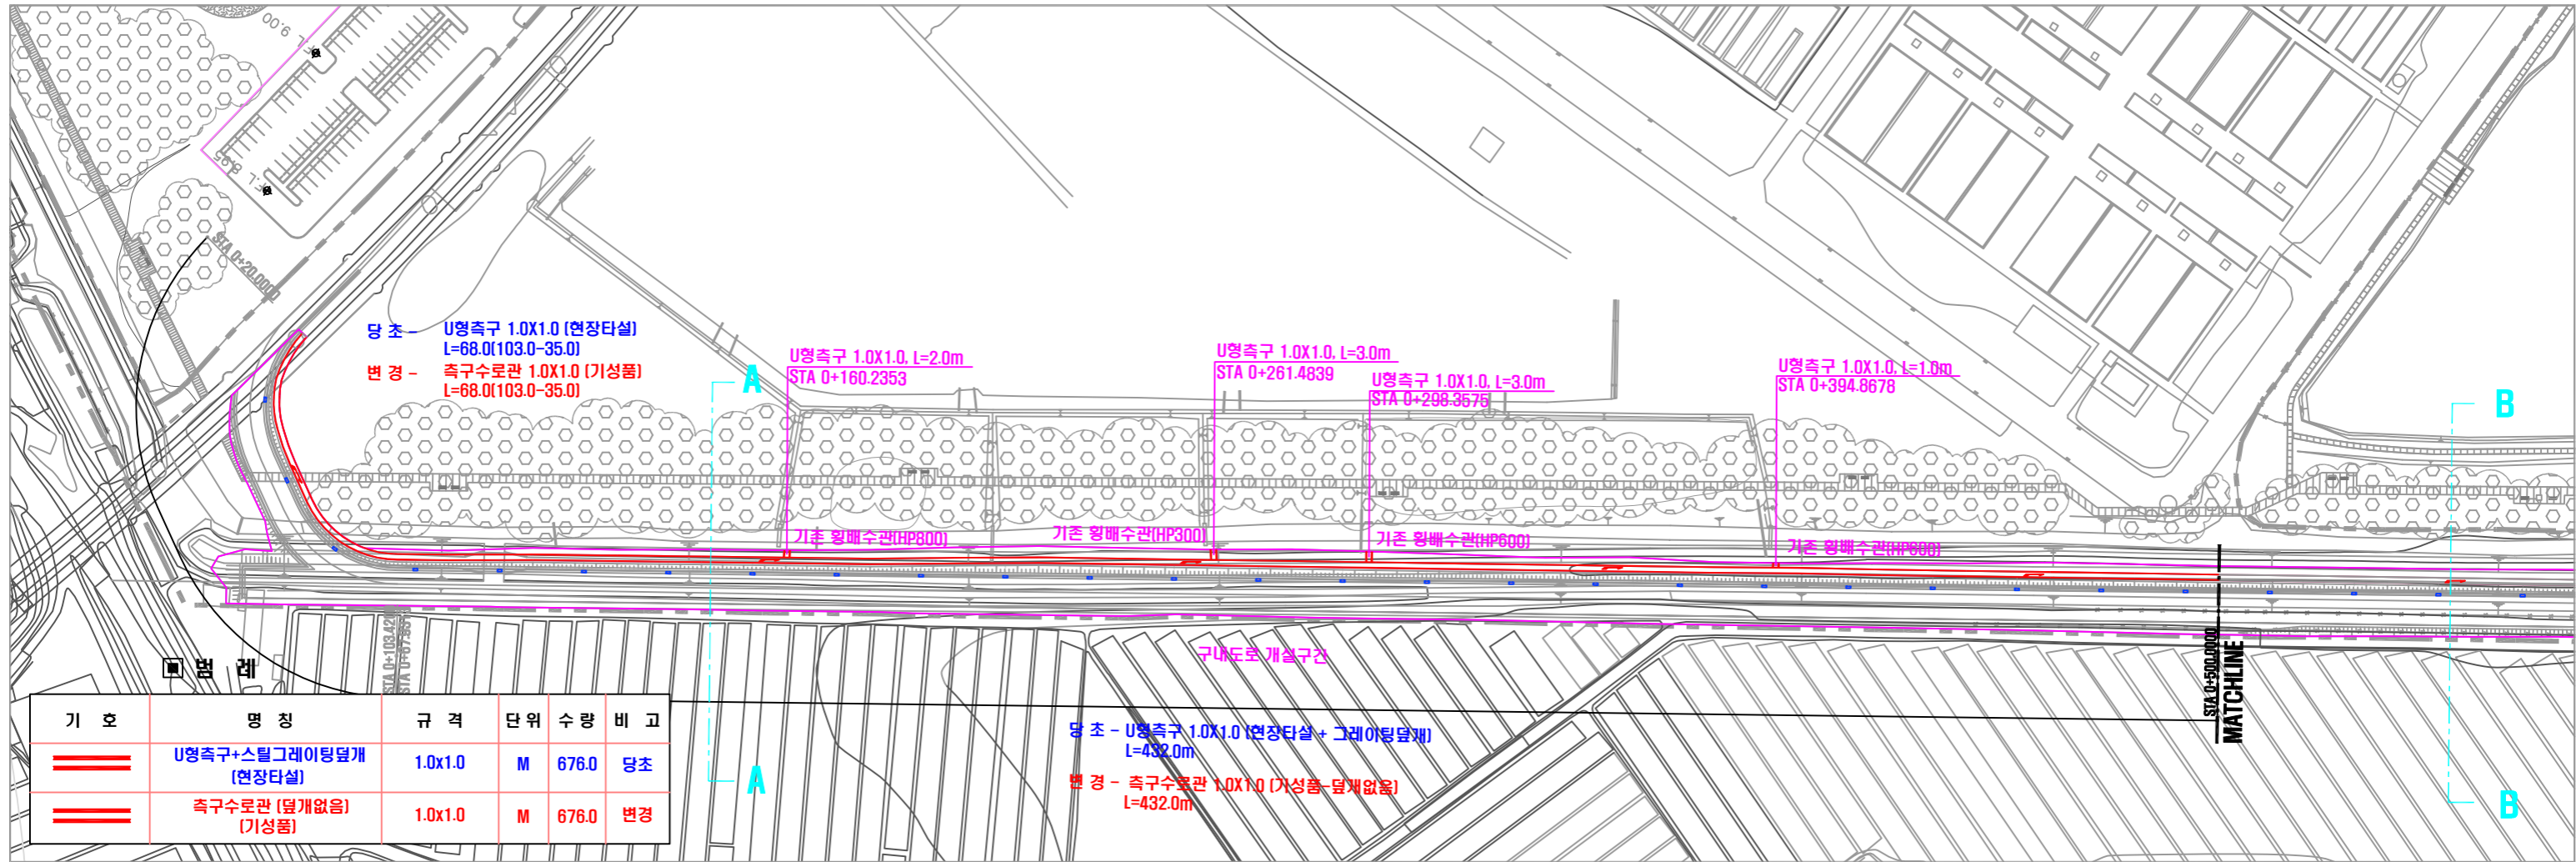

A-A 단면
STA.0+180.00

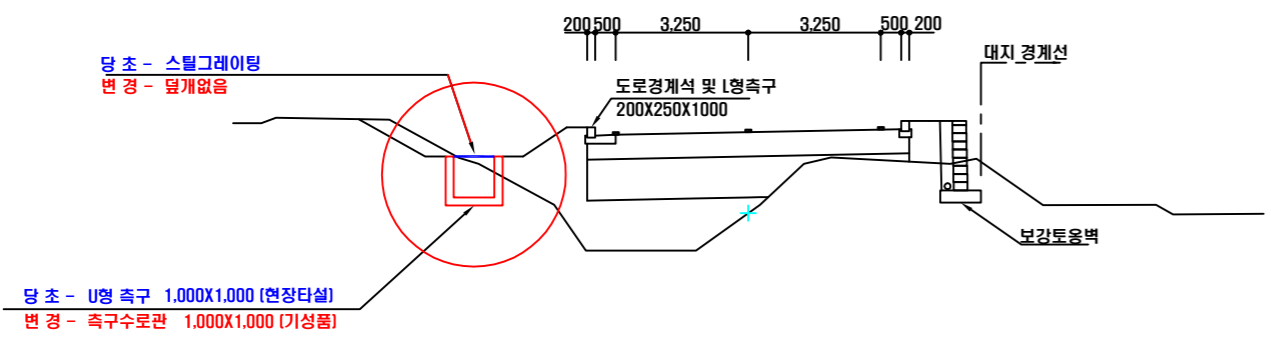


B-B 단면
STA.0+600.00

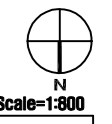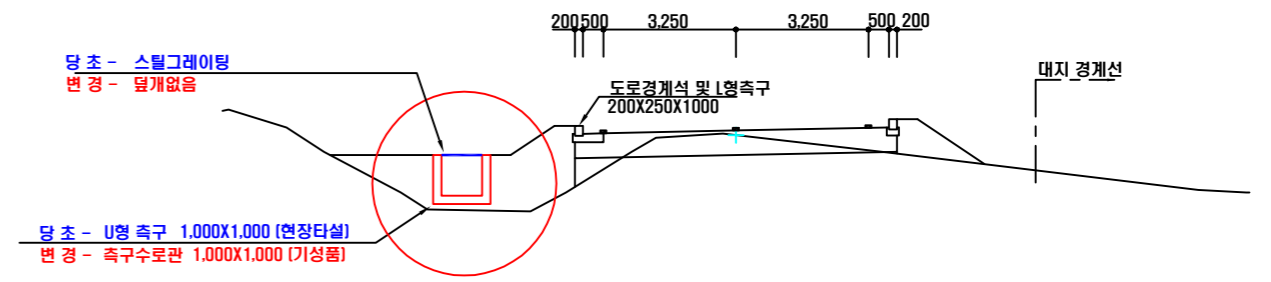

시 행 청	사 업 명	설 계 회사	설 계 자	확 인 자	책 임 기술자	도 면 명	작 성 일 자	축 척	도 면 번 호
서울특별시 도시기반시설본부	난지물재생센터 환경개선사업(단기사업)	CHEIL SUNJIN (주)이산 (주)제일엔지니어링종합건축사사무소 (주)선진엔지니어링종합건축사사무소	[Signature]	[Signature]	[Signature]	도로 우수계획평면도(1/2)	2016. 1	S=1/1,600	C-017

구내도로 우수계획(측구) 계획도 (2/2)



S = 1 : 1,600

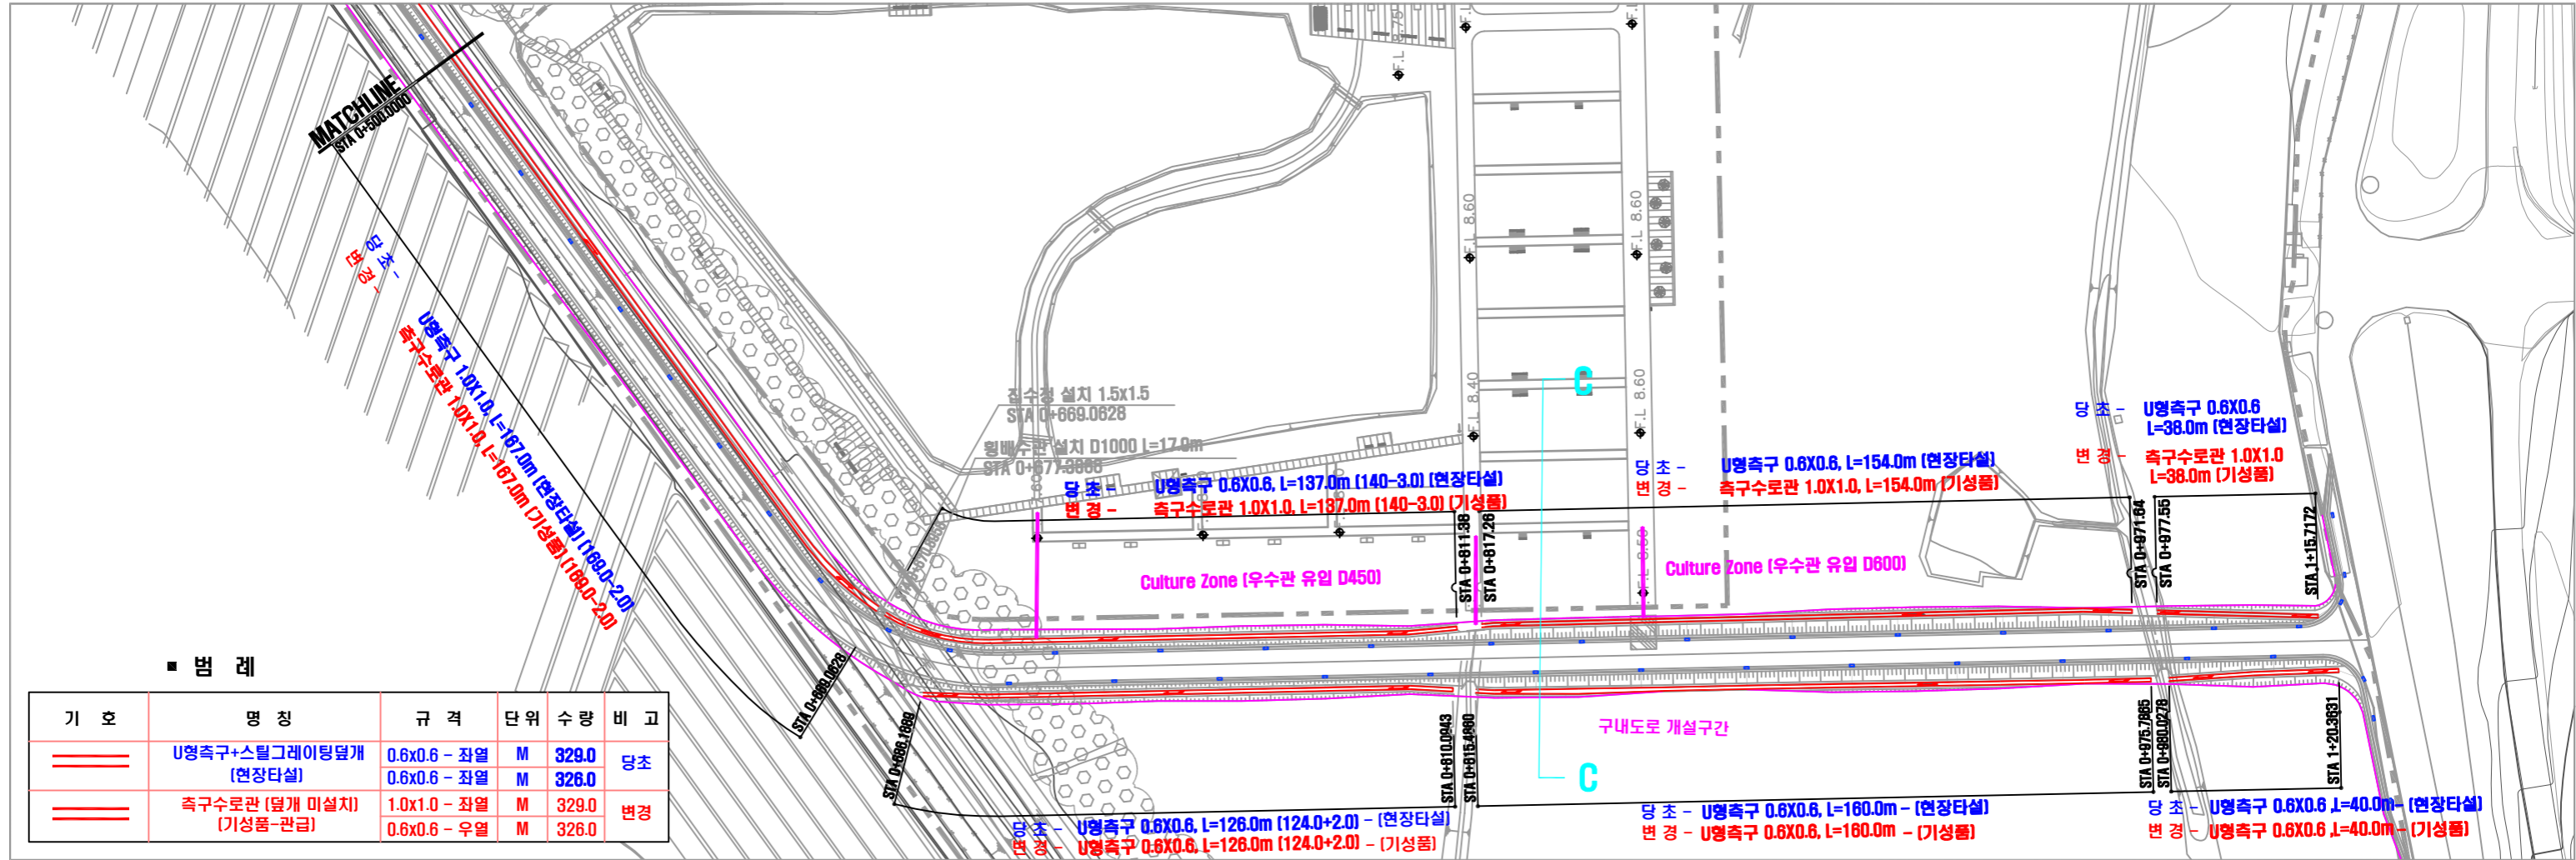

■ 변 례

기 호	명 칭	규 격	단 위	수 량	비 고
=	U형측구+스틸그레이팅 덮개 (현장타설)	0.6x0.6 - 좌열	M	329.0	당초
		0.6x0.6 - 좌열	M	326.0	
=	측구수로관 (덮개 미설치) (기성품-관급)	1.0x1.0 - 좌열	M	329.0	변경
		0.6x0.6 - 우열	M	326.0	

C-C 단면 STA 0+960.00

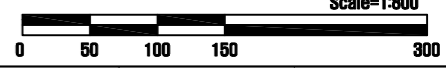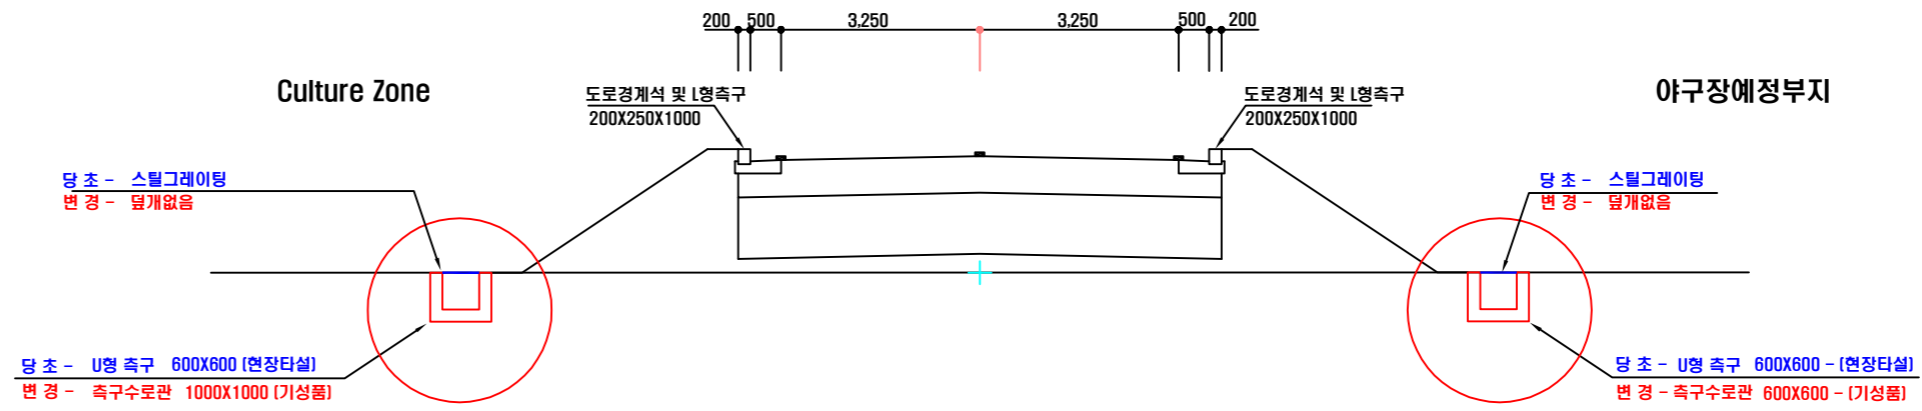

시 행 청	사 업 명	설 계 회사	설 계 자	확 인 자	책 임 기술자	도 면 명	작성 일자	축 척	도 면 번호
서울특별시 도시기반시설본부	난지물재생센터 환경개선사업(단기사업)	CHEIL SUNJIN (주)이산 (주)제일엔지니어링종합건축사사무소 (주)선진엔지니어링종합건축사사무소	[Signature]	[Signature]	[Signature]	도로 우수계획평면도(2/2)	2016. 1	S=1/1,600	C-018