



잉글리쉬 하스키드 하우스

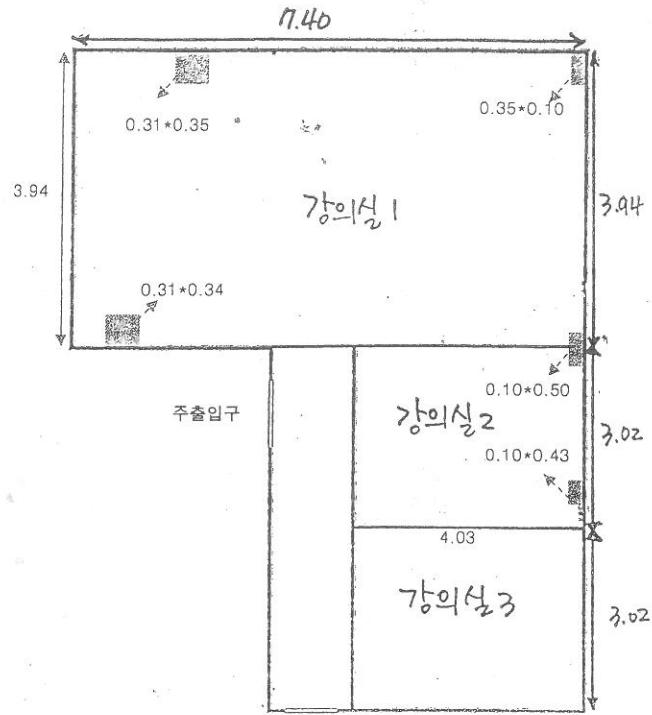

2층

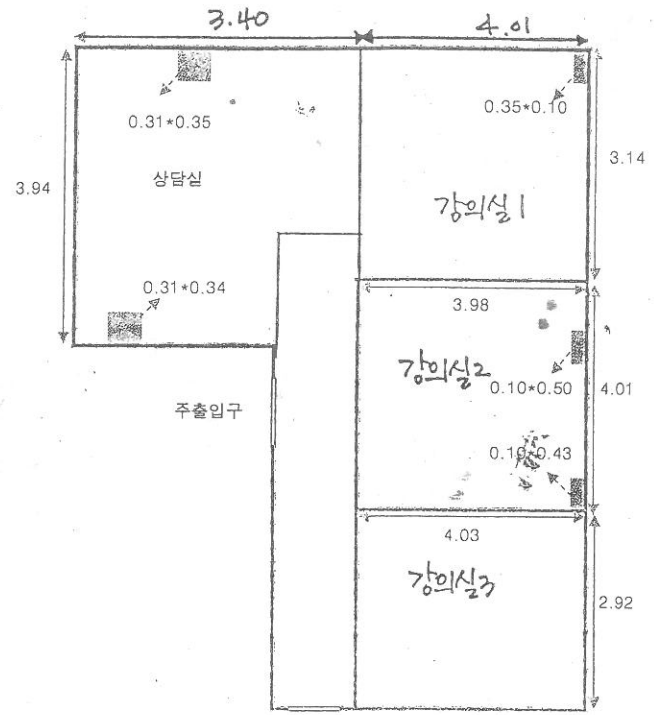

1층