


# 화랑대사거리(개선)

## KEYMAP



**개선 사항**

- 차선 및 안전지대 조정으로 시설전용 진출입차로 신설
- 속도제한 표지판 신설(2개소)

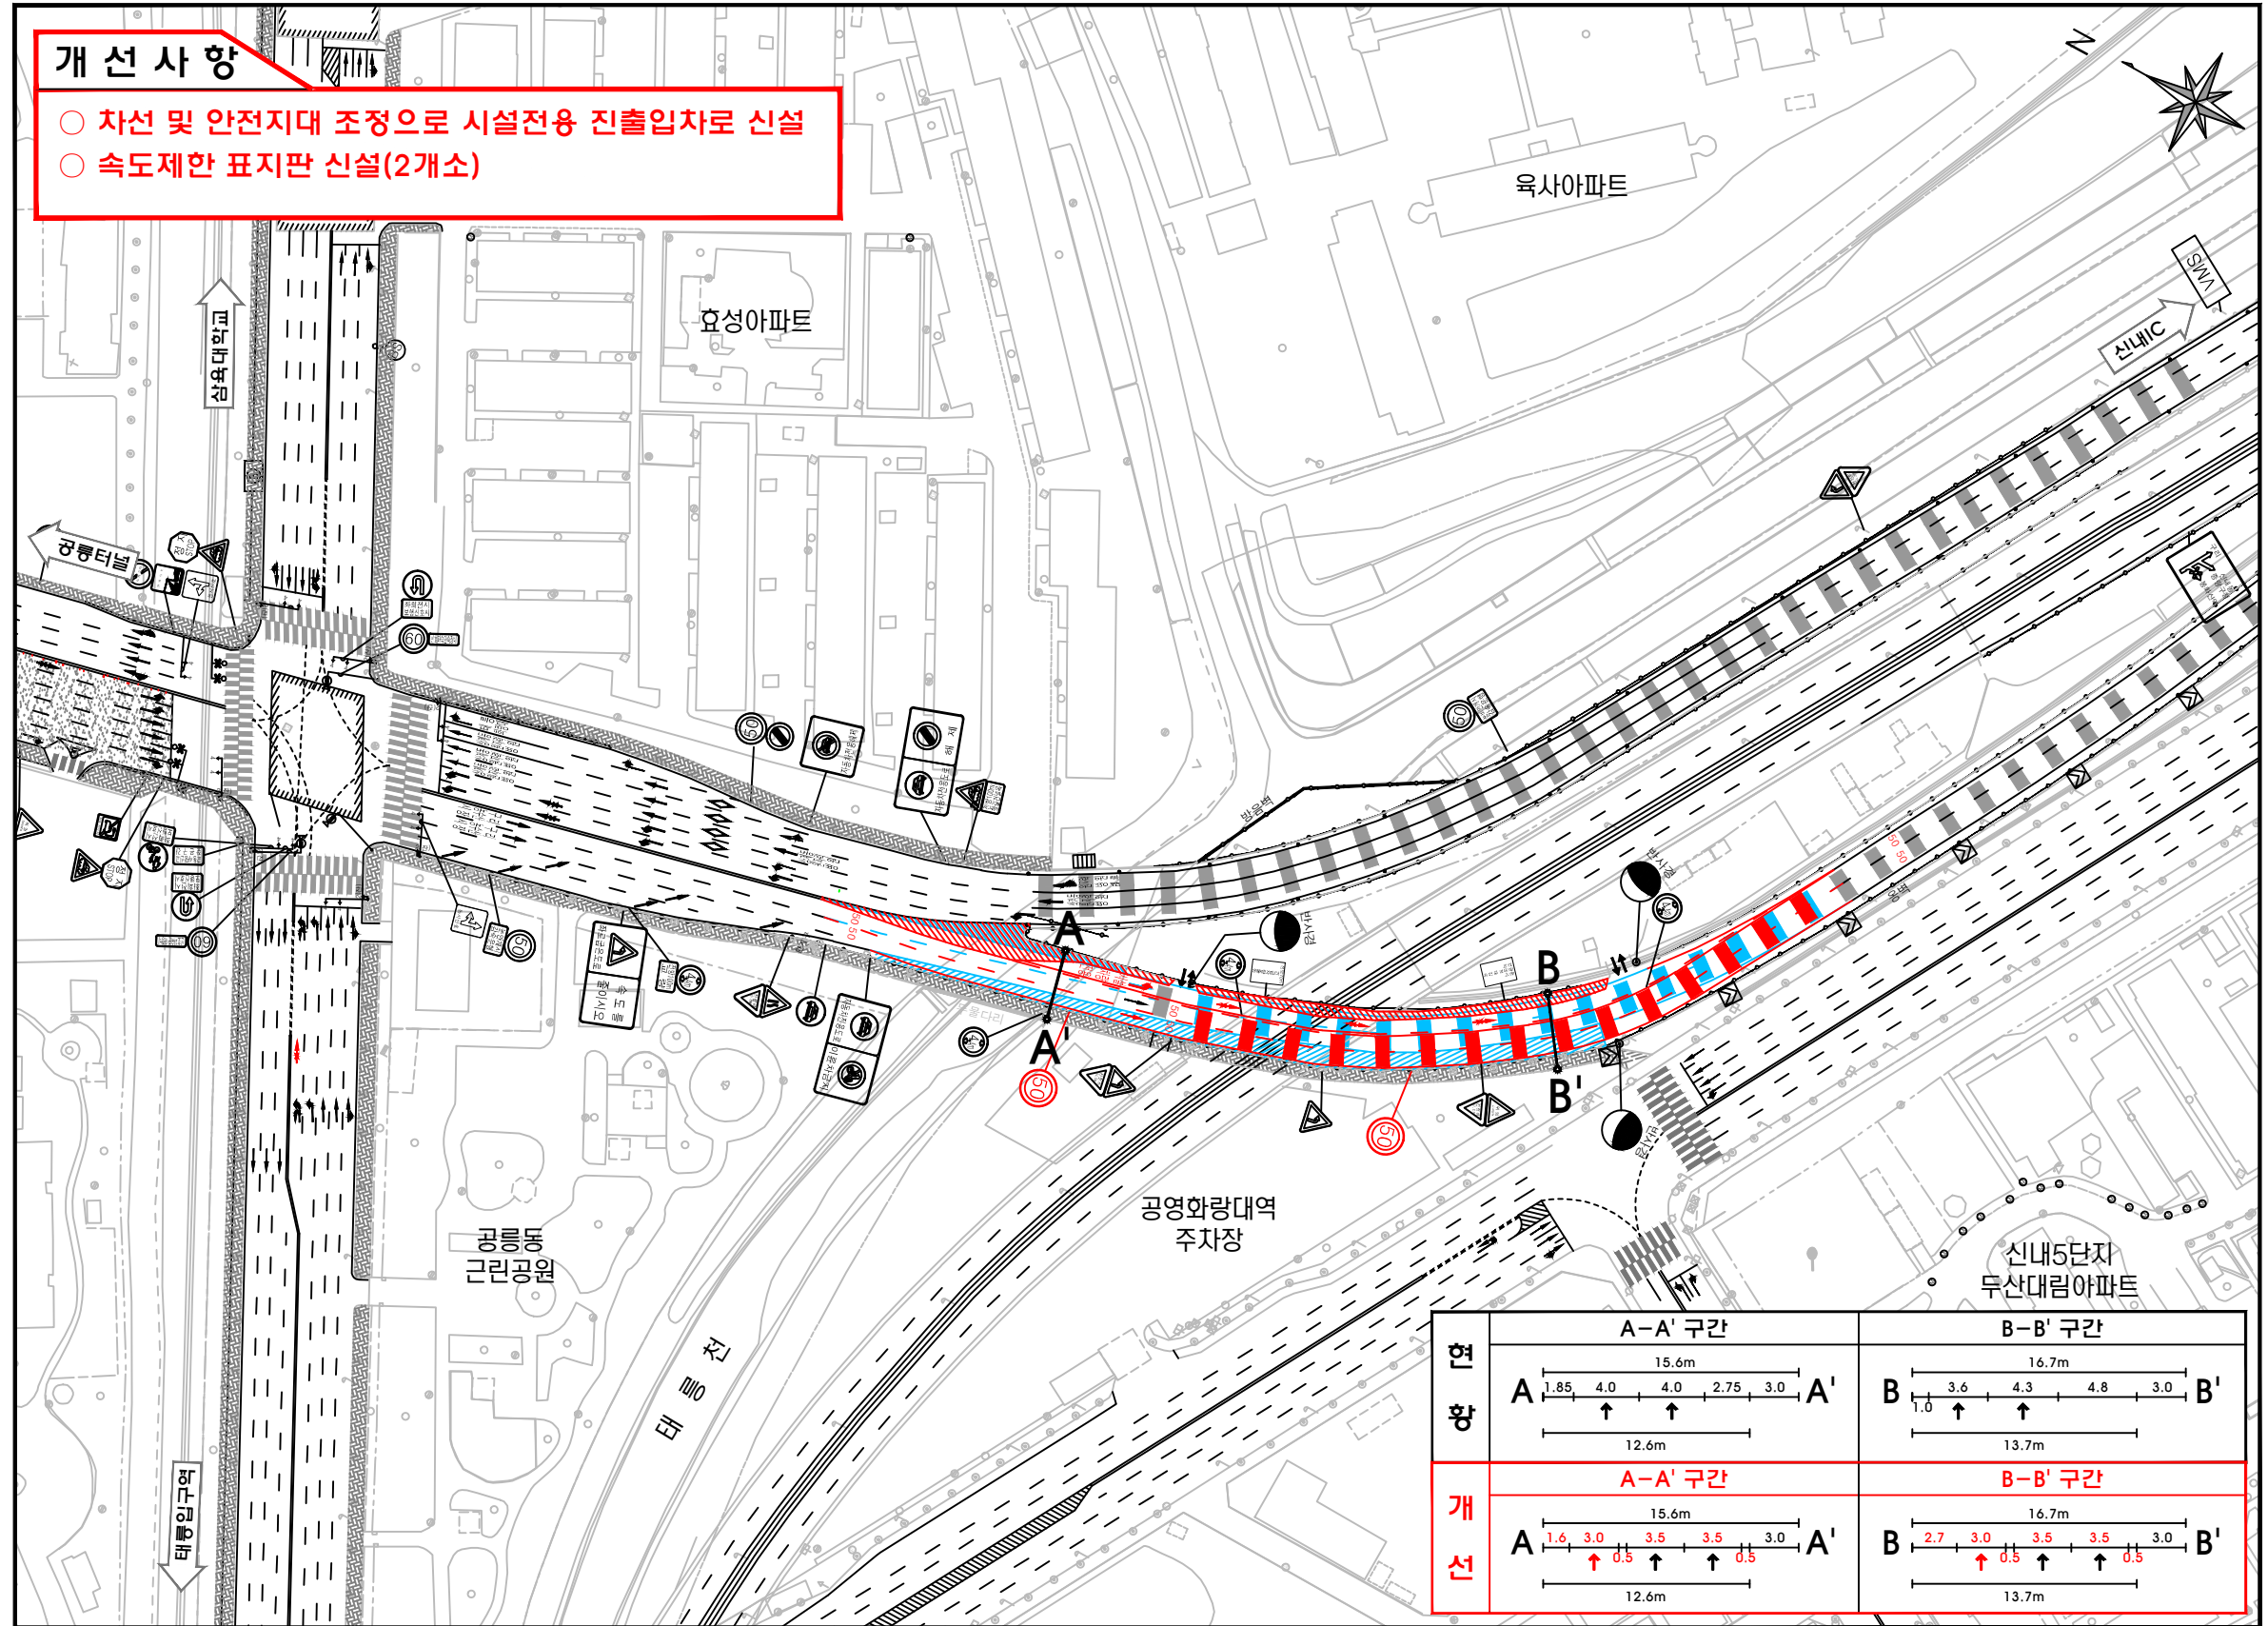

연 향	A-A' 구간		B-B' 구간	
개 선	A-A' 구간		B-B' 구간	

**범례**

- 현 황
- - - 신 설
- 제 거
- 이 전

Scale: 0 12.5 25 50m

발 주 처	용 역 명	용 역 사	설 계 일 자	설 계 참 여 자	도 면 명	도 면 번 호
서울특별시	2018년 도로교통소통개선 기본 및 실시계획	(주)동일기술공사	2018.06	안정현	화랑대사거리(개선)	