



# 구내도로 우수계획(즉구) 계획도 [1/2]

S = 1 : 1,600


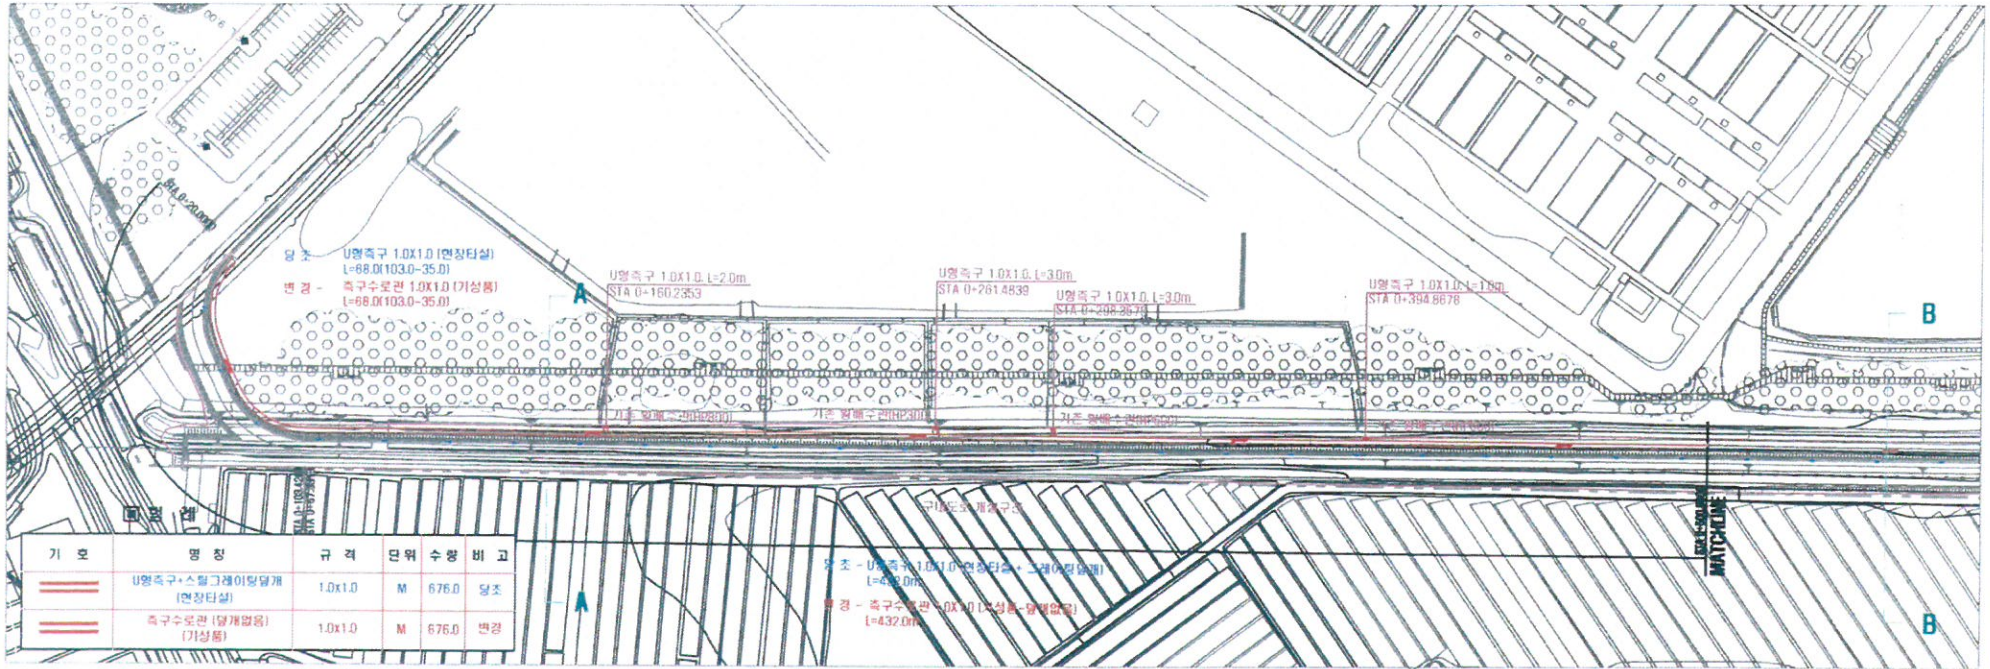


기	명	구	단	수	비
U형즉구+스틸그레이팅 (연장타설)	1.0x1.0	M	676.0	당조	
즉구수문관 (당개암용) (기상통)	1.0x1.0	M	676.0	변경	

A-A 단면  
STA.0+160.00

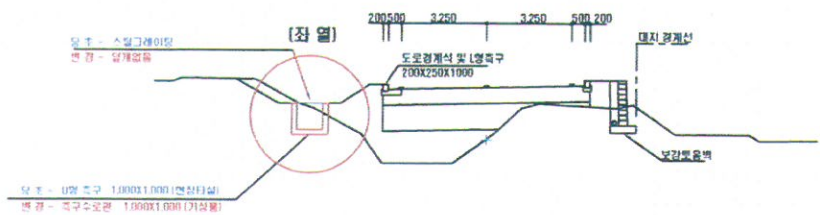


B-B 단면  
STA.0+600.00

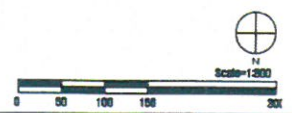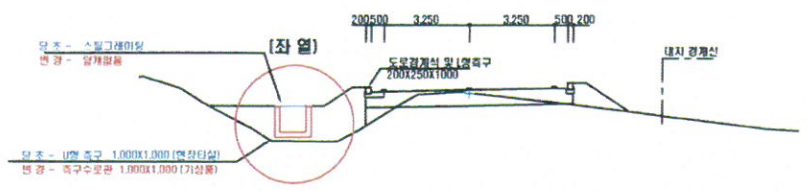

시행청	사업명	설계회사	설계자	확인자	책임기술자	도면명	작성일자	속척	도면번호
서울특별시 도시기반시설본부	난지물재생센터 환경개선사업(단기사업)	(주)이엔씨 (주)제일엔지니어링종합건축사사무소 (주)선진엔지니어링종합건축사사무소	신	신	신	도로 우수계획평면도[1/2]	2016. 1	S=1/1,600	C-017


# 구내도로 우수계획(즉구) 계획도 [2/2]

S = 1 : 1,800

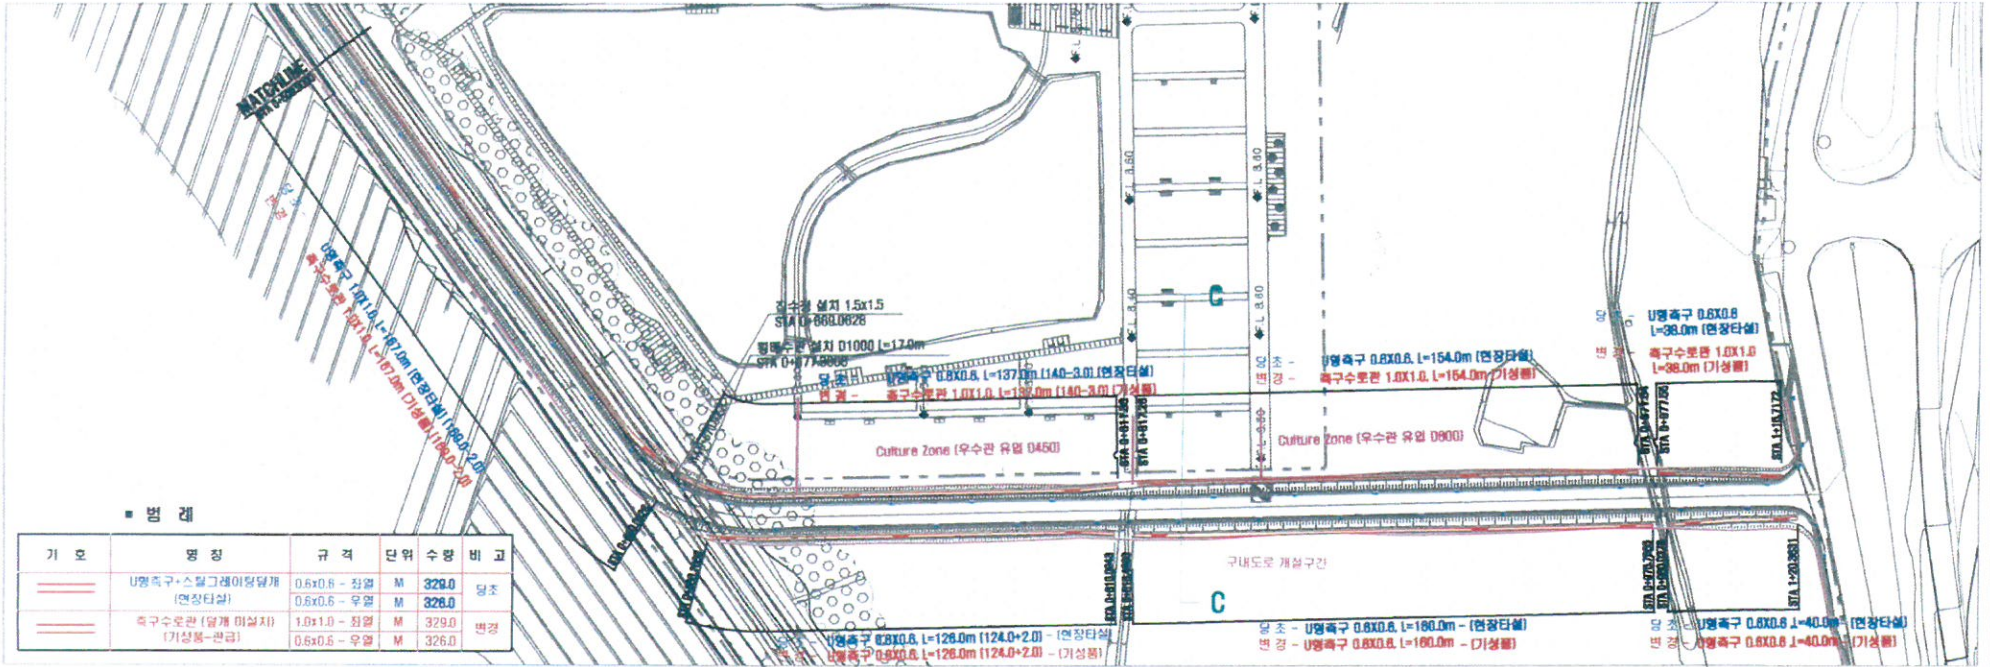

기호	명칭	규격	단위	수량	비고

C-C 단면  
STA.0+960.00

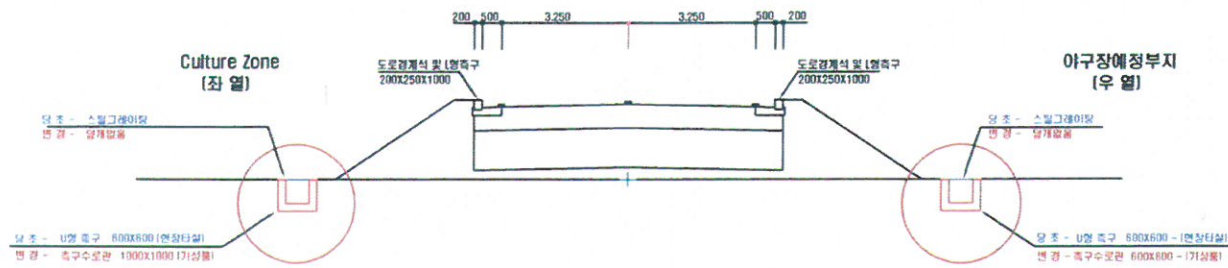

시행청	사업명	설계회사	설계자	확인자	책임기술자	도면명	작성일자	속척	도면번호
서울특별시 도시기반시설본부	난지물재생센터 환경개선사업(단기사업)	 (주)이산 (주)개발엔지니어링종합건축사사무소 (주)전면엔지니어링종합건축사사무소	<i>[Signature]</i>	<i>[Signature]</i>	<i>[Signature]</i>	도로 우수계획명면도[2/2]	2016. 1	S=1/1,800	C-018