
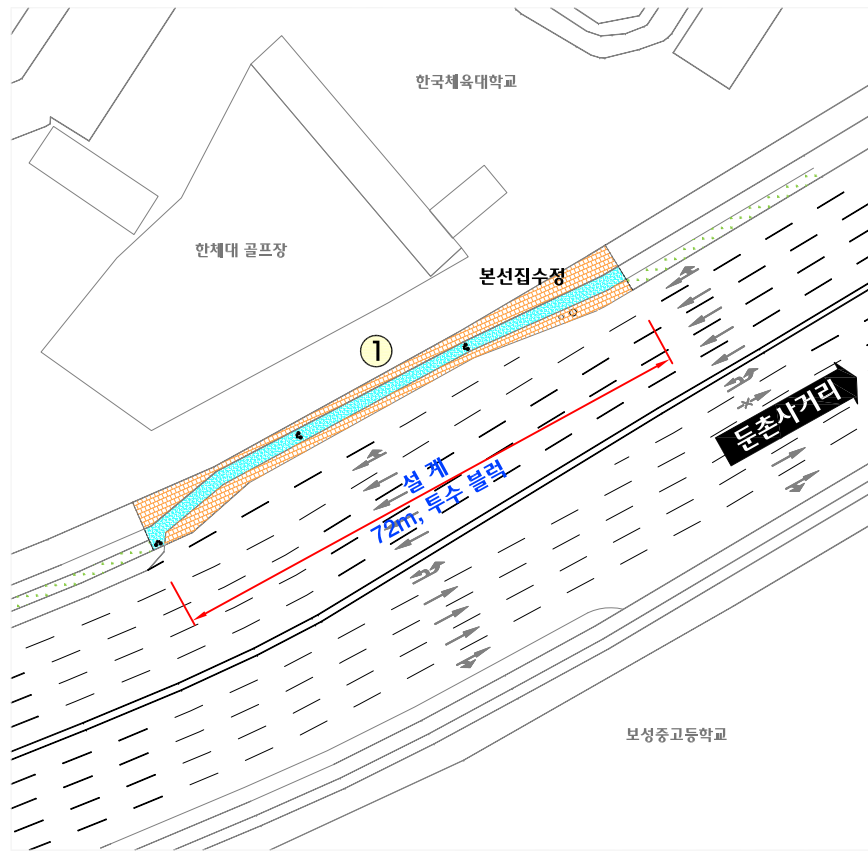


# 보도 복구 계획도

## (서울지하철 922공구)

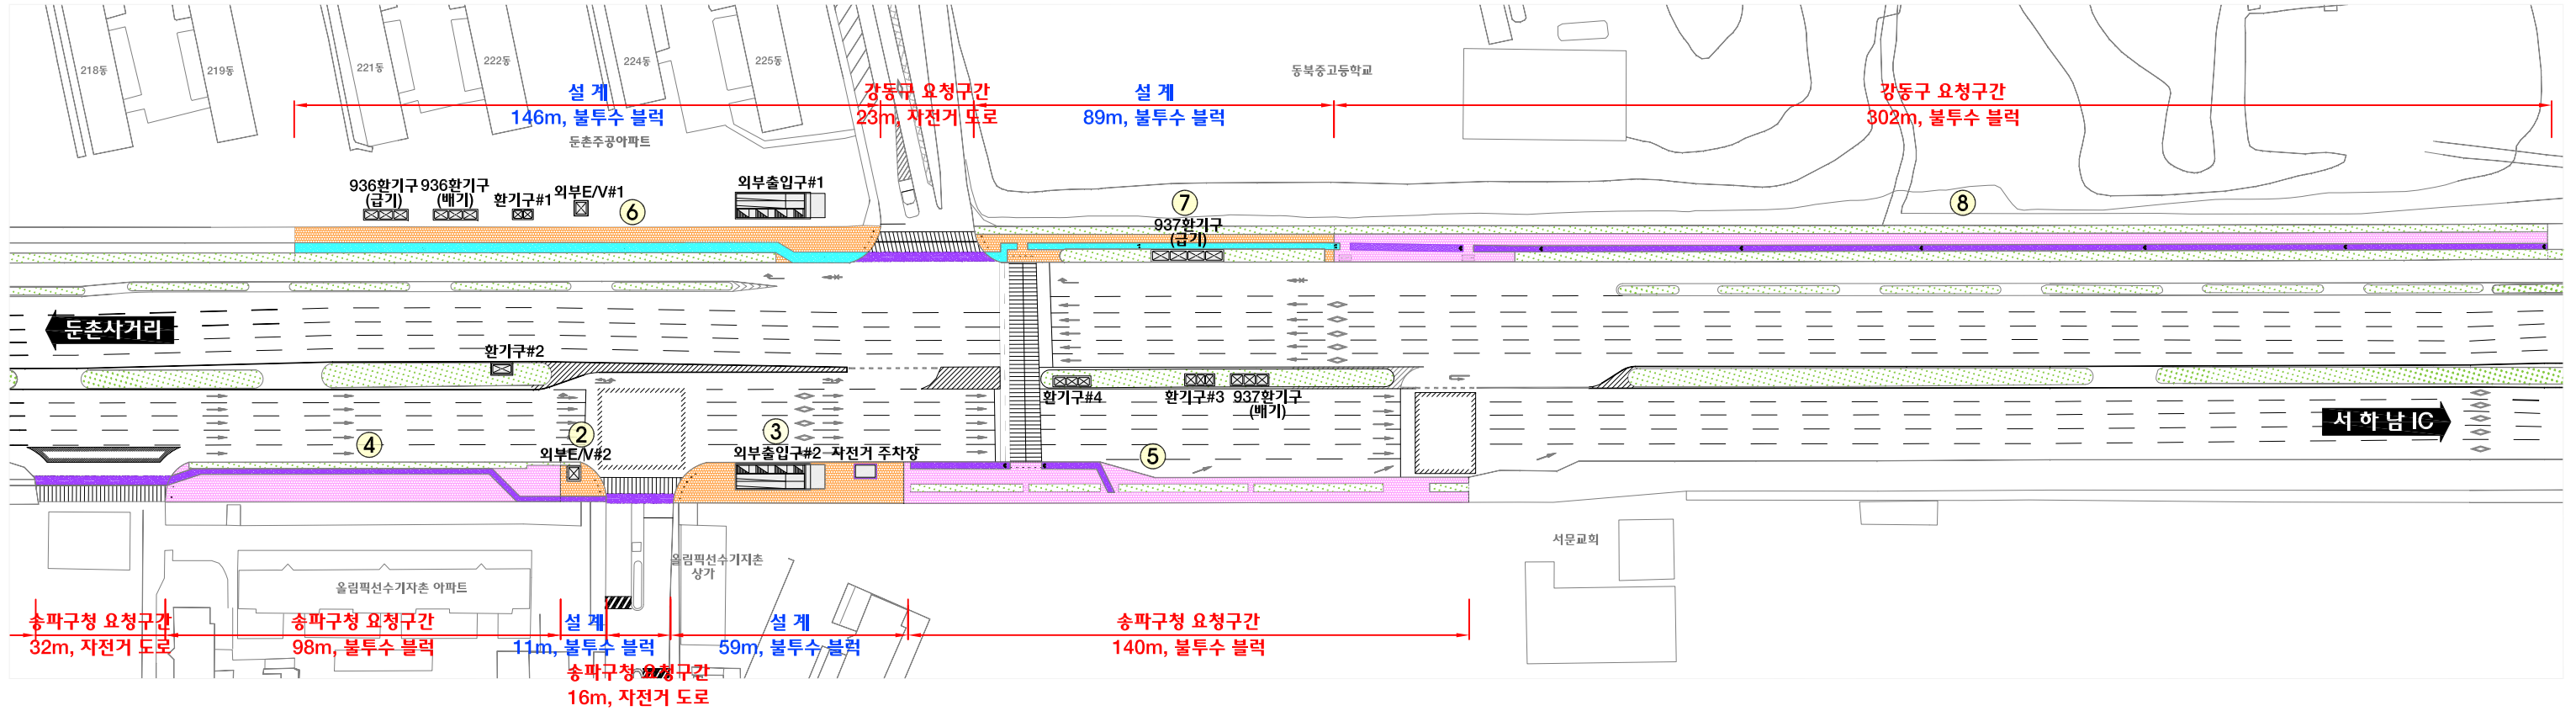

구분	연번	재질	면적	비고
송파구청	1	보도	237 m <sup>2</sup>	소형고압블럭 사각 투수블럭
		자전거도로	130 m <sup>2</sup>	아스콘+도막포장
	2	보도	68 m <sup>2</sup>	소형고압블럭 사각 불투수블럭
		자전거도로	43 m <sup>2</sup>	아스콘+도막포장
	3	보도	355 m <sup>2</sup>	소형고압블럭 사각 불투수블럭
		자전거도로	173 m <sup>2</sup>	아스콘+도막포장
	4	보도	812 m <sup>2</sup>	소형고압블럭 사각 불투수블럭
		자전거도로	252 m <sup>2</sup>	아스콘+도막포장
	5	보도	1,001 m <sup>2</sup>	소형고압블럭 사각 불투수블럭
		자전거도로	71 m <sup>2</sup>	아스콘+도막포장
합계	보도	2,473 m <sup>2</sup>	사각투수, 사각불투수블럭	
	자전거도로	496 m <sup>2</sup>	아스콘+도막포장	

구분	연번	재질	면적	비고
강동구청	6	보도	1,530 m <sup>2</sup>	소형고압블럭 사각 불투수블럭
		자전거도로	299 m <sup>2</sup>	아스콘+도막포장
	7	보도	536 m <sup>2</sup>	소형고압블럭 사각 불투수블럭
		자전거도로	141 m <sup>2</sup>	아스콘+도막포장
	계	보도	2,066 m <sup>2</sup>	소형고압블럭 사각 불투수블럭
		자전거도로	440 m <sup>2</sup>	아스콘+도막포장
추가	8	보도	1,708 m <sup>2</sup>	소형고압블럭 사각 불투수블럭
		자전거도로	686 m <sup>2</sup>	아스콘+도막포장
	계	보도	1,708 m <sup>2</sup>	소형고압블럭 사각 불투수블럭
		자전거도로	686 m <sup>2</sup>	아스콘+도막포장
합계	보도	3,774 m <sup>2</sup>	소형고압블럭 사각 불투수블럭	
	자전거도로	1,126 m <sup>2</sup>	아스콘+도막포장	

구분	합계	비고
보도	설계	2,726 m <sup>2</sup>
	추가	3,521 m <sup>2</sup>
	계	6,247 m <sup>2</sup>
자전거도로	설계	613 m <sup>2</sup>
	추가	1,009 m <sup>2</sup>
	계	1,622 m <sup>2</sup>

구분	설계	유관기관 요청
보도	사각투수 블럭 사각불투수 블럭	
자전거도로	아스콘 + 도막포장	
화 단 (띠녹지)		