


버스정류장 복구 계획도

(서울지하철 922공구)

범례	
공사중	
복구	

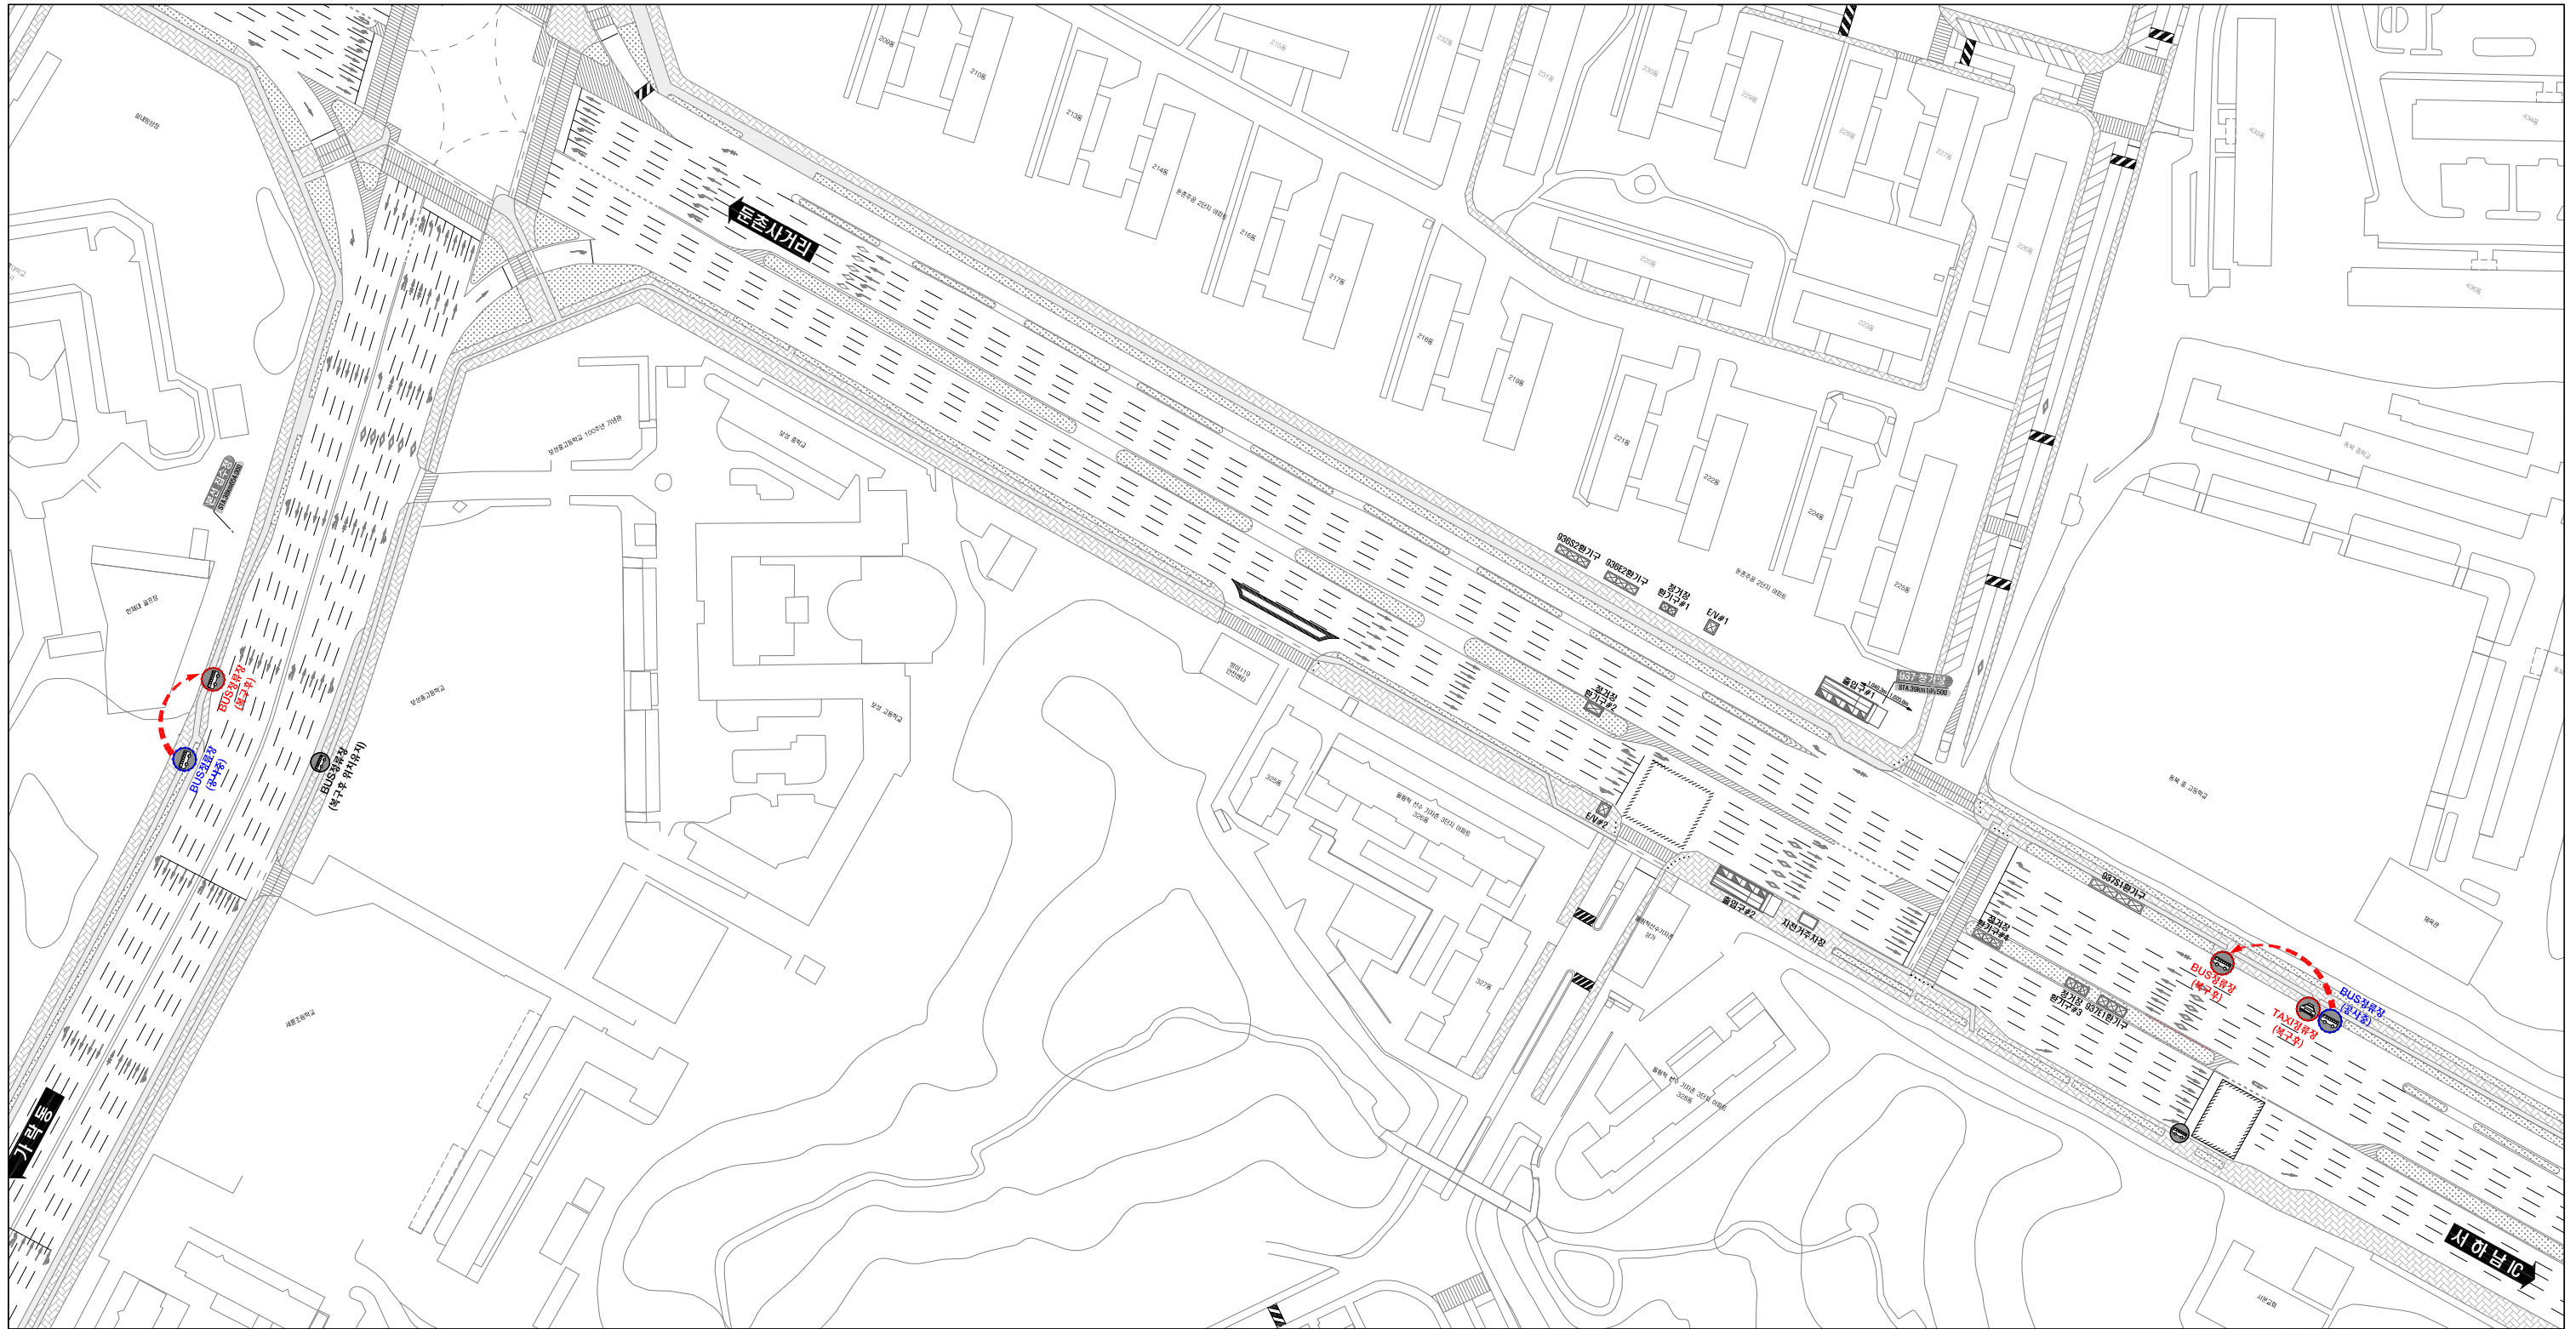

구분	유관기관	수량	위치	복구
버스정류장	강동구청	1EA	동북고앞	동북고방향으로 40m 이동
	송파구청	1EA	한체대앞	한체대후문 방향으로 30m 이동
		1EA	보성고앞	현위치 유지