



동작대교

동작대교 유지보수공사

S=NONE

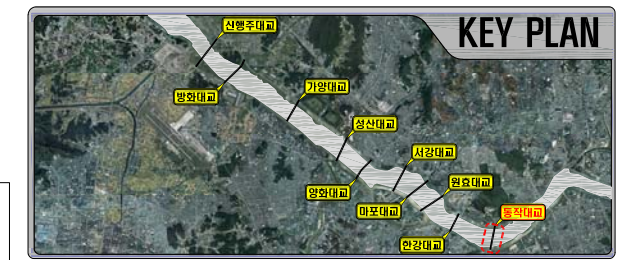

평면도

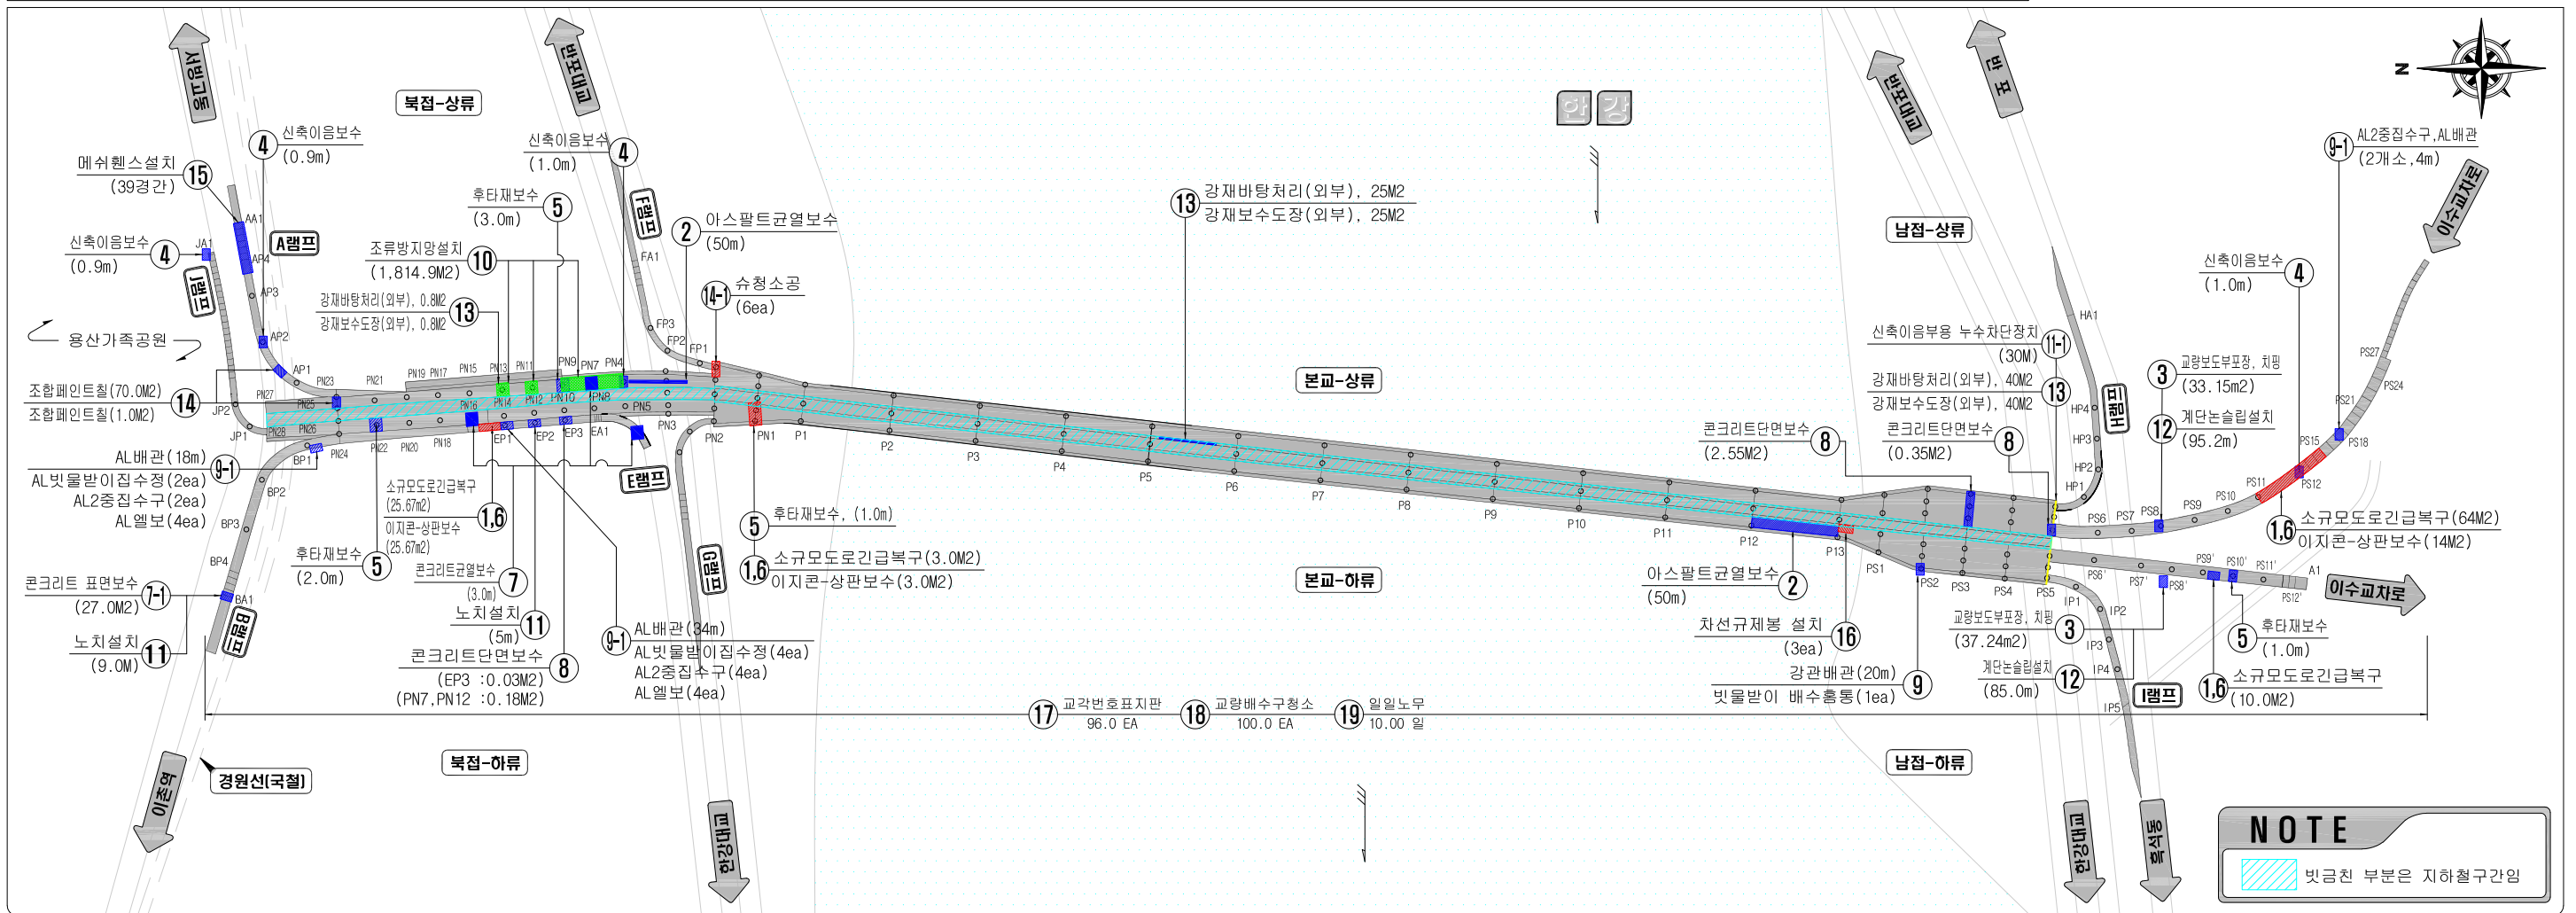

주요공종 현황사진



수량집계표

No.	공종	상행	하행	램프,기타	계	
1	아스콘 포장	아스콘포장개기	6.40 M3	1.30 M3	2.57 M3	10.27 M3
		철근콘크리트개기	1.40 M3	0.30 M3	2.57 M3	4.27 M3
		폐기물운반	7.80 M3	1.60 M3	5.14 M3	14.54 M3
		소규모도로진입복구	64.0 M2	13.00 M2	25.67 M2	102.67 M2
		침투식방수	64.0 M2	13.00 M2	25.67 M2	102.67 M2
6	이지콘-상판보수	14.0 M2	3.00 M2	25.67 M2	42.67 M2	
2	아스팔트균열보수	50.0 M	50.0 M		100.0 M	
3	계단 포장	교량보도부포장공	33.15 M2	37.24 M2		70.39 M2
콘크리트차핑		33.15 M2	37.24 M2		70.39 M2	
4	신축이음장치보수	3.80 M			3.80 M	
5	M-패징 후타재보수	3.00 M	4.00 M		7.00 M	
7	콘크리트 균열보수	1.00 M	1.00 M	1.00 M	3.00 M	
7-1	콘크리트 표면보수			27.00 M2	27.00 M2	
8	단면복구	2.90 M2	0.18 M2	0.03 M2	3.11 M2	
9	배관 보수	강관배관		20.00 M	20.00 M	
		빗물받이 배수흡통		1.00 EA	1.00 EA	

수량집계표

No.	공종	상행	하행	램프,기타	계
9-1	배관 보수	A.L 2중집수구		8.00 개소	8.00 개소
		AL배관		56.00 M	56.00 M
		AL빗물받이집수정		6.00 EA	6.00 EA
		AL엘보		8.00 개소	8.00 개소
10	조류방지방	1,814.90 M2			1,814.90 M2
11	노치설치			14.00 M	14.00 M
11-1	신축이음부용 누수차단장치	15.00 M	15.00 M		30.00 M
12	계단논슬림설치	95.20 M	85.00 M		180.20 M
13	도장 보수	강재바탕처리(외부)	65.80 M2		65.80 M2
		강재보수도장(외부)	65.80 M2		65.80 M2
14	조합페인트칠	1.00 M2		70.00 M2	71.00 M2
14-1	수청소공	6.00 EA			6.00 EA
15	메쉬헨스설치	39.00 경간			39.00 경간
16	차선규제봉설치		3.00 EA		3.00 EA
17	교각표지판설치	48.00 EA	48.00 EA		96.0 EA
18	교량배수구청소		100.00 EA		100.0 EA
19	일일노무				10.00 일





서울특별시 교량안전과	건설분야	토목분야					시설위치	서울시 용산구 이촌동 한강상 교량	도면명	동작대교 유지보수공사			
	건설단계	유지보수 단계					시설물명	동작대교					
사업명	2018년 한강교량 일상유지보수공사(연간단가)-2공구	시공회사	동보진흥건설 주식회사	2018. 07.	보수위치 표기	박영수	김철희	김철희	작성일자	2018년 - 제10차			
시공현명	동작대교 일상유지보수공사	감리회사	주식회사 동성엔지니어링						개정번호	날 짜	작성자	검토자	확인자
										도면번호	001	편철번호	001

조류접근방지시설 설치도

PN4~PN13

S=NONE

설치도

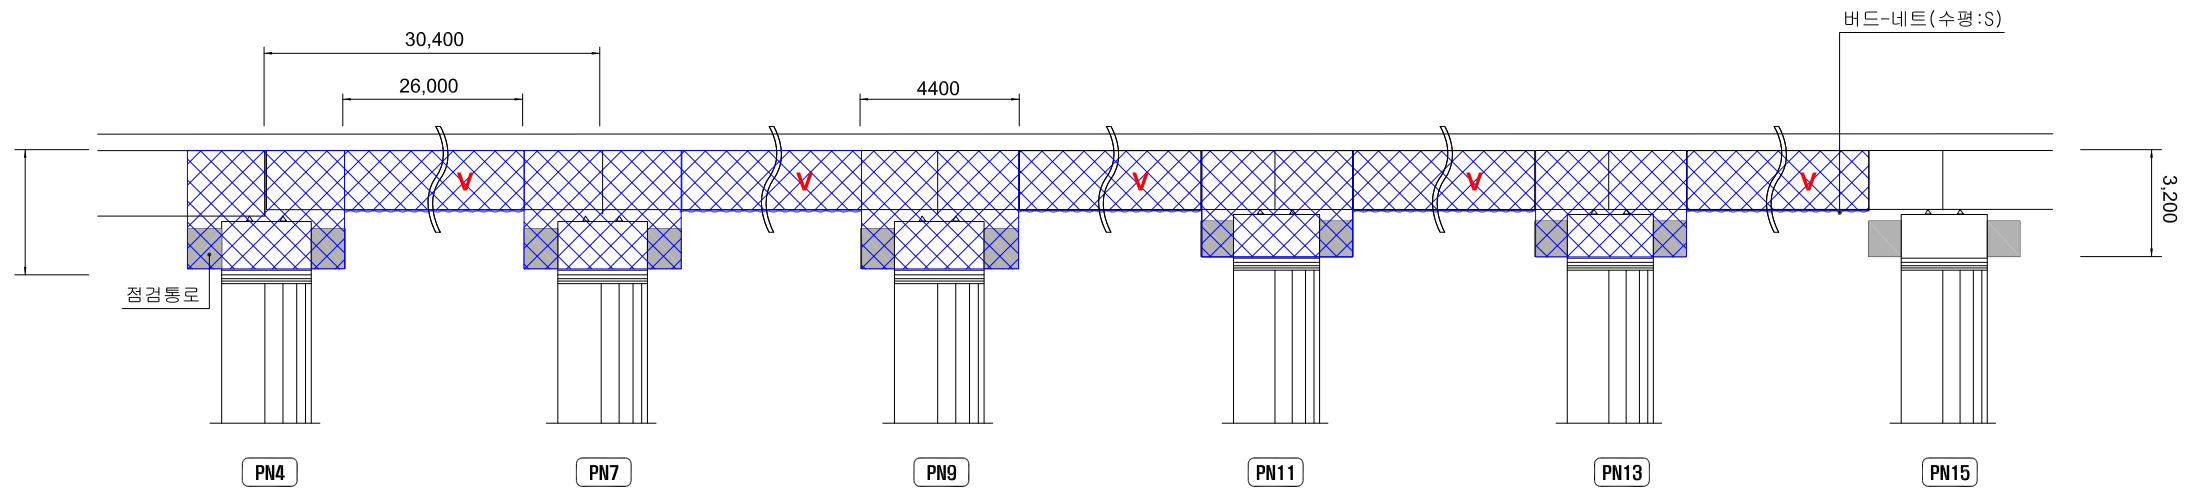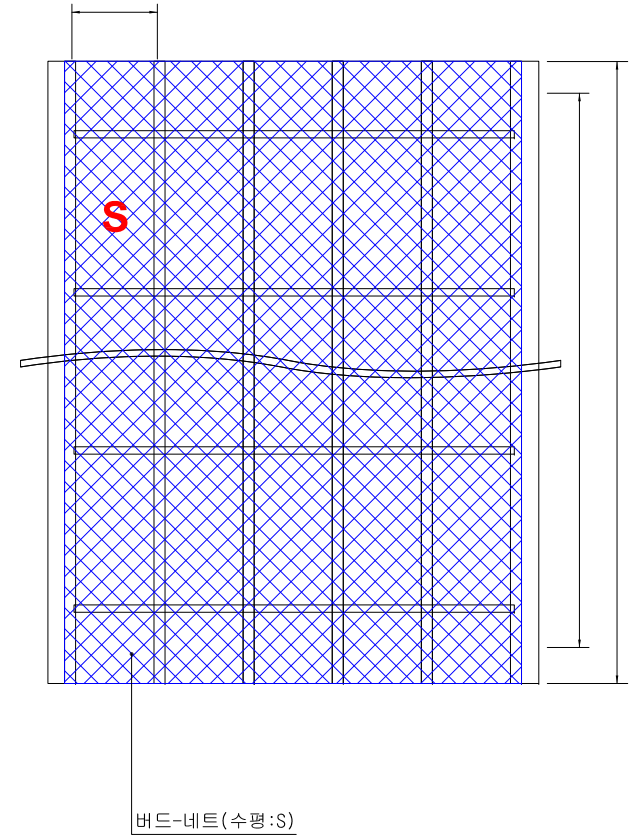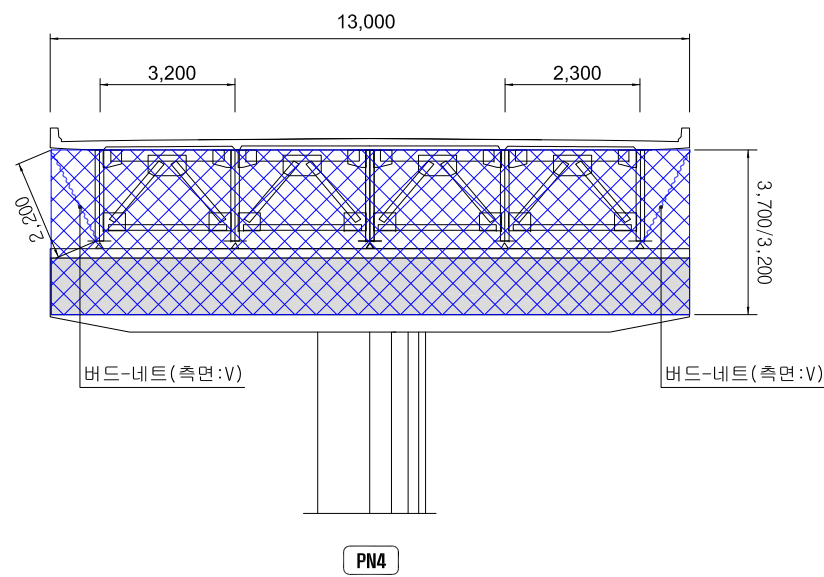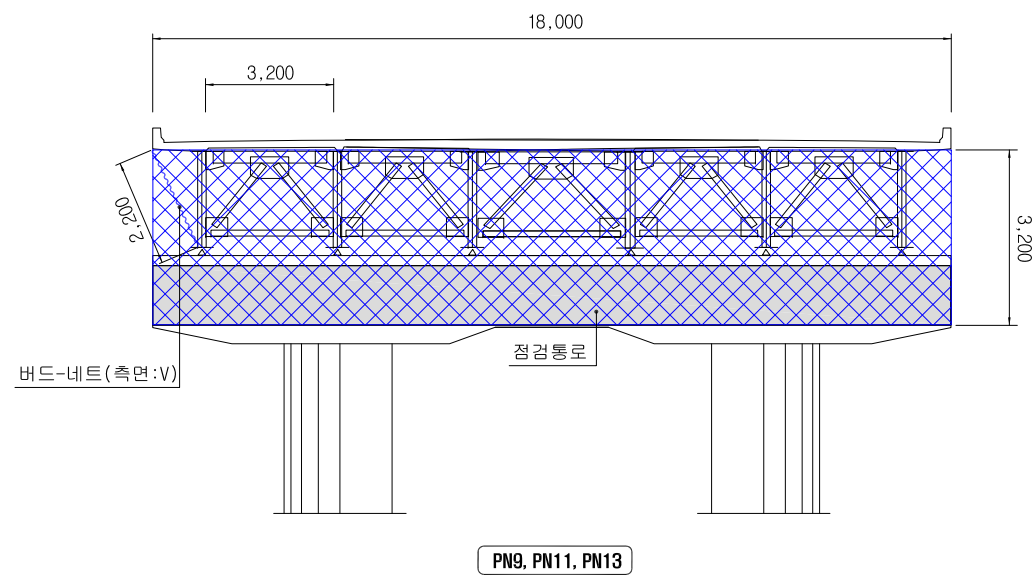

서울특별시 교량안전과	건설분야	토목분야						시설위치	서울시 용산구 이촌동 한강상 교량	도면명	조류접근방지시설 설치도 PN4~PN13		
	건설단계	유지보수 단계						시설물명	동작대교				
사업명	2018년 한강교량 일상유지보수공사(연간단가)-2공구	시공회사	동보진흥건설 주식회사	개정번호	2018. 07.	보수위치 표기	박영수	김철희	김철희	도면축척	2공구		
시공건명	동작대교 일상유지보수공사	감리회사	주식회사 동성엔지니어링	날짜		개정내용	작성자	검토자	확인자	도면번호	002	편철번호	003