


# 청파로 국립극단 주변(개선)

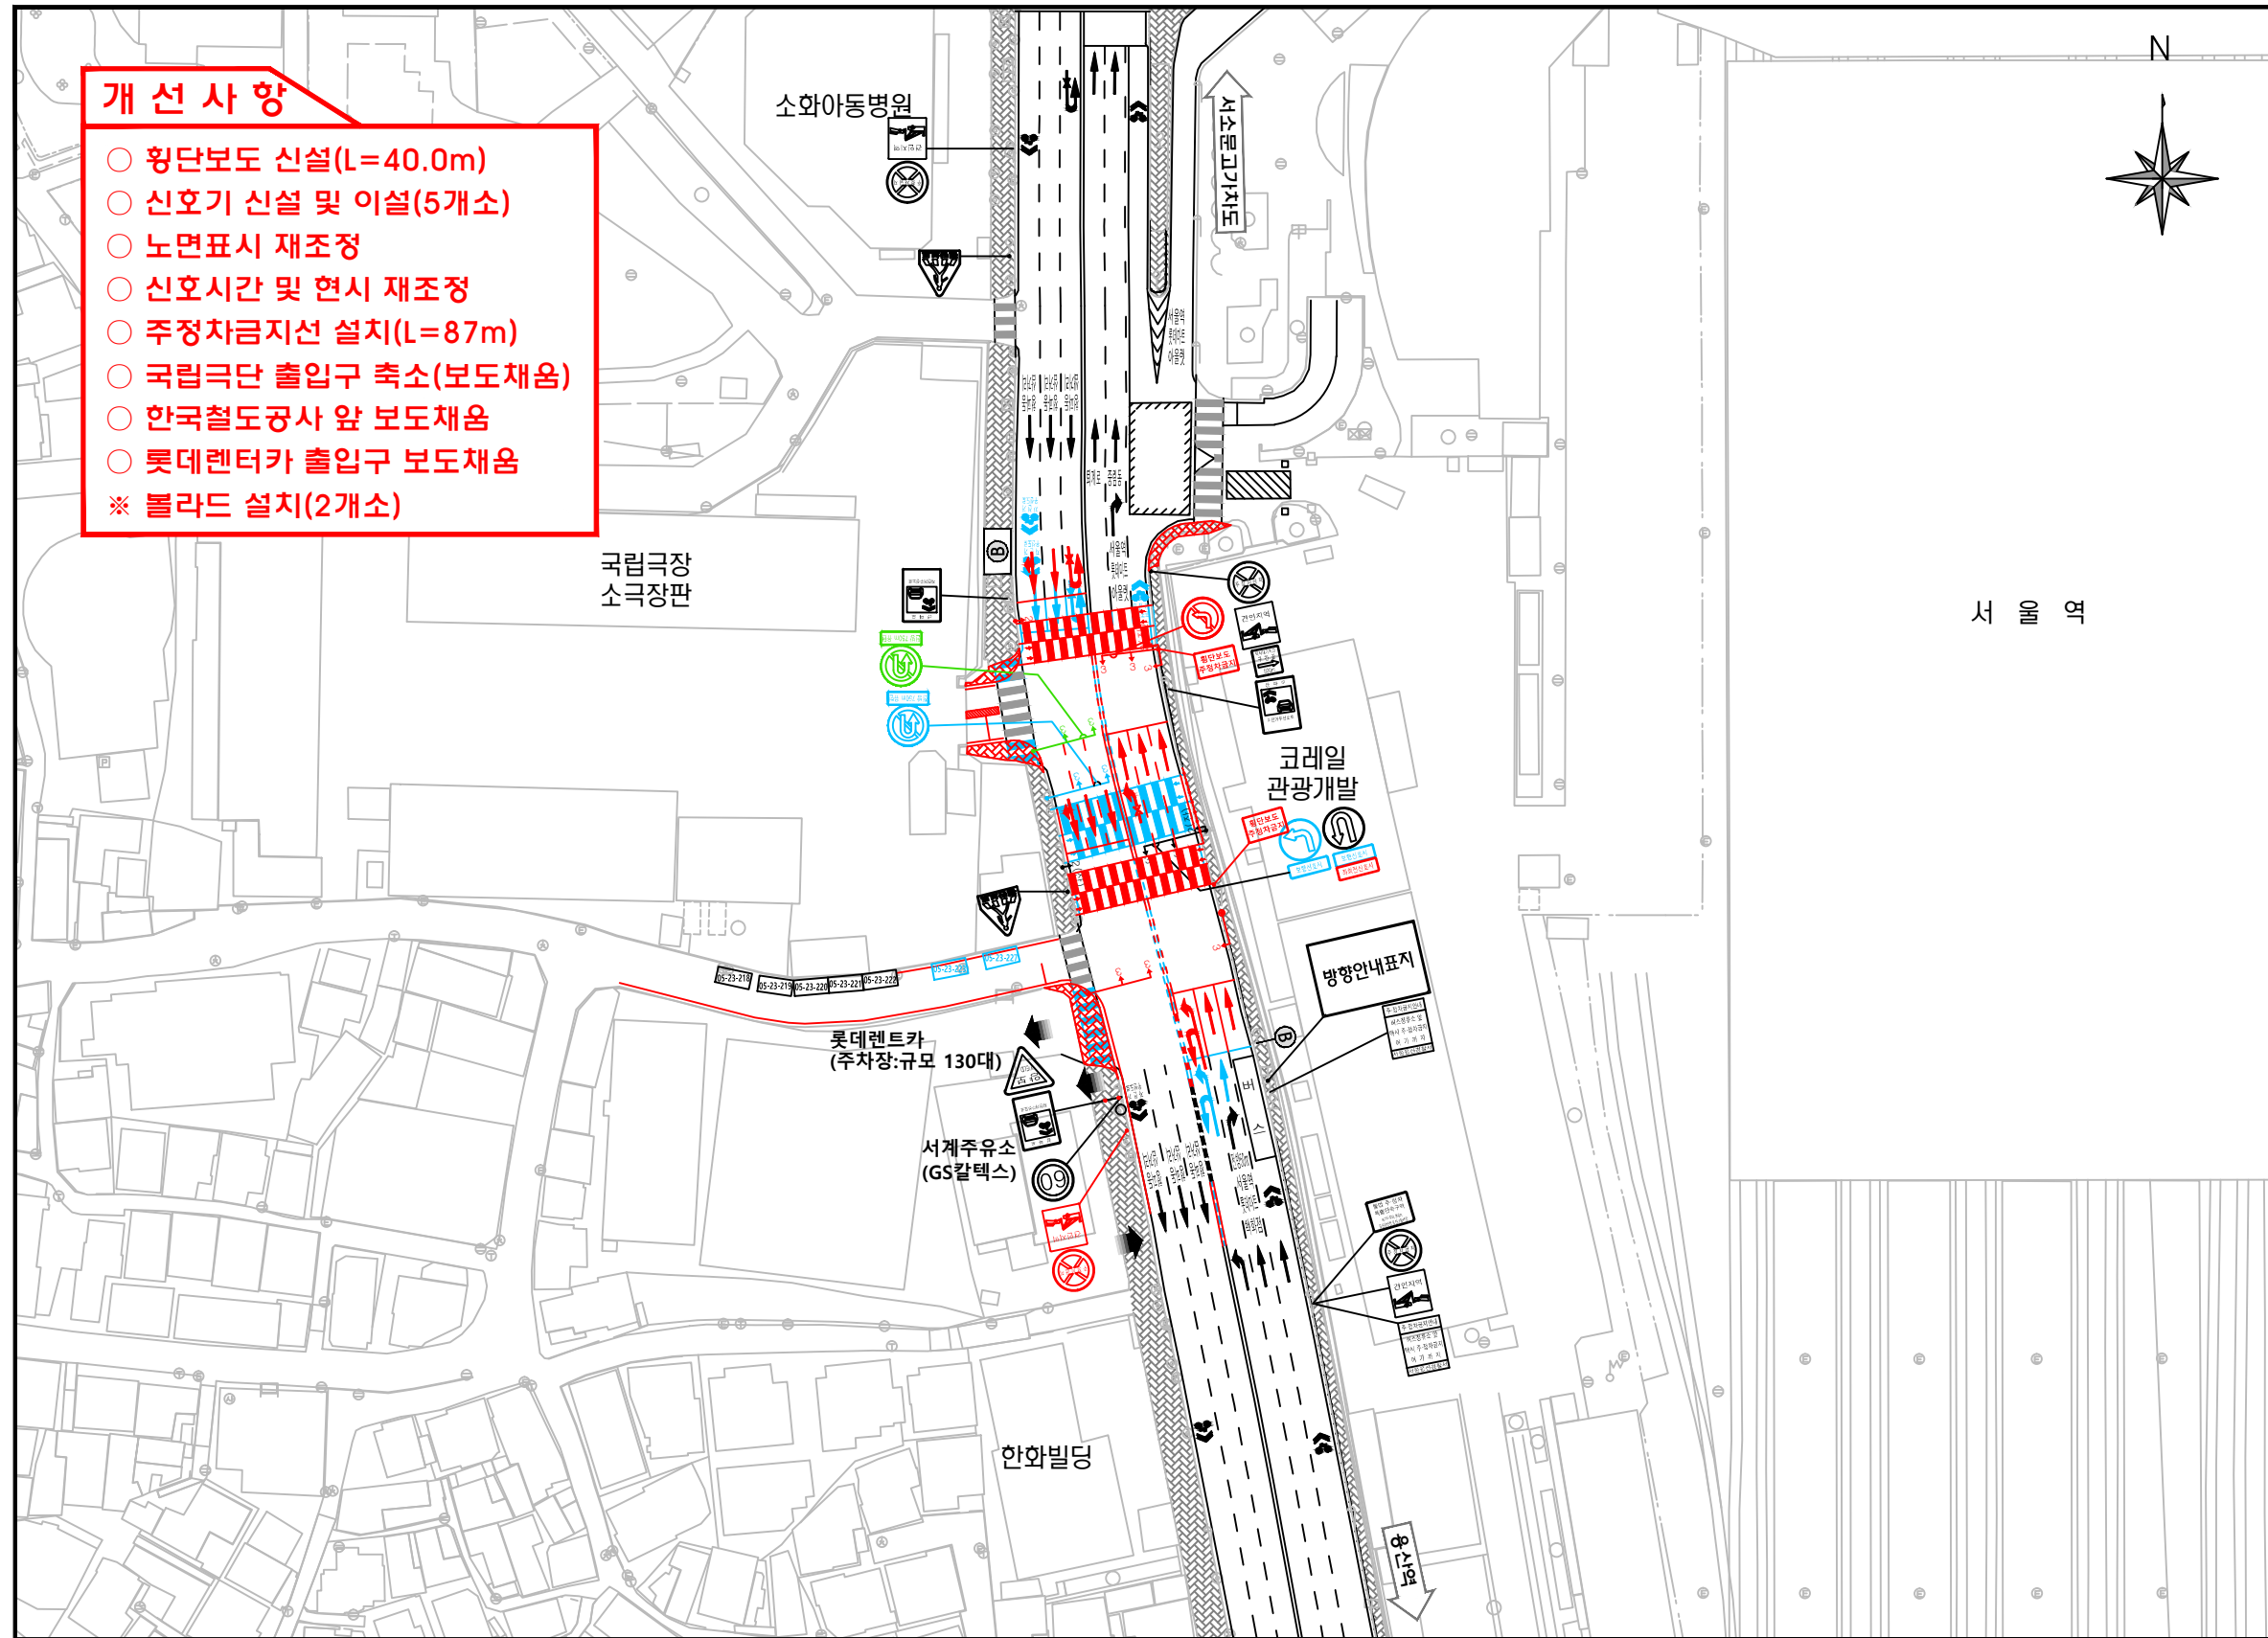


- 개선 사항**
- 횡단보도 신설(L=40.0m)
  - 신호기 신설 및 이설(5개소)
  - 노면표시 재조정
  - 신호시간 및 현시 재조정
  - 주정차금지선 설치(L=87m)
  - 국립극단 출입구 축소(보도채움)
  - 한국철도공사 앞 보도채움
  - 롯데렌터카 출입구 보도채움
  - ※ 블라드 설치(2개소)

## KEYMAP



## [교통량(차량)]

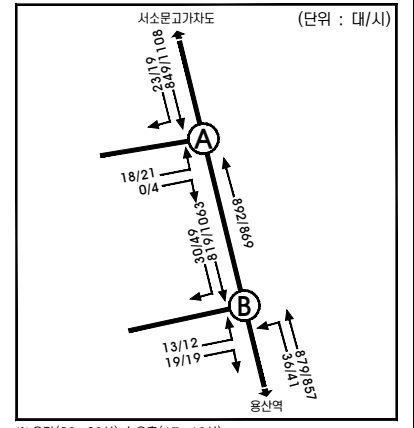

※ 오전(08~09시) / 오후(17~18시)

구분	φ1	φ2	φ3	주기
현황	112(3)	32(3)		150초
	112(3)	32(3)		150초
개선	99(3)	30(3)	12(3)	150초
	99(3)	30(3)	12(3)	150초

※ 오후점두시(17:00~18:00시)기준

구분	평균제어지체(초/대)	서비스수준
현황	6.4	A
A 개선	11.3	A
증감	▲4.9	-
현황	7.5	A
A 개선	12.4	A
증감	▲4.9	-



발 주 처	용 역 명	용 역 사	설 계 일 자	설 계 참 여 자	도 면 명	도 면 번 호
	2018년 도로교통소통개선 기본 및 실시계획	(주)동일기술공사	2018.05	책임자: 안정현, 검토자: 안정현, 작성자: 안정현	청파로 국립극단 주변(개선)	