



어린이보호구역 해제 평면도

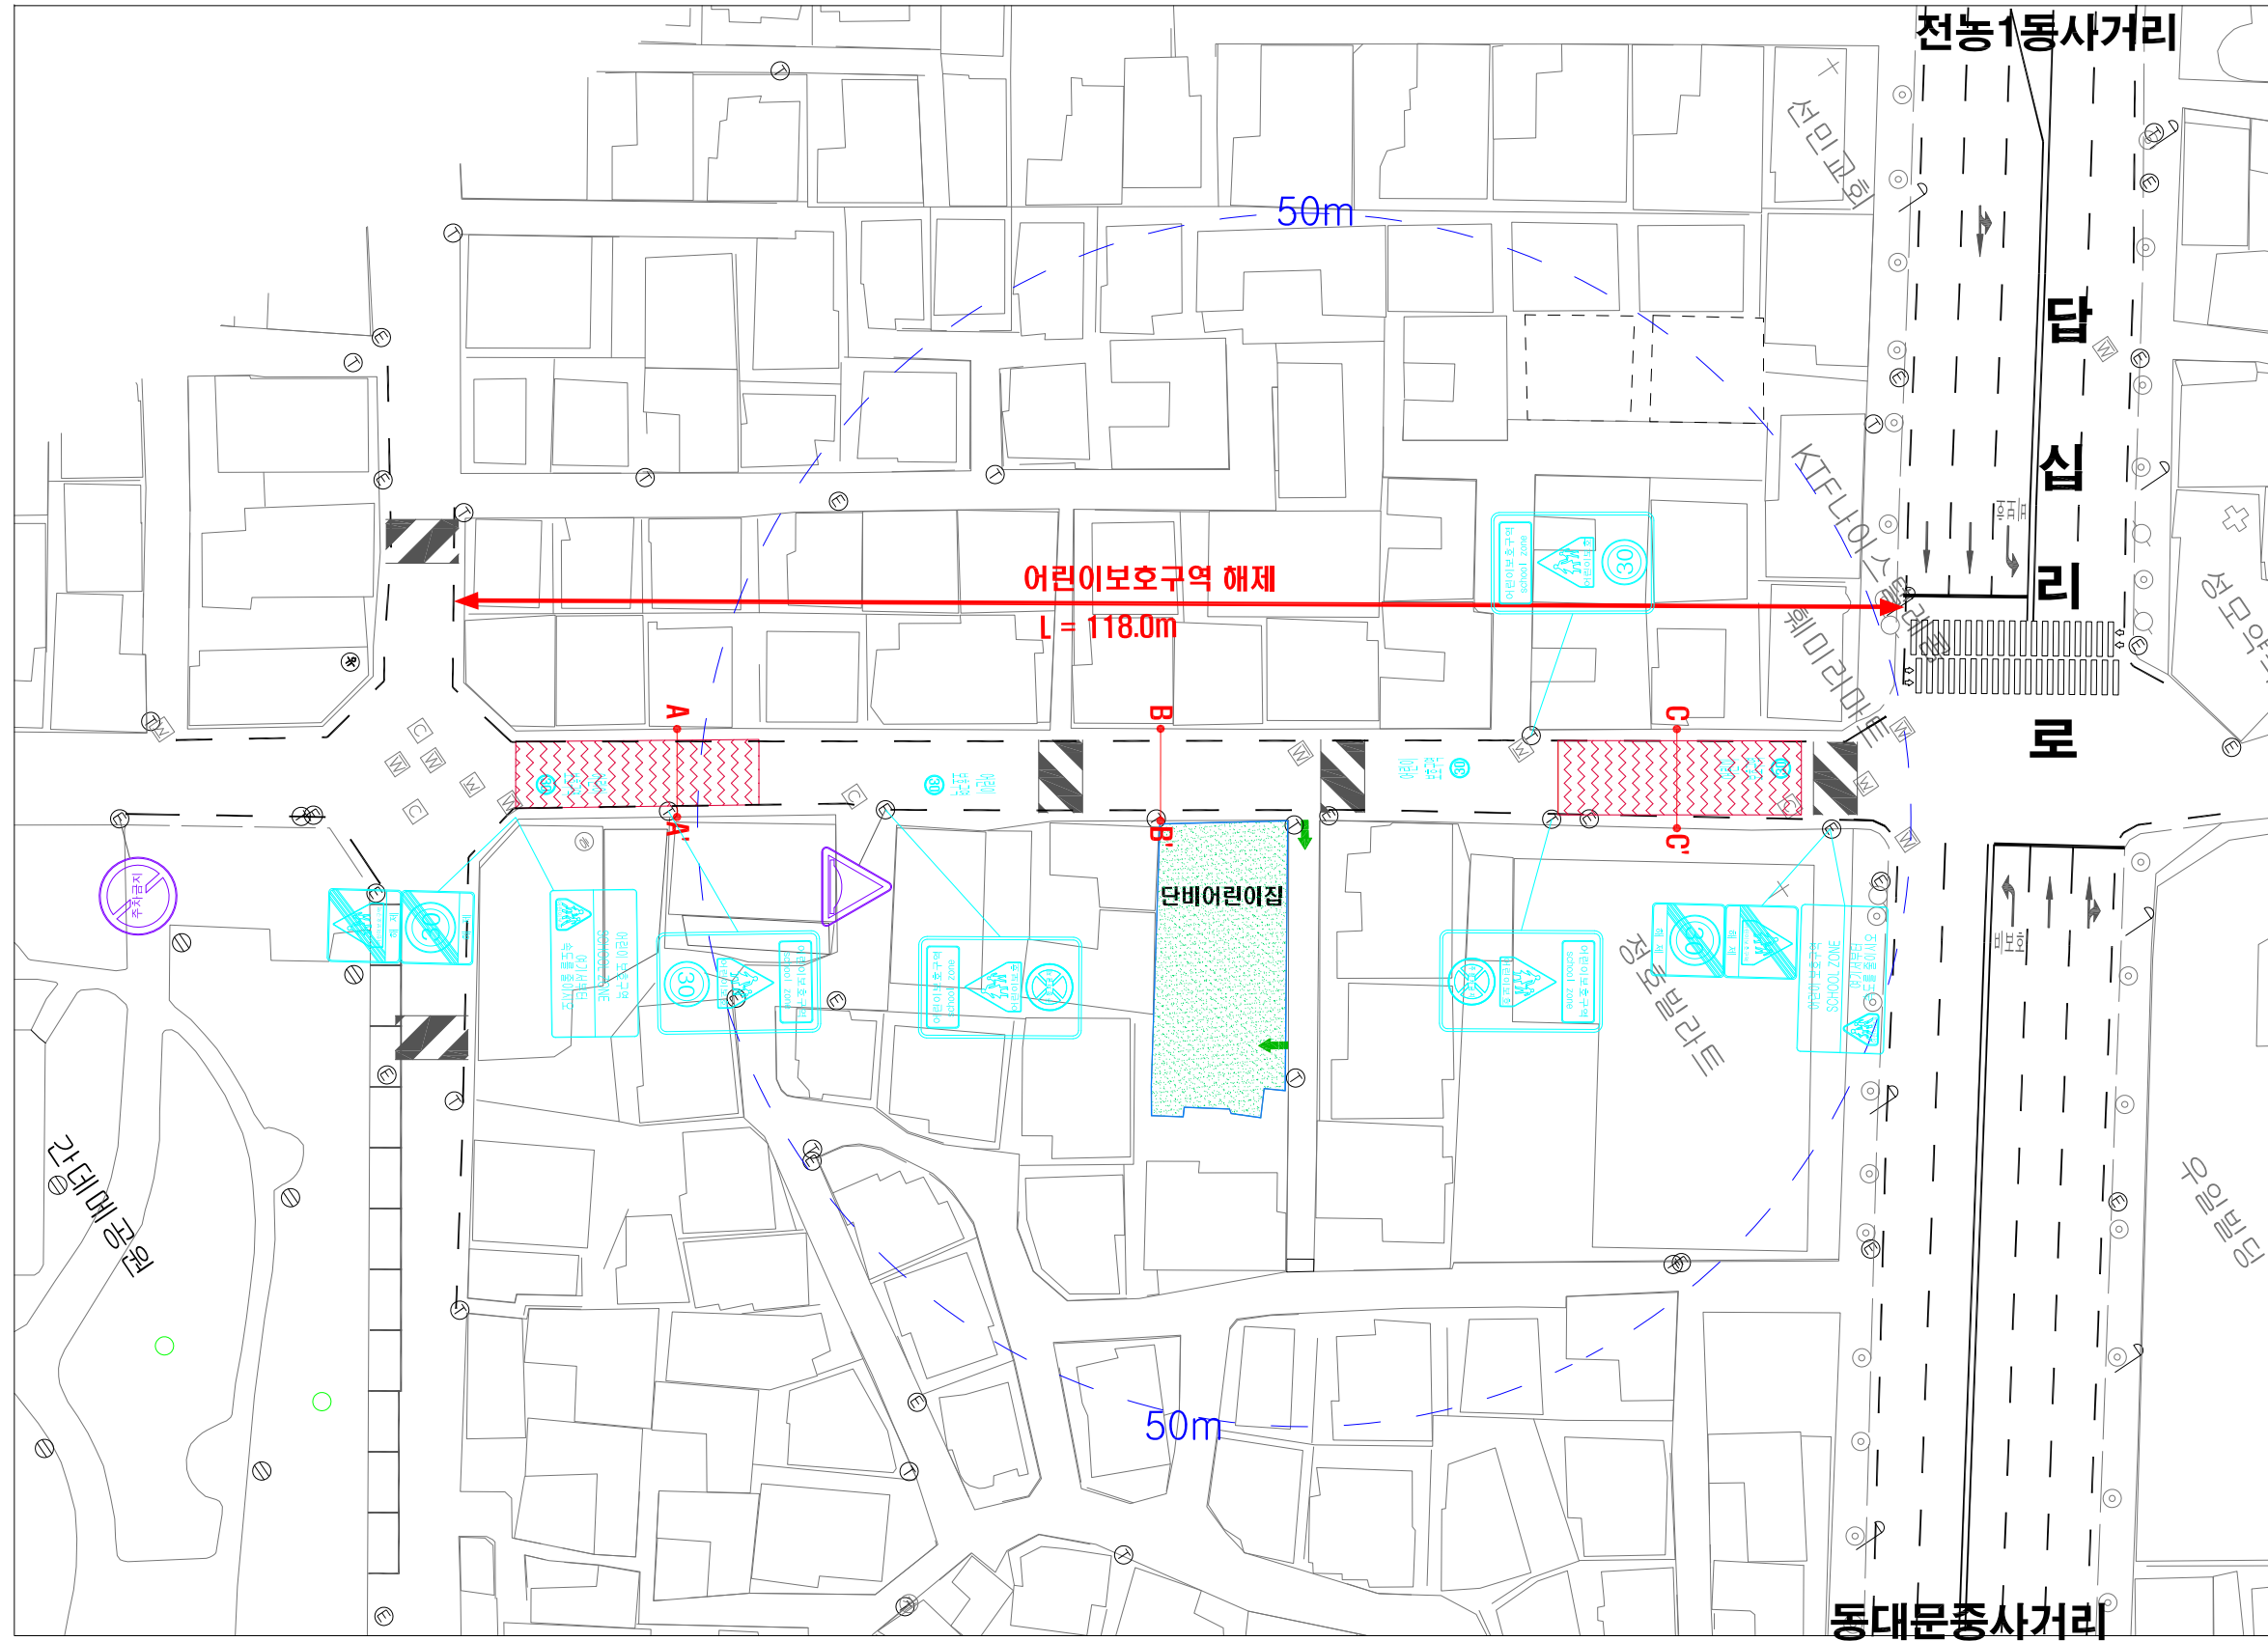

주요사업내용

구분	항 목	단위	현황	수 량		
				신설	교체	제거
<통합표지>						
안 전 표 지	소 계	개	10	-	-	10
	324,218 (어린이보호,주정차금지)	개	2	-	-	2
	324,402,415 (어린이보호,어린이보호구역)	개	2	-	-	2
	324,224 (어린이보호,최고속도제한)	개	2	-	-	2
	224,427 (해제,속도)	개	2	-	-	2
노 면 표 시	소 계	개	8	-	-	8
	518(30)(속도제한) 536(어린이보호구역)	개	4	-	-	4

도로 단면 (단위:m)

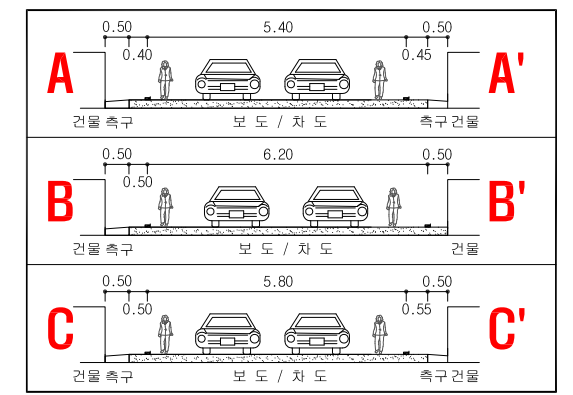

범 례

구분	내 용
존 치	교통 표지판
	노면표시(주차금지)
제 거	미끄럼방지포장 (암적색)
	어린이보호구역 통합 표지판 노면표시



		2014. 06	박현수	장명환	홍재우	축척	1:300	도면명	종합계획평면도
	ASTONE ENGINEERING CO., LTD.		박현수	장명환	홍재우	CAD파일명		도면번호	14
사업명	2014년 어린이 보호구역 정비사업	시공사	개정번호	일자	개정사유	작성자	검토자	책임자	일련번호