

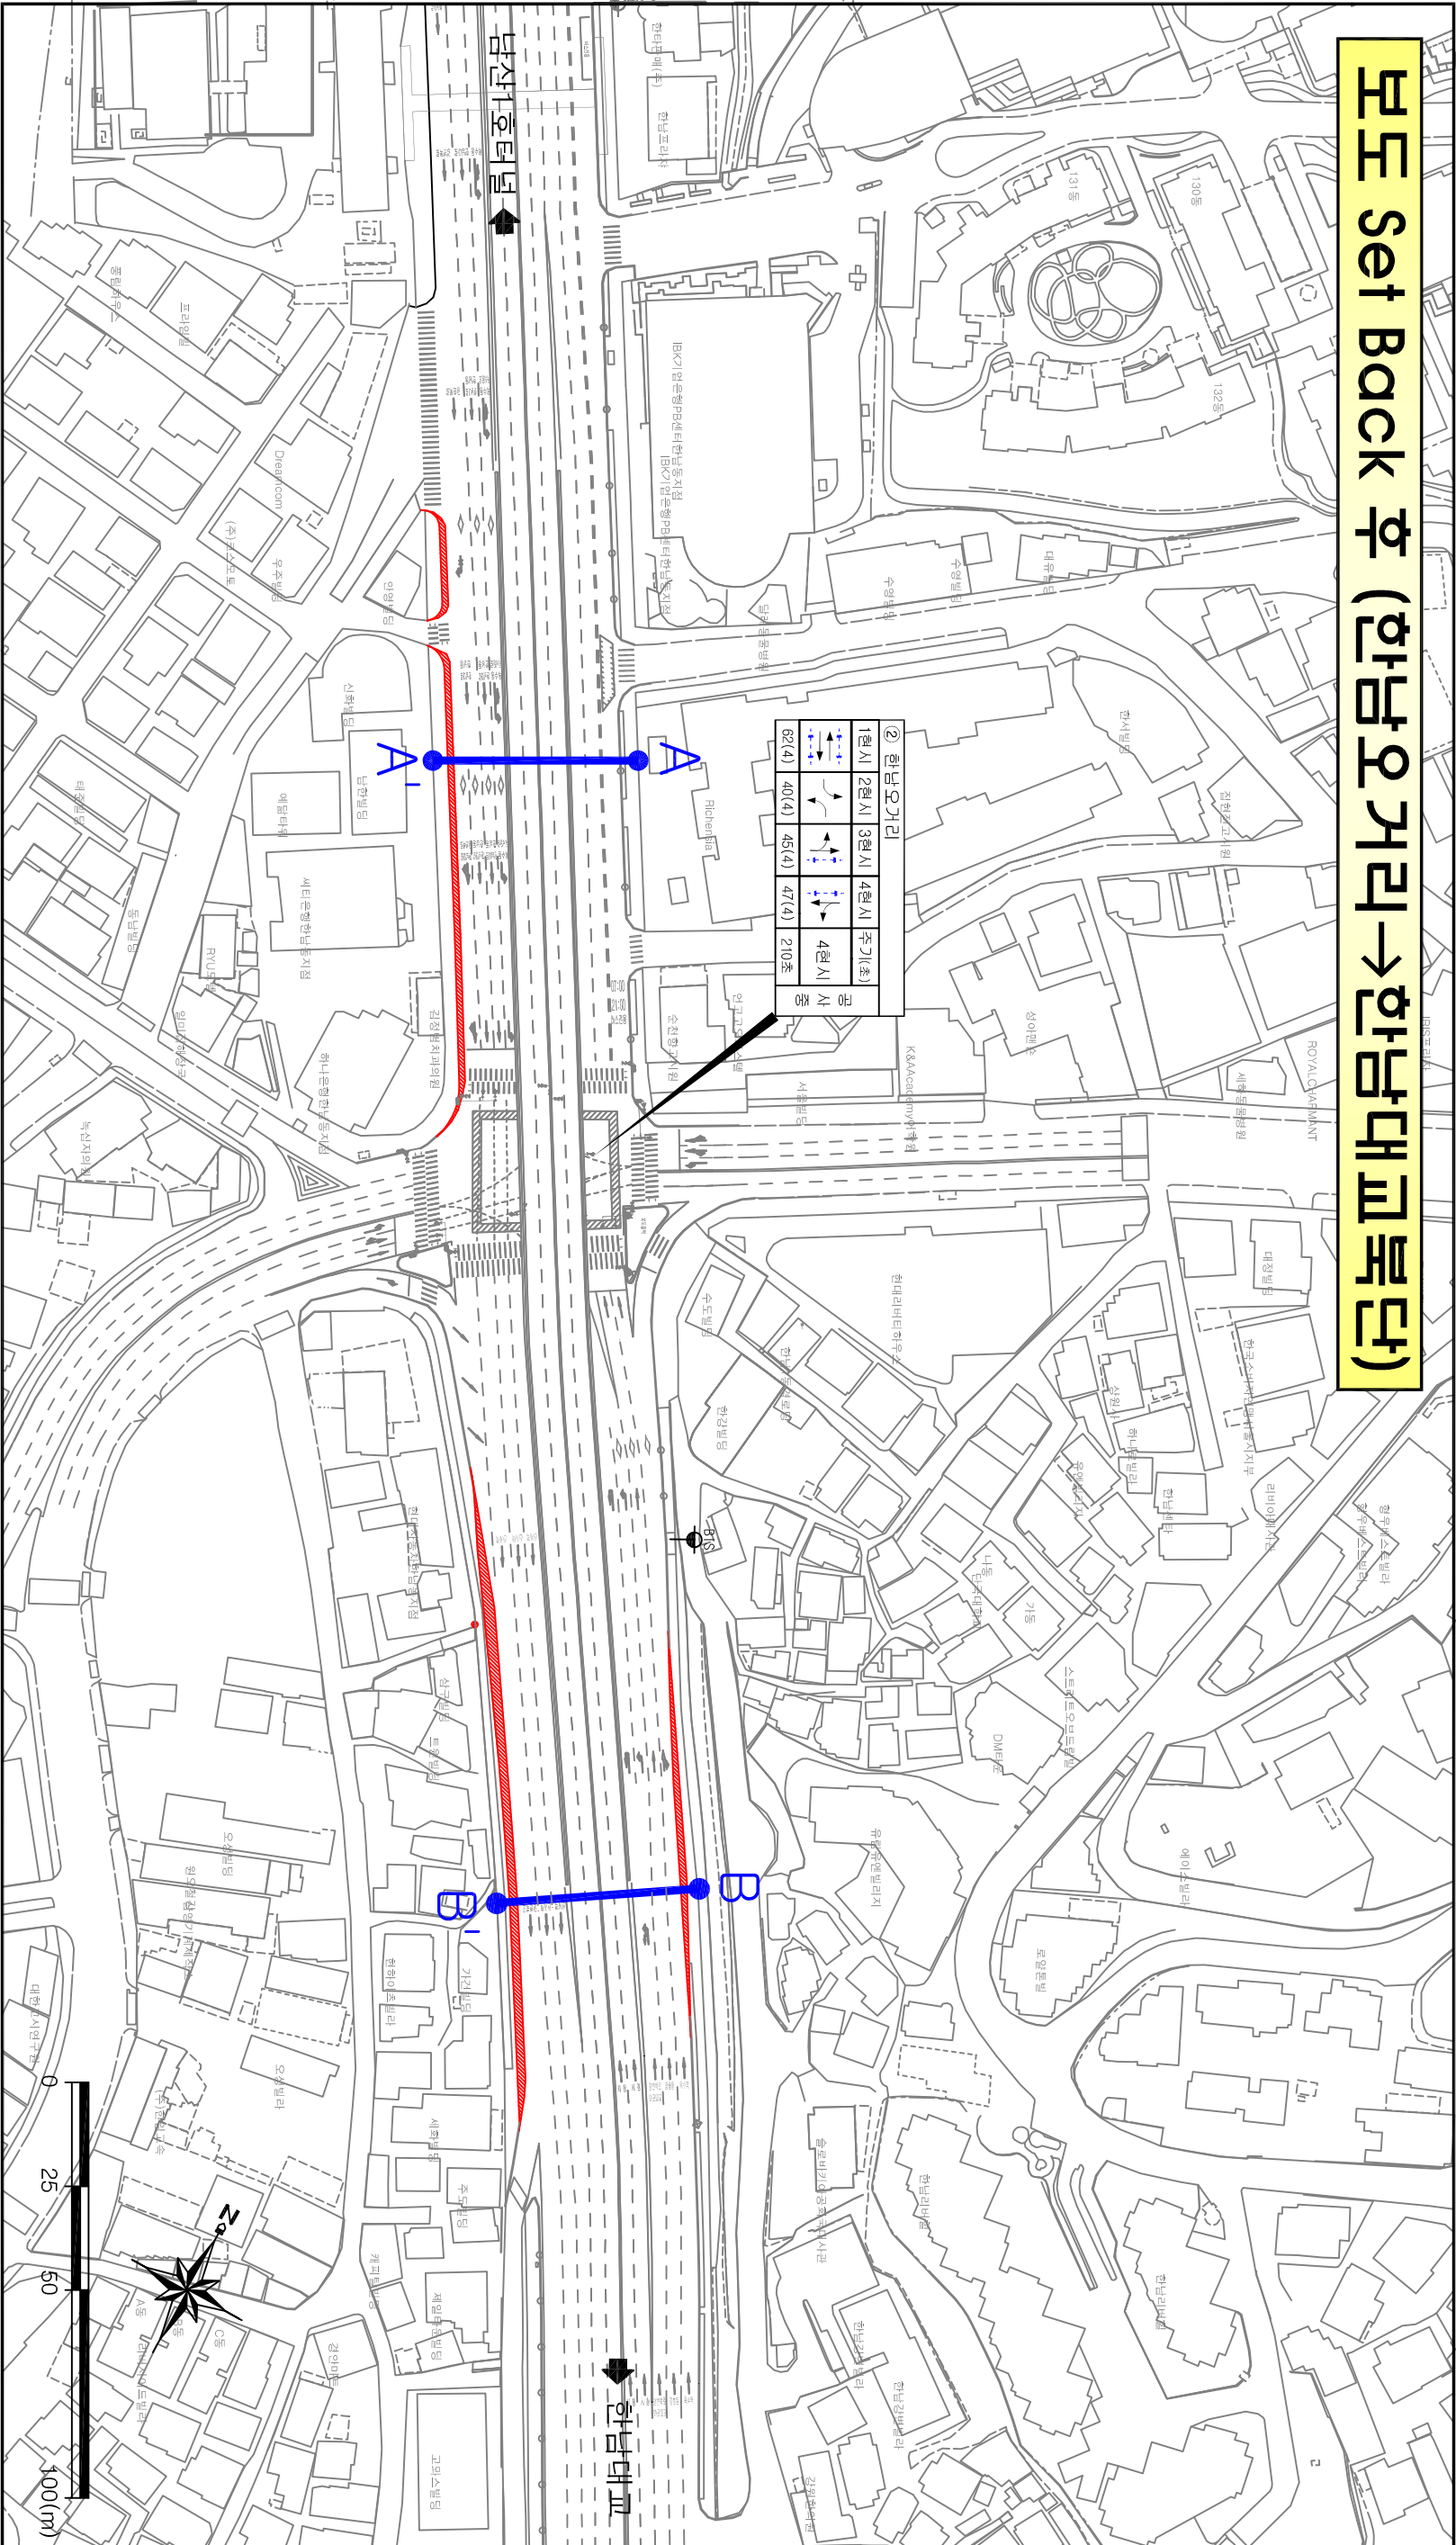
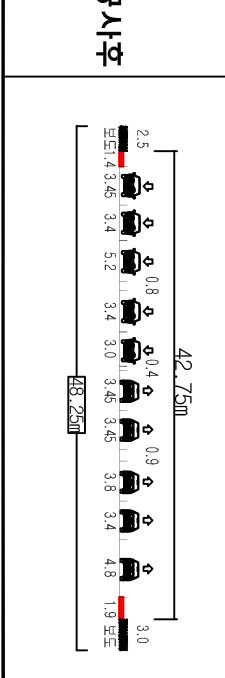
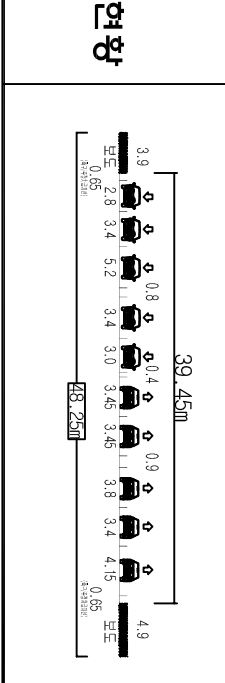


# 보도 Set Back 후 (한남오거리→한남대교북단)

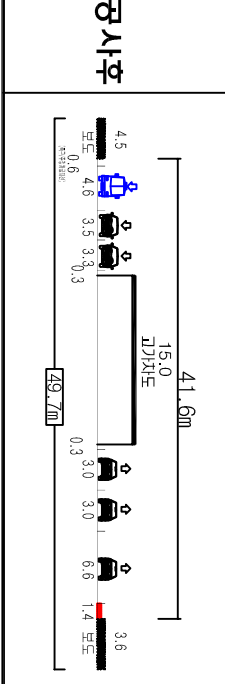

A-A' 구간

B-B' 구간

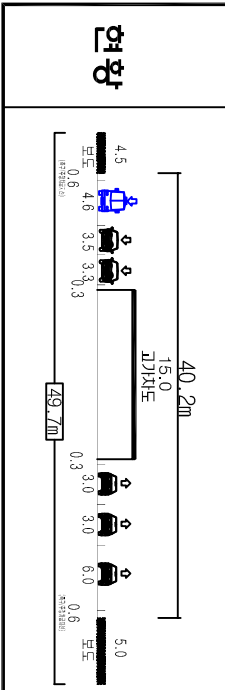

한남2고지제도 철거 및 중앙버스전용차로 설치공사	서울특별시 도시기민시설본부	주요지나이어링 주석회사	0 10 20m	2018. 7	임광수 <i>임광수</i> 추영성 <i>추영성</i> 박진호 <i>박진호</i>	보도 Set Back 후 (한남오거리→한남대교북단)
----------------------------	----------------	--------------	----------	---------	--	------------------------------