▨ 솔샘사거리(개선1차)

개 선 사 항

- ○ 보호좌회전 신설
- ○ 노면표시 변경
- ○ 표지판 삭제(2개소)

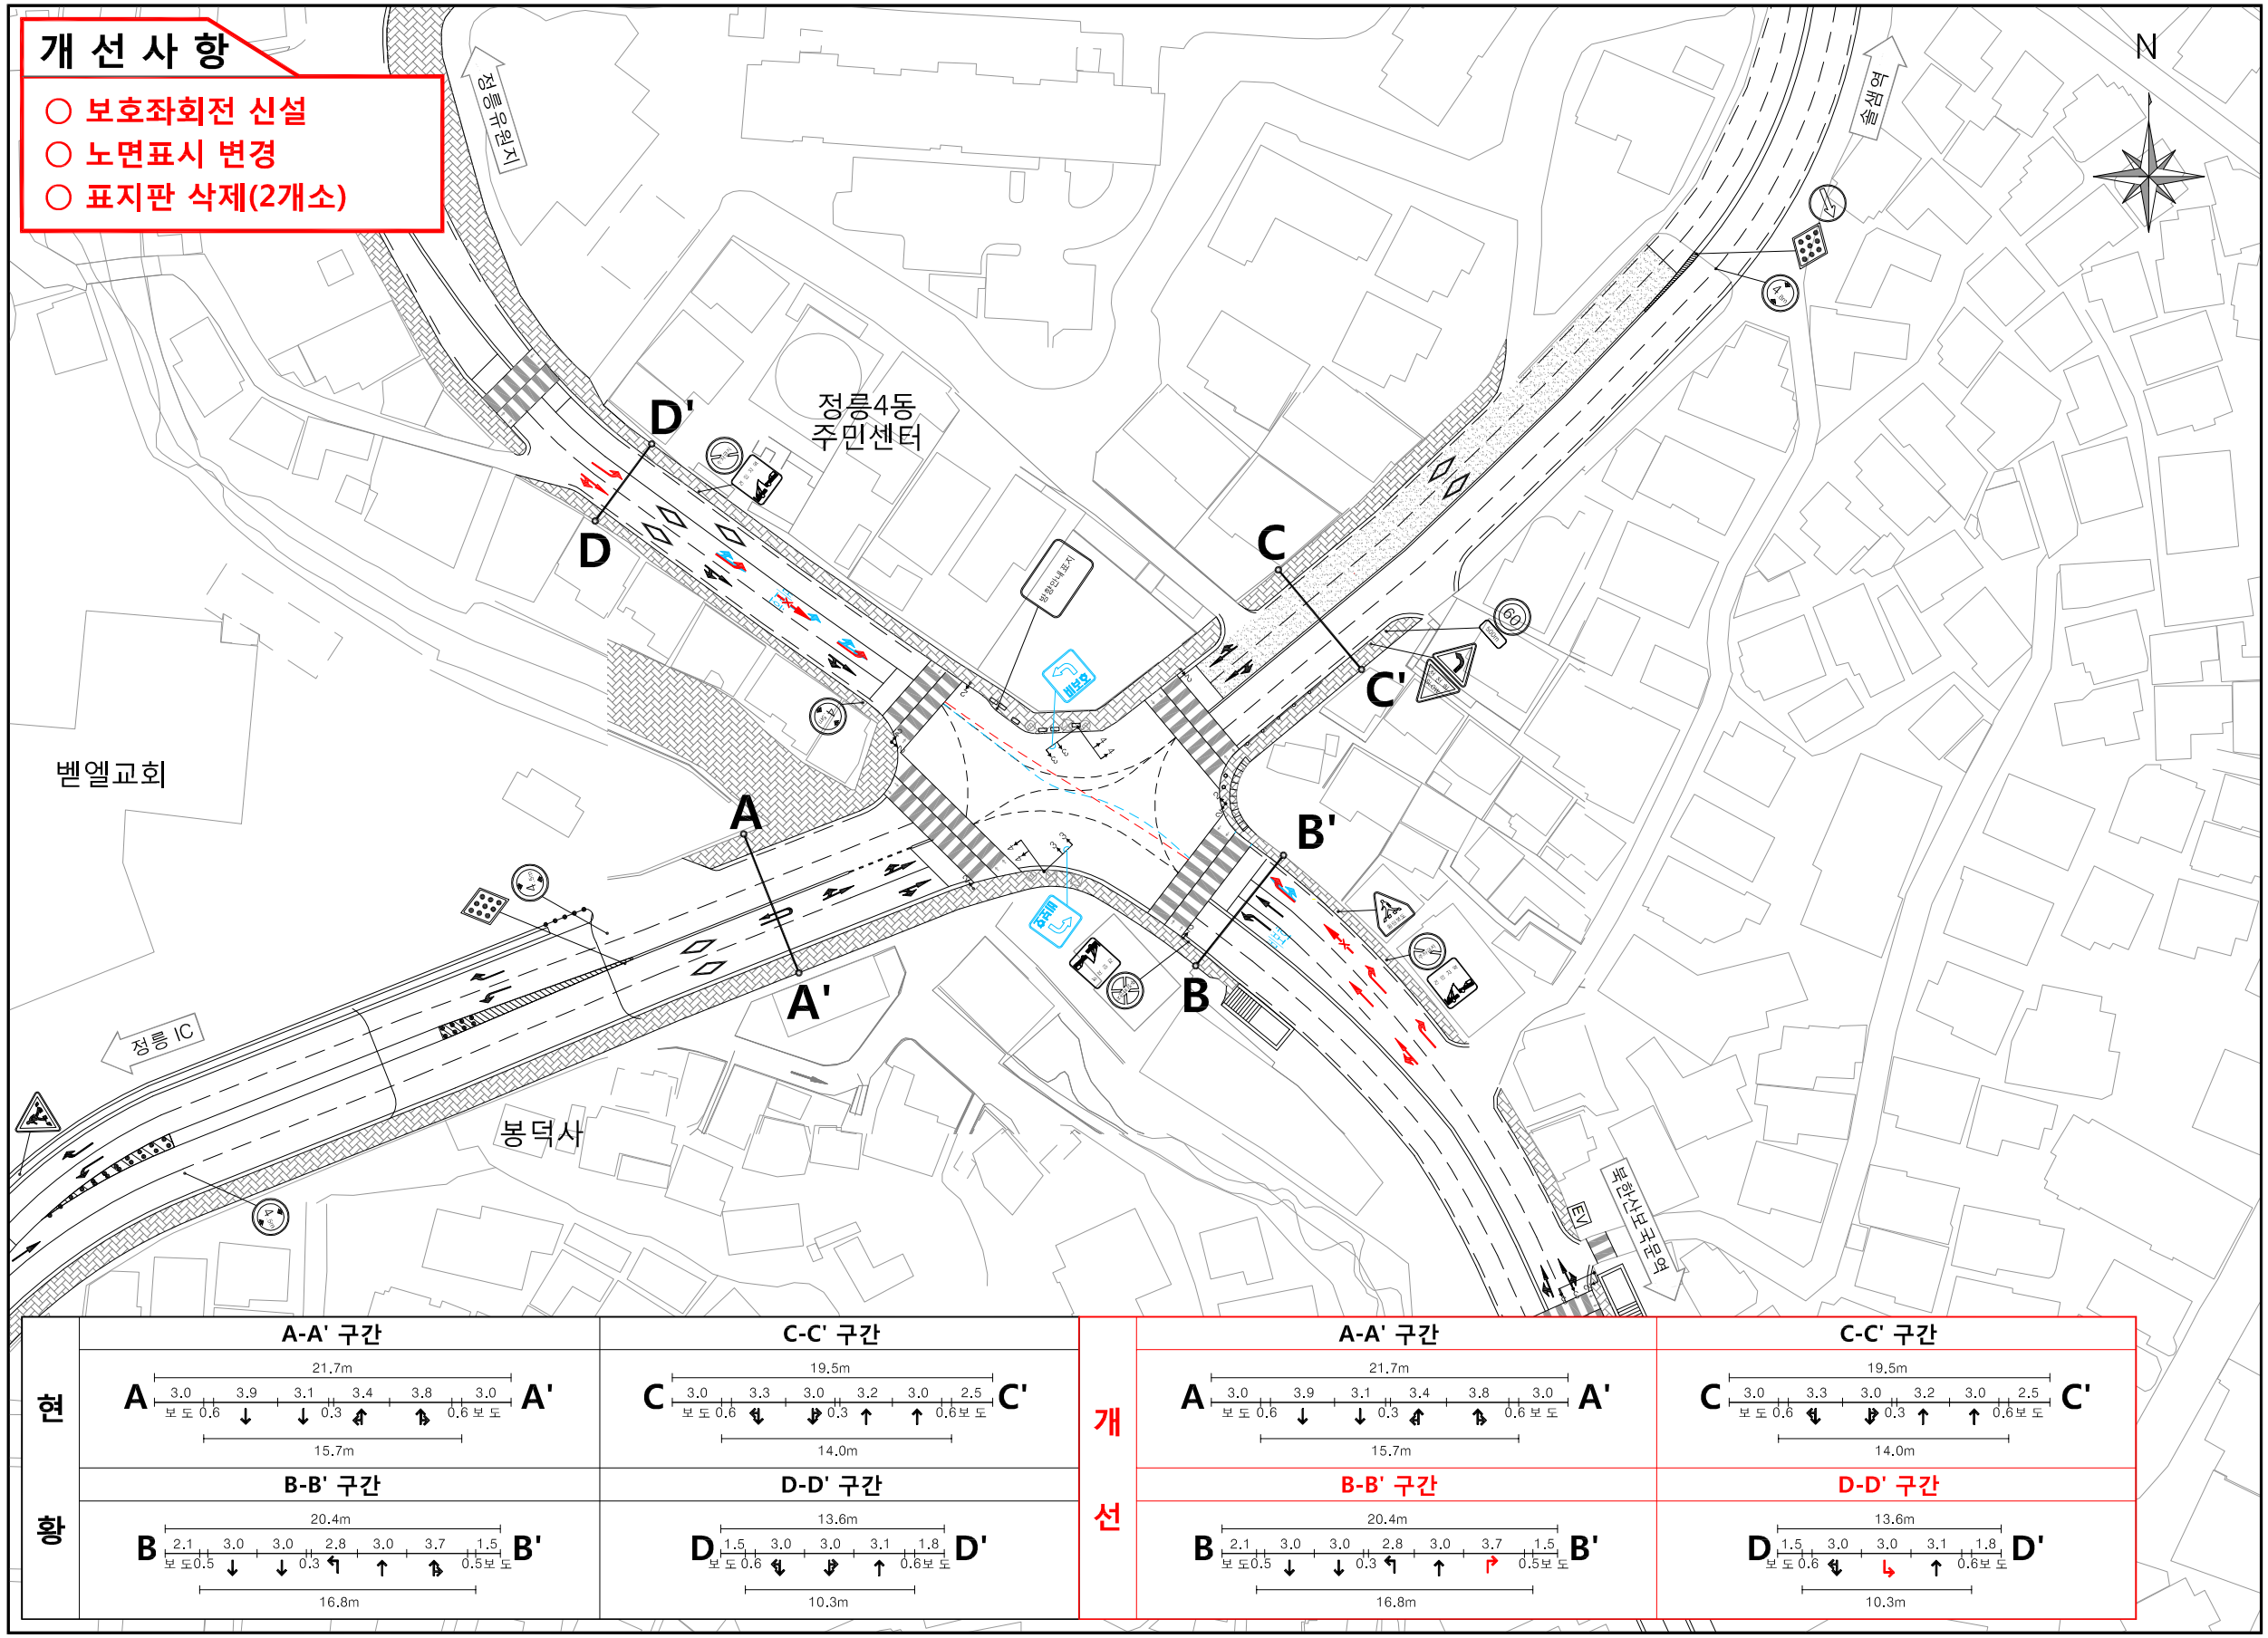

현황

A-A' 구간

C-C' 구간

B-B' 구간

D-D' 구간

개선

A-A' 구간

C-C' 구간

B-B' 구간

D-D' 구간

KEYMAP

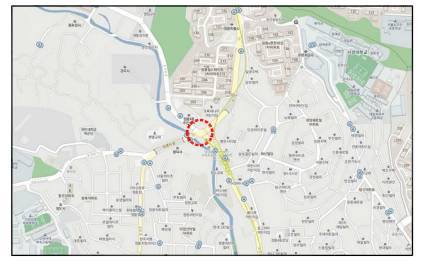

[교통량(차량)]

(단위 : 대/시)

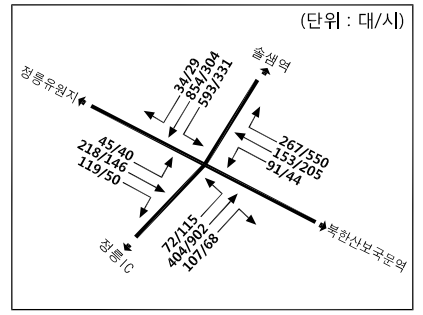

※ 조사일자 : 2018.03.09. 첨두시 : 오전(07-08시), 오후(17-18시)

[교통량(보행)]

(단위 : 인/시)

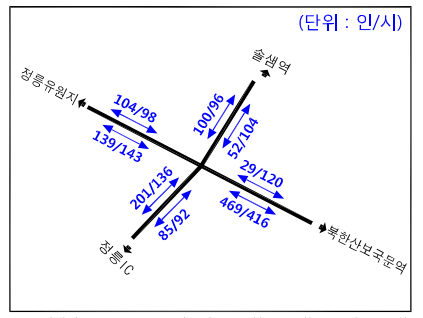

※ 조사일자 : 2018.03.09. 첨두시 : 오전(07-08시), 오후(17-18시)

구분	Φ1	Φ2	Φ3	Φ4	주기
현황					140초
	40(3)	27(3)	64(3)		
개선					140초
	31(3)	12(3)	25(3)	60(3)	

※ 오전첨두시(07-08시)기준

구분	평균제어지체(초/대)	서비스수준
현황	47.7	C
변경	53.2	D
증감	▲ 5.5	-

■ 범 례

- 현 황
- 신 설
- 제 거
- 이 전

scale 0 12.5 25 50m

발 주 처	용 역 명	용 역 사	설계일자	설 계 참 여 자			도 면 명	도면번호
				책임자	검토자	작성자		
서 울 특 별 시	2018년 도로교통소통개선 기본 및 실시설계	(주)동일기술공사	2018.07			안 정 현	솔샘사거리(개선1차)	