


자전거 주차대 복구 계획도

(서울지하철 922공구)


범례		
지상식 자전거 주차대		190대 (38조)

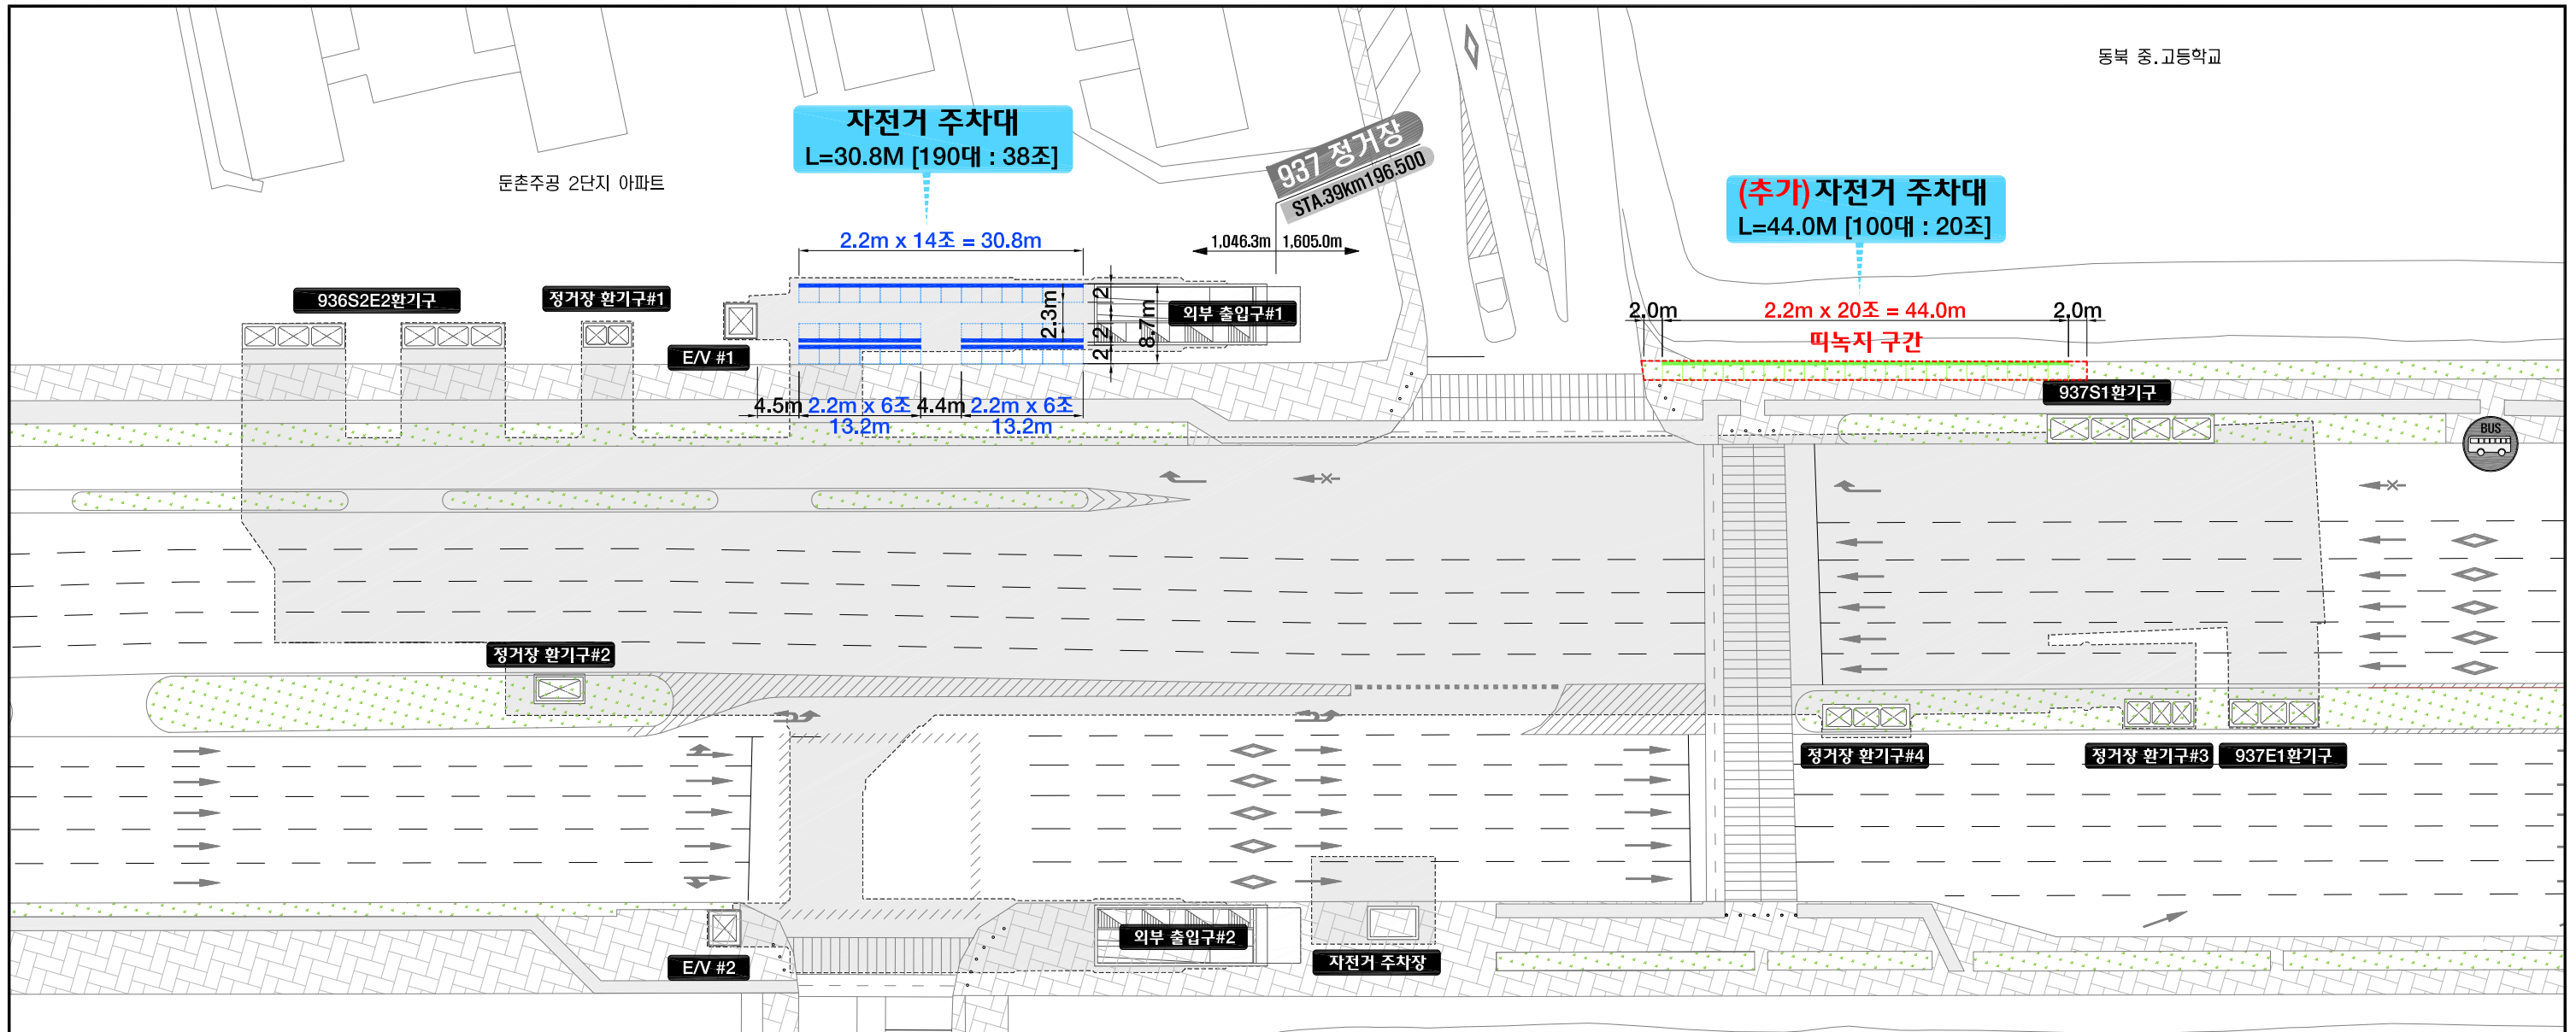

자전거 주차대 규격 및 시공예시 사진

● BP-038L

- 사이즈 : W2000 x D415 x H650
- 재질 : STS-PIPE, 지정색 도장

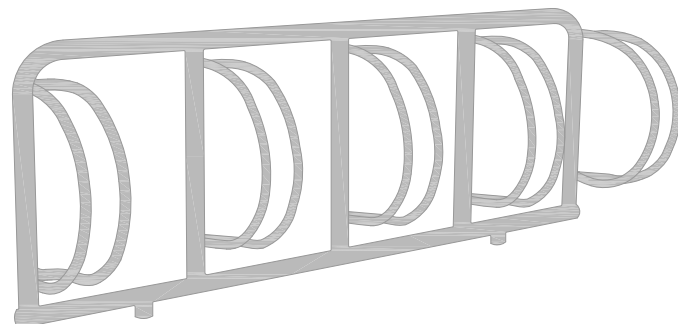

● 시공예시

