


18. 서하남IC입구교차로(현황+개선안)

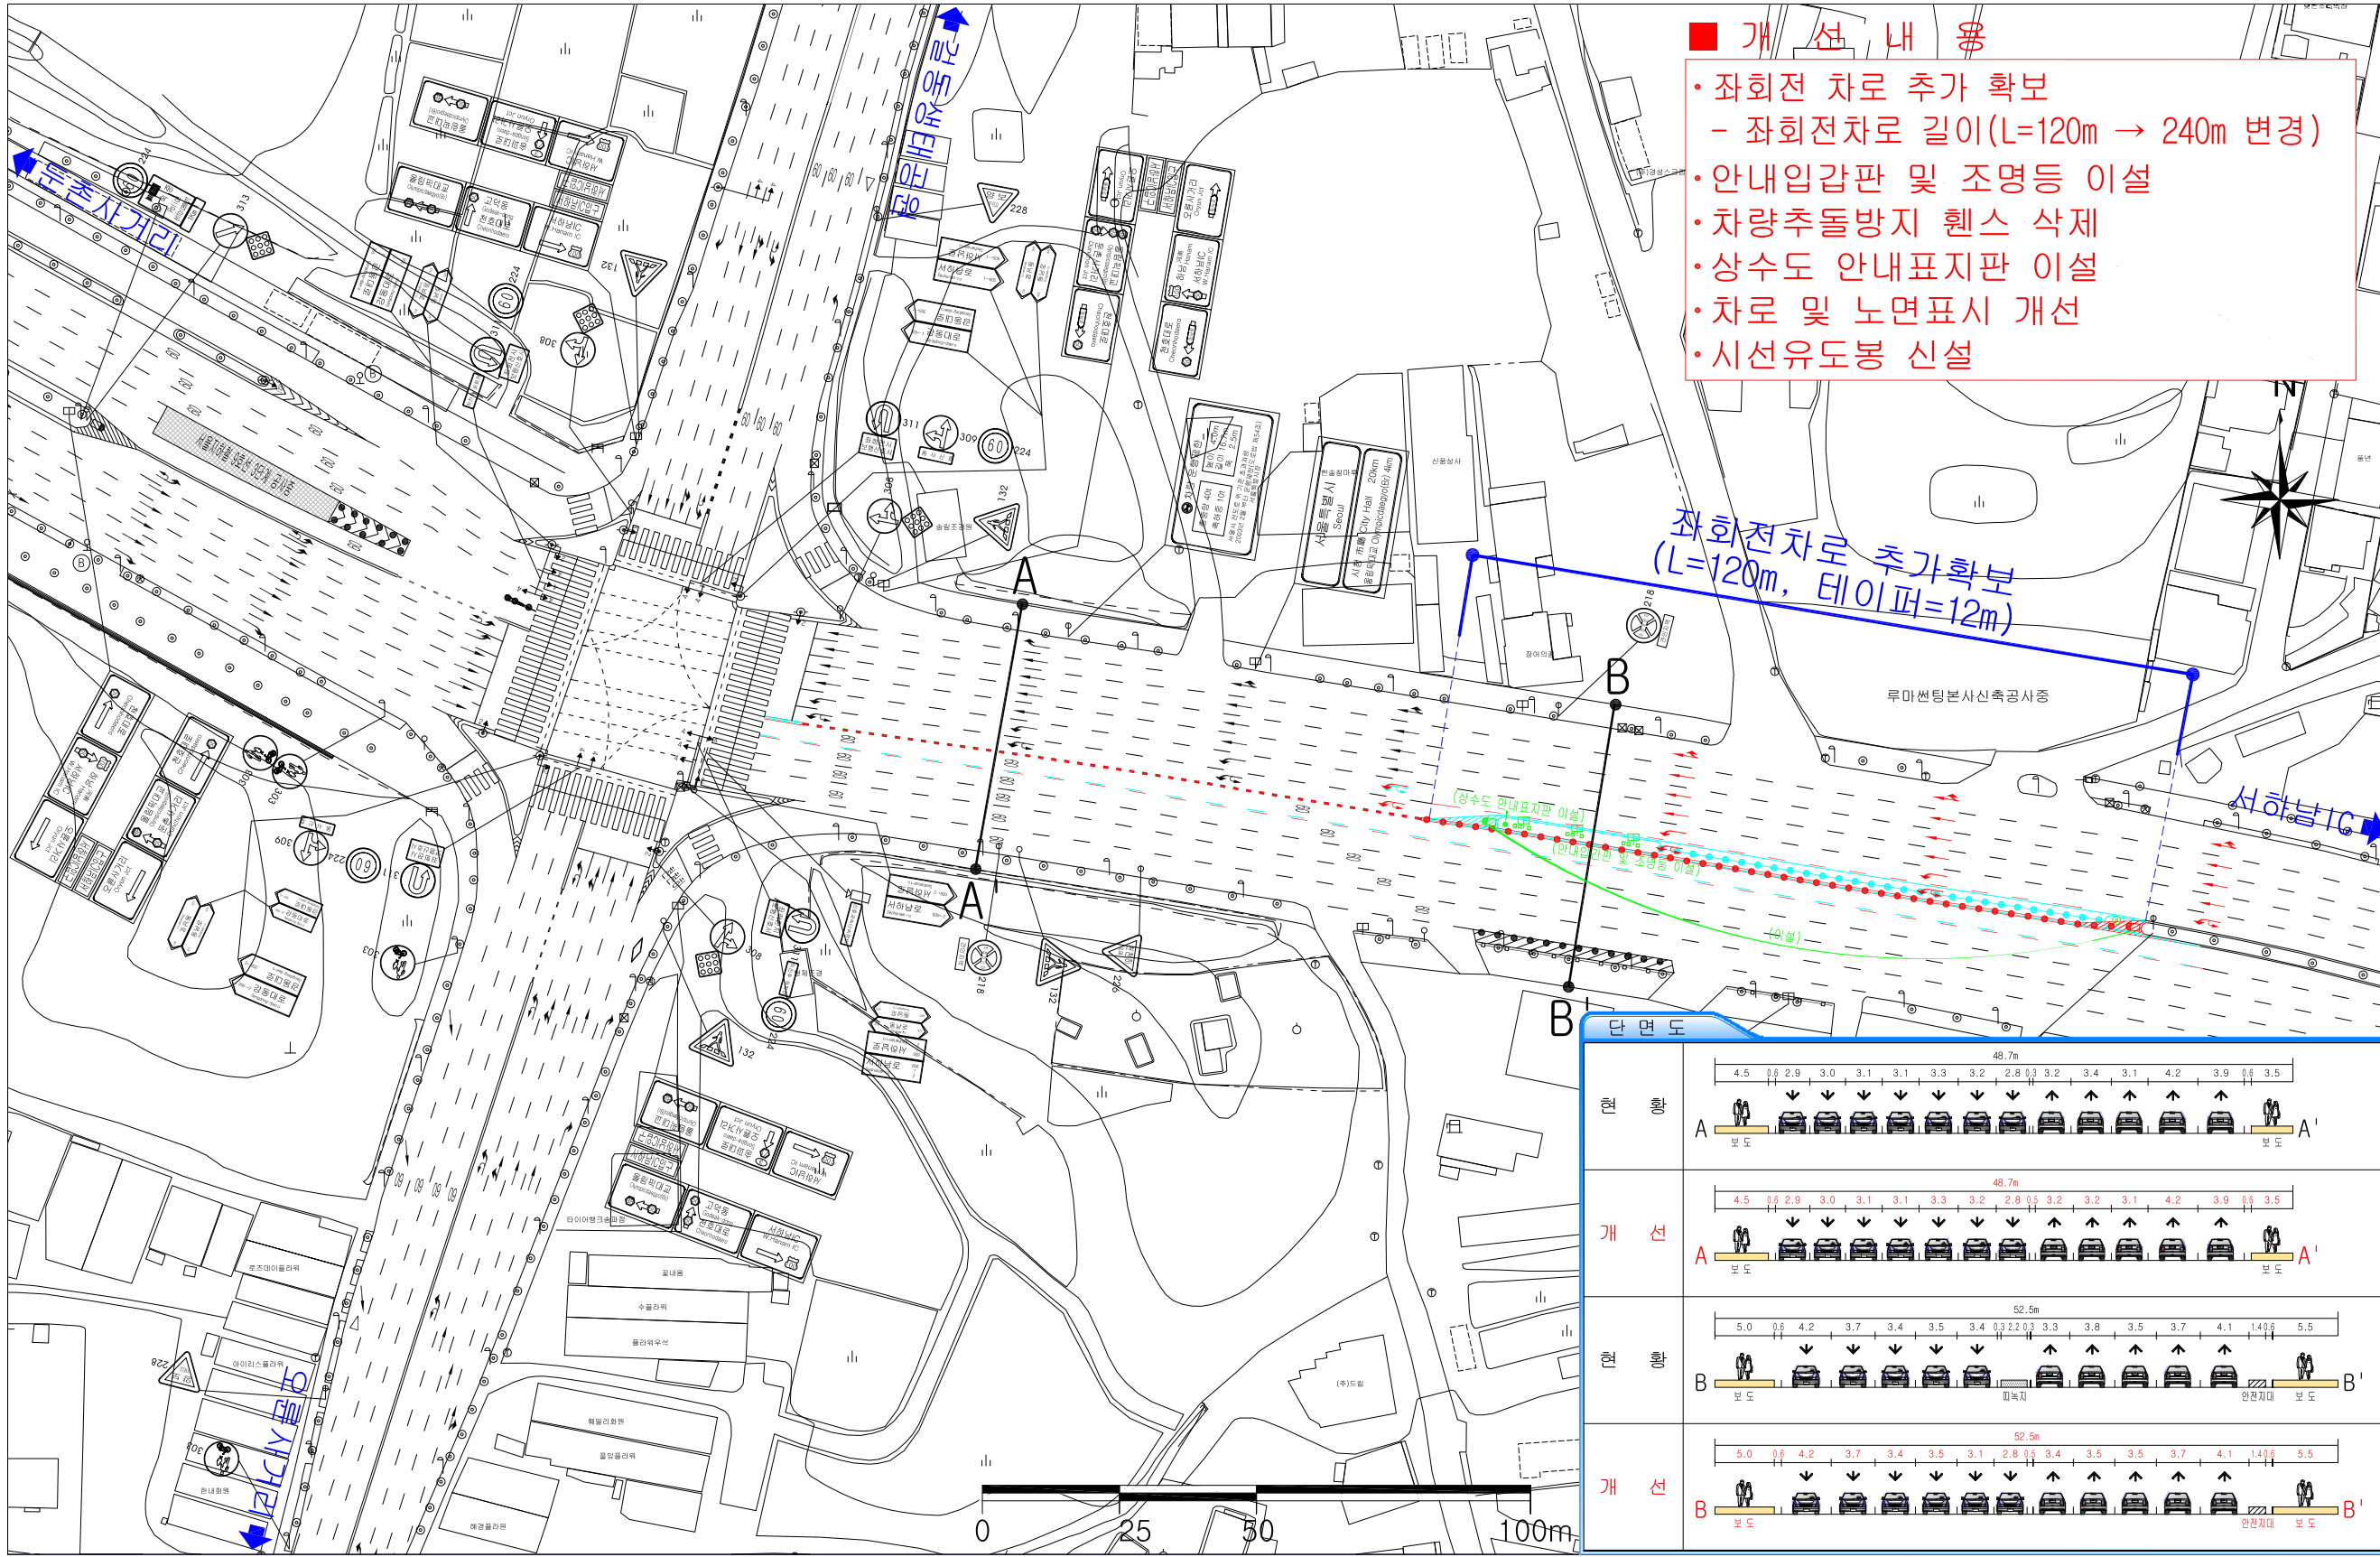


- 개선 내용**
- 좌회전 차로 추가 확보
- 좌회전차로 길이(L=120m → 240m 변경)
 - 안내입감판 및 조명등 이설
 - 차량추돌방지 헨스 삭제
 - 상수도 안내표지판 이설
 - 차로 및 노면표시 개선
 - 시선유도봉 신설

좌회전차로 추가확보
(L=120m, 테이퍼=12m)

■ KEYMAP



■ 교통량 및 서비스 수준

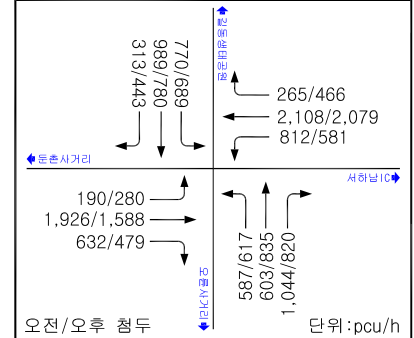

[신호현황 및 개선]

구분	Φ1	Φ2	Φ3	Φ4	Φ5	주기(초)
현황	←→	←→	←→	←→	←→	190
개선	←→	←→	←→	←→	←→	190

주 : 오전첨두시 08-09시

[서비스 수준]


구분	평균제어지체	LOS
현황	99.1	E
개선	89.8	E

[서비스 수준-WB(LT)]

구분	평균제어지체	LOS
현황	405.9	FFF
개선	298.8	FF

■ 범례

- 현 황(검정)
- 신 설(빨강)
- 이 설(초록)
- 철 거(하늘)

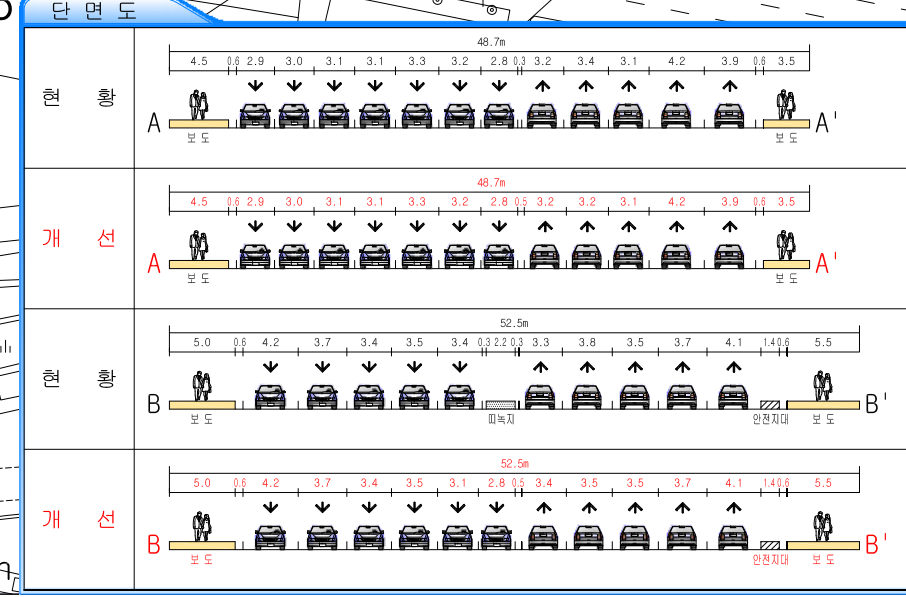

<p>서울특별시</p>	<p>설계사</p> <p>(株) 大韓 こん 설 단 트 DAEHAN CONSULTANTS CO.,LTD.</p>	최초작성	축척	도면명	18.서하남IC입구교차로(현황+개선안)
		<p>사업명</p> <p>2017년 도로교통소통개선 기본 및 실시설계(강남)</p>	<p>시공사</p>	<p>CAD파일명</p>	<p>도면번호</p>
<p>개정번호</p>	<p>일자</p>	<p>개정사유</p>	<p>작성자</p> <p>박민근 이선우 송병국</p>	<p>검토자</p>	<p>책임자</p>