

석면건축물 실내공기 중 석면측정 결과보고서

2018 년 09 월 05 일



에코앤텍주식회사



석면건축물 섬유상 먼지 및 석면농도측정결과표

1. 건물 현황

기 관 명	서울특별시 동작구청 구의회		
주 소	서울특별시 동작구 장승배기로 161		
석 면 면 적	1,013.4 m ²	실 내 온 도	25 ℃
측 정 일 자	2018년 09월 01일 (1일간)		

2. 측정기관

기 관 명	에코앤티크 주식회사				
주 소	인천광역시 남구 소성로 195 (학익동, 2층)				
전화번호	032-715-5425	팩스번호	032-715-5426	이메일	econtech@hanmail.net

3. 측정결과 (노출기준 : 0.01개/cm³)

< 별첨 1 >

4. 측정위치도

< 별첨 2 >


< 별첨 1 > 측정결과

분석정보

- 분석일 : 2018년 09월 01일
- 분석법 : NMAM 7400,15 Aug 1994, A rule / ■ 현미경 : Leica DM 2500
- 검출한계 : 7개(섬유수)/mm² / ■ 노출기준 : 0.01개/cm²
- 분석자 : 서 지 은 (안전보건공단 산업안전보건연구원 정도관리 합격자)


채취위치	시료 No.	유량 (L/min)	포집시간 (min)	공기채취량 (L)	측정농도 (개/cm ²)	측정농도 결과	최종결과
공시료-1		-	-	-	0.000	-	-
공시료-2		-	-	-	0.000	-	-
2층 의회사무국	1	10.0	120	1,200.0	0.000	불검출	노출기준 미만
3층 위원장실	2	10.0	120	1,200.0	0.000	불검출	노출기준 미만
3층 의장실	3	10.0	120	1,200.0	0.000	불검출	노출기준 미만
4층 1소회의실	4	10.0	120	1,200.0	0.000	불검출	노출기준 미만
	5	10.0	120	1,200.0	0.000	불검출	노출기준 미만

< 별첨 2 > 측정위치도

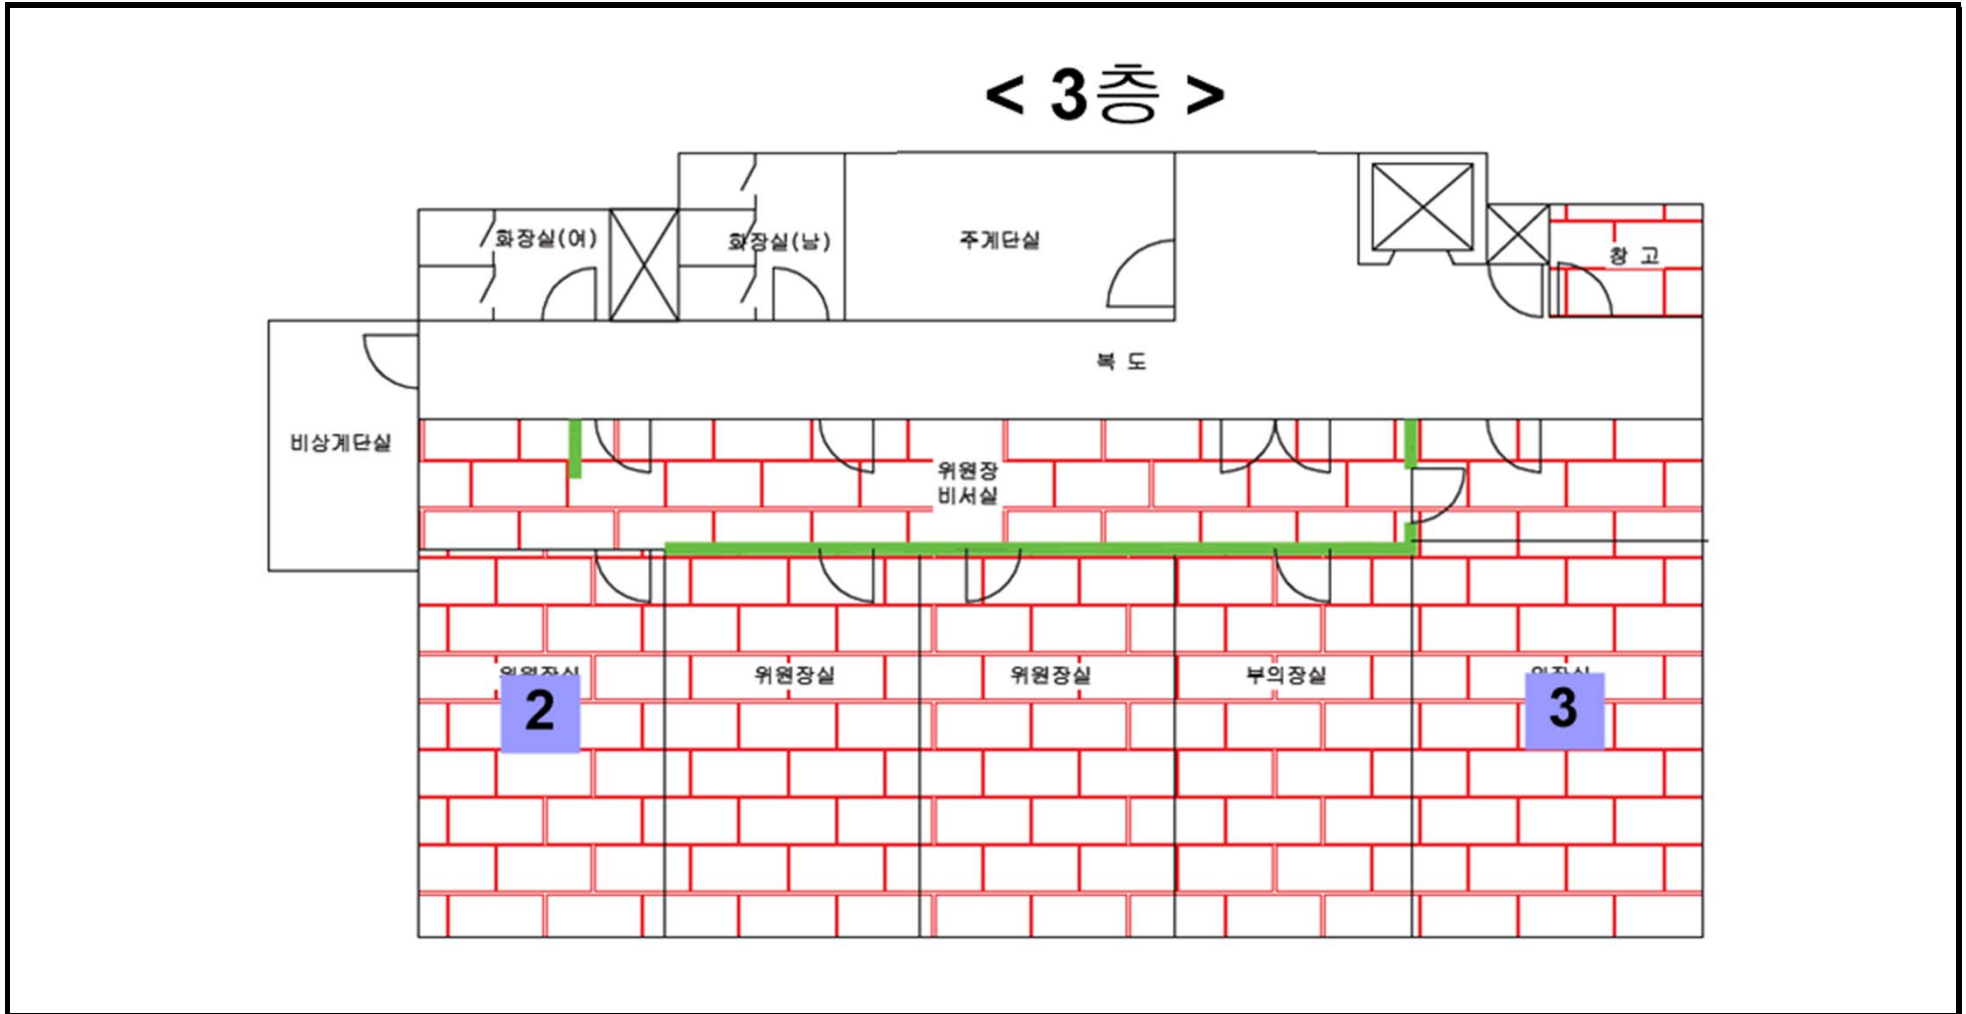


기관명	동작구의회	건물 소재지	서울특별시 동작구 장승배기로 161
측정일시	2018년 9월 1일	측정업체	에코앤티크 주식회사 (T.032.715.5425)

< 별첨 2 > 측정위치도

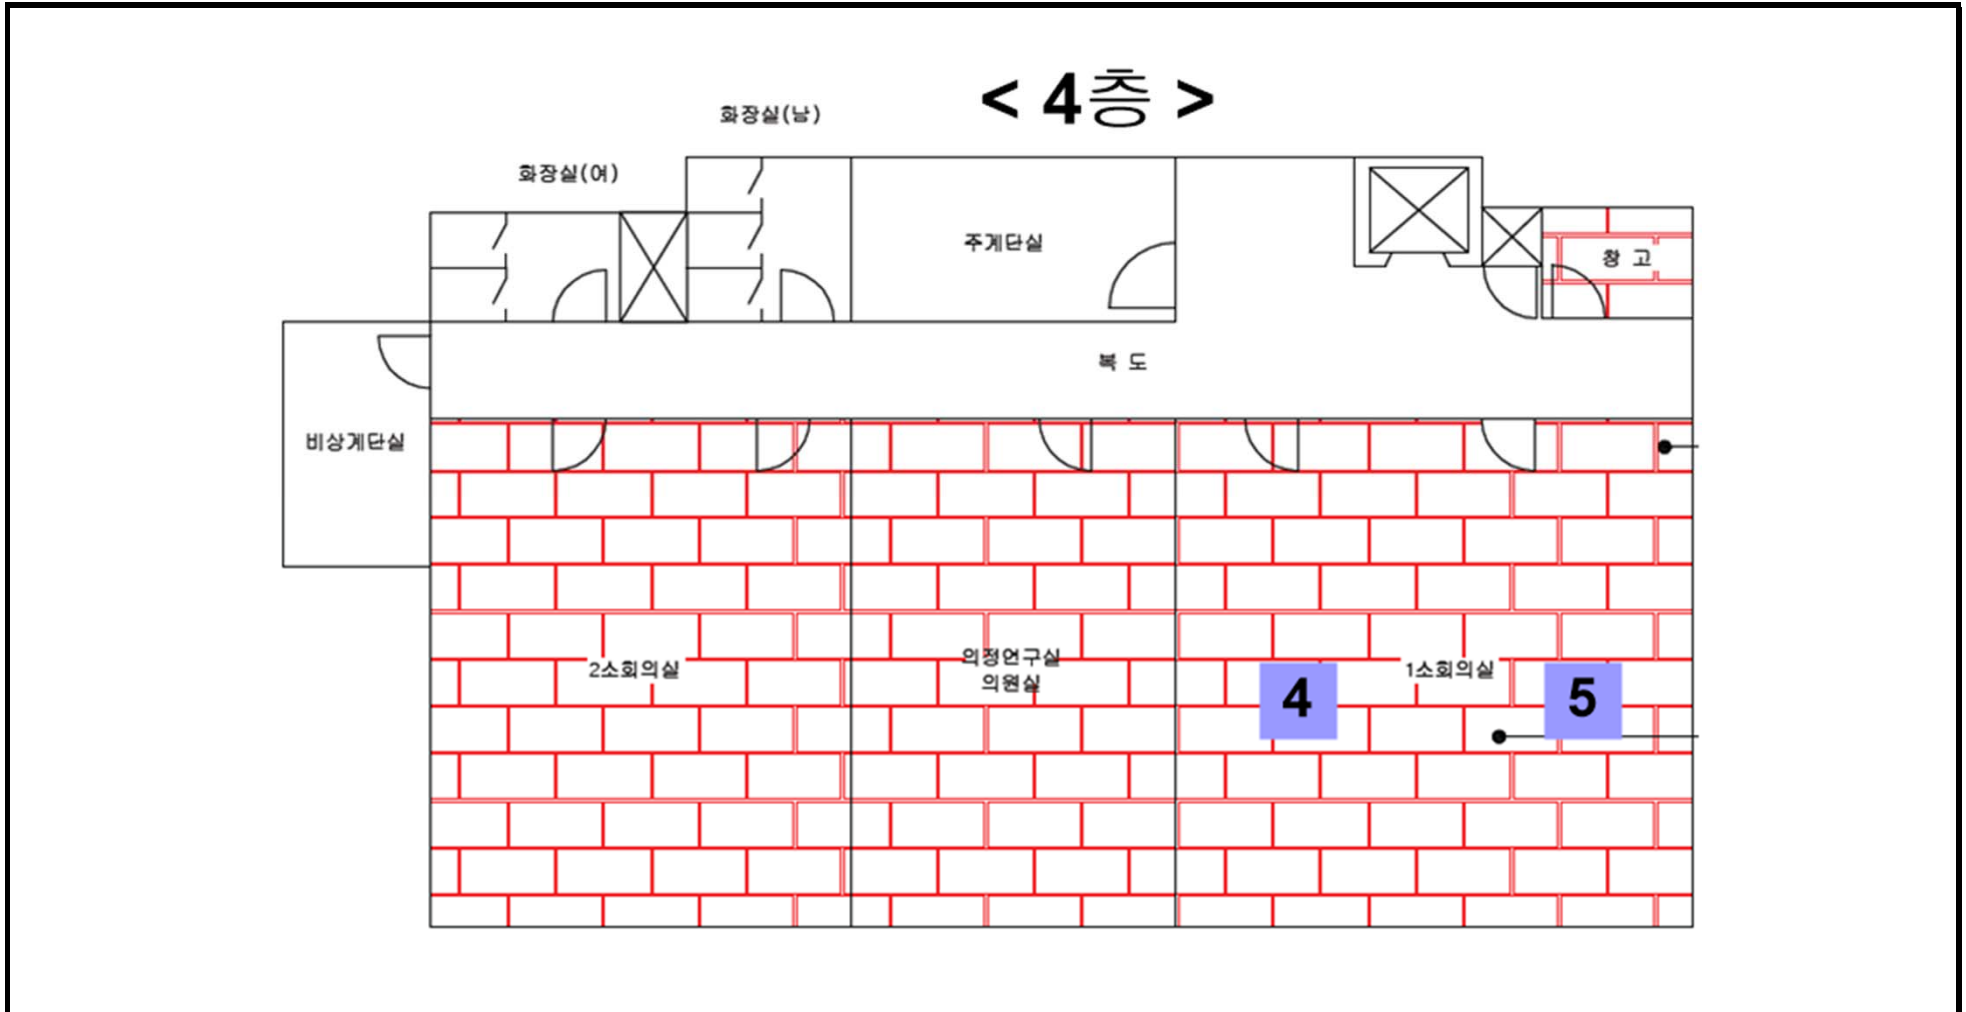

기 관 명	동작구의회	건물 소재지	서울특별시 동작구 장승배기로 161
측 정 일 시	2018년 9월 1일	측 정 업 체	에코앤티크 주식회사 (T.032.715.5425)

< 별첨 3 > 측정사진

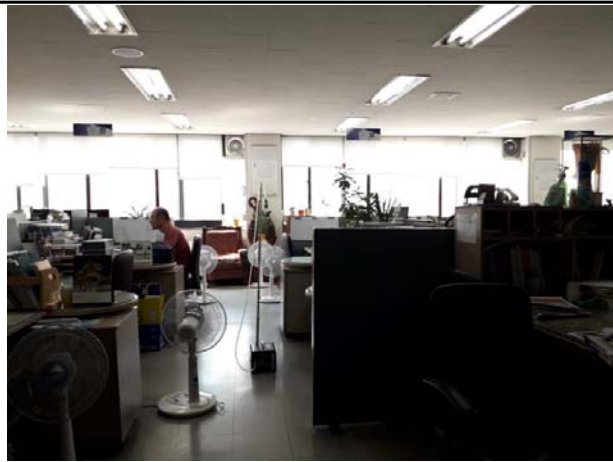

2층 의회사무국



3층 위원장실



3층 의장실



4층 1소회의실

< 별첨 4 > 최종결과 및 권고사항

- * 동작구청 구의회에서 측정한 결과 모두 **불검출**로 판정되었습니다.
- * 석면건축물의 소유자는 측정한 날이 속하는 연도의 다음 연도 1월 1일 기준으로 **2년마다 측정**하여 그 측정결과를 **3년간 보존**하셔야 합니다.
- * 기타 문의사항이나 측정범위 및 면적이 추가될 경우, 에코앤티크주식회사(TEL. 032-715-5425)로 연락 주시길 바랍니다.