


만리배수지 단면도

B

만리배수지 배드민턴장

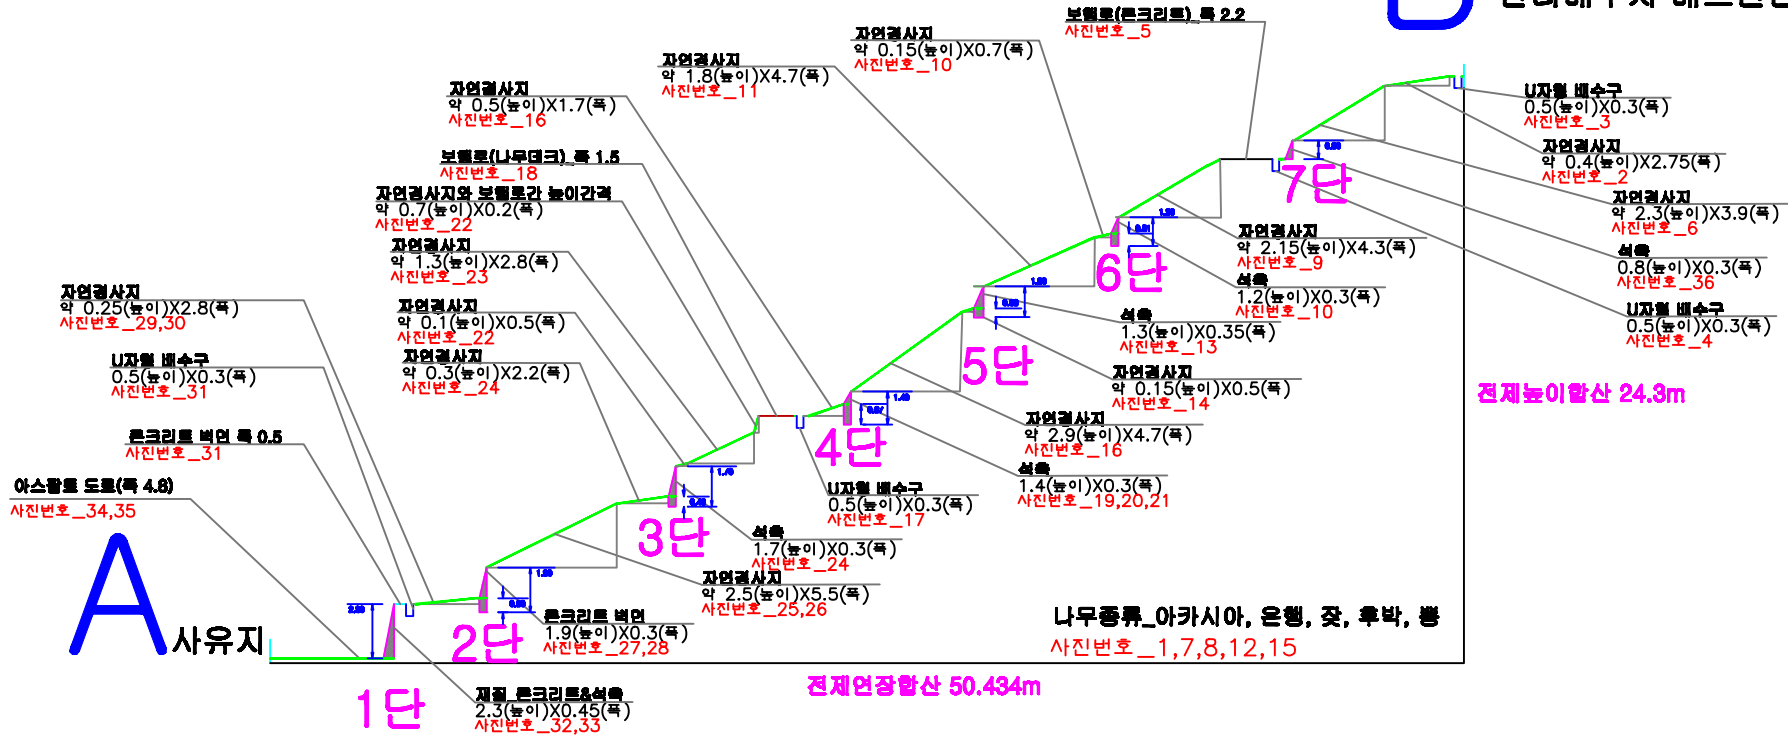

만리배수지 작업구간 현장사진



만리배수지 작업구간 위성사진



만리배수지 작업구간 위치도

