


조성계획도(변경전)

창천문화공원



■ 범례

구분	시설명	부호	부지면적(M ²)	비고
계			2,326.90	
조경시설	소 계		34.00	
	파고라	①	34.00	
휴양시설	소 계		141.00	
	평의자	②	26.00	
	경문당	④	115.00	
유희시설	소 계		135.00	
	조합놀이대	③	135.00	
녹지및기타	소 계		2016.90	

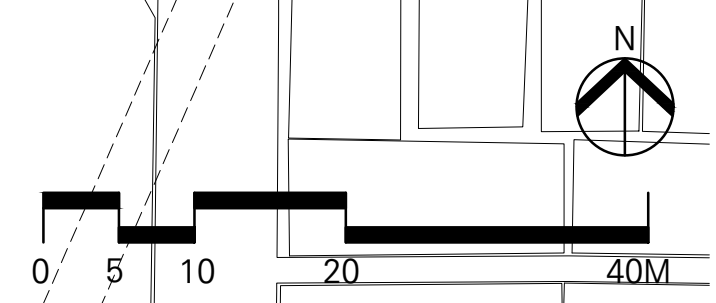

SCALE 1/500