

서울특별시지방경찰청

수신 수신자 참조

(경유)

제목 교통안전시설 개선 설치 통보(하달)[남대문서 심의]

1. 관련근거

가. 경찰청 훈령 제725호('13. 12. 18.) 교통안전시설 등 설치·관리에 관한 규칙

나. 교통안전시설 설치·관리 매뉴얼 (경찰청)

다. 남대문서 교통과-399('17.1.20.) 2017년 제1차 교통안전시설심의위원회 결과(보고)

2. 위와 관련, 남대문경찰서 제1차 교통안전시설심의위원회 가결(5개소)사항에 대한 교통안전시설 개선 설치 통보(하달)하니 시행 바랍니다.

개선내용: 【붙임】 교통처리계획도 참조

연번	위 치	개선 내용	비 고
1	중림동 보행문화거리 조성구간	- 속도하향(60→30km/h)540m - 횡단보도 신설 - 교통신호등(점멸등) 신설 2개소 - 주·정차 금지구간 지정(양방향)	※ 횡단보도 고원식 3개소 보도간14개소
2	중구 삼각동 청계남로 장통교 남측 횡단보도 구간	- 교통신호기(차/보)신설	
3	중구 충정로1가 86 이화여자 외국어고교 주변	주·정차금지구역 지정	
4	중구 세종대로 124프레스센터 이면도로(세종대로22길) 주변	- 중앙선 신설 - 노면표시 개선	
5	중구 순화동 서소문로9길(에스타워~이화외고 사이) 주변	- 횡단보도 신설 4개소 - 주·정차금지 구간 지정 - 교통안전표지 및 노면표시 개선	보도 유색포장

※ 심의 ⑤번은 보도간 횡단보도는 보도 채움으로 횡단보도 길이 축소(구청 협의완료)

3. 행정사항

가. 서울특별시(교통운영과장)은

(1) 【붙임】 교통처리계획도를 참조하여 현장 도로여건과 『교통안전시설 설

치·관리 매뉴얼』에 맞게 개선 설치한 후 그 결과를 우리청으로 통보하여 주시고,

(2) 공사 시행 중, 부득이하게 교통안전시설을 변경해야 할 경우에는 우리청과 사전 협의 후 시행하여 주시기 바랍니다.

다. 남대문경찰서장(교통과장)은

교통안전시설 개선 설치가 안전하고 원활하게 시행될 수 있도록 도로공사 신고를 수리하고, 공사시행시 교통돌발정보입력을 포함한 주민홍보 및 교통관리 등 조치하여 주시기 바랍니다.

붙임: 1. 지점별 교통처리계획도 1부. 끝.

서울특별시지방경찰청장



수신자 서울특별시장(교통운영과장), 서울남대문경찰서장(교통과장)

경위 최상용 경감 신경순 경정 이용관 교통관리과장 02/13 한창훈

협조자 순경 임종환

시행 교통관리과-3751 (2017.02.13.) 접수 교통운영과-2604 (2017.2.13.)

우 03169 서울특별시 종로구 사직로8길 31, (내자동, 서울지 / http://www.smpa.go.kr
방경찰청)

전화 02-700-5120(5120) / 전송 02-723-0755 / csy0413@police.go.kr / 대시민공개
0)

중림로 조성 계획



- 개선 사항**
- 보행환경 개선 : 개선구간 540m
 - 보도폭 확폭 : 현황 2.6m~5.8m → 개선 후 2.6m~9.9m
 - 차로 조정 : 조정구간 270m, 3차로 → 2차로
 - 고원식교차로 신설 : 3개소
 - 횡단보도 신설 : 14개소 (고원식횡단보도 1개소 포함)
 - 횡단보도 조정 : 11개소
 - 신호등 (점멸등) 신설 : 2개소
 - 신호등 이설 : 5개소
 - 과속방지턱 신설 : 1개소
 - 과속방지턱 조정 : 6개소
 - 과속방지턱 삭제 : 4개소
 - 상가시설 전면 조업주차면 설치 : 5면
 - 안전횡스 설치 : L=108.2m
 - 어린이보호구역 표지판 신설(4개소) 및 위치이전(2개소)


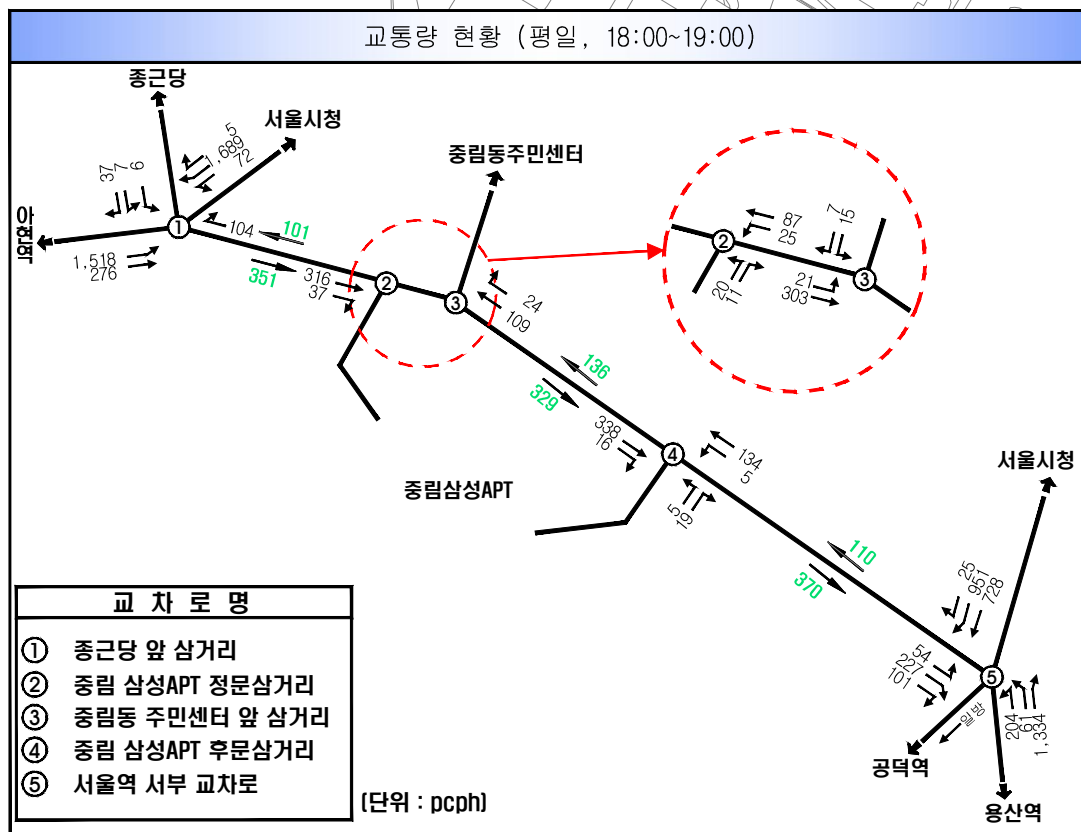


표 레	
현황	개선
—	—

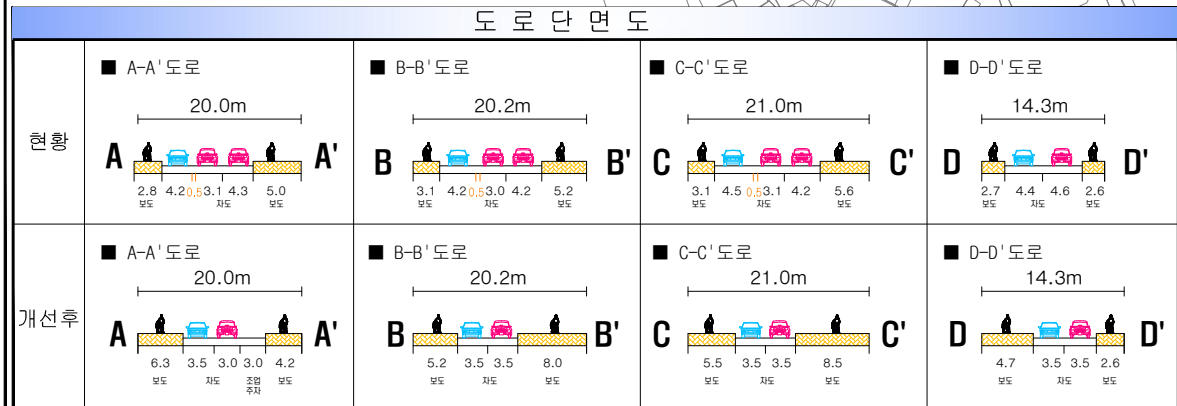

공사명	시행처	용역회사	축척	설계일자	과업책임자	과업필요자	설계자	도면명	도면번호
서울역 일대 활성화지역 보행 문화거리 조성 기본 및 실시설계용역 [중림로 보행환경 개선]	서울특별시	(주)동해종합기술공사 DONGHAE ENGINEERING&CONSULTANTS CO.LTD		2017. 01.	소보영	제철규			