


사 진 대 지



공사명	노들섬 특화공간조성 토목공사	위 치	서측상부
내 용	현장내 관정(우수초기처리시설간섭)	날 짜	2018. 09.

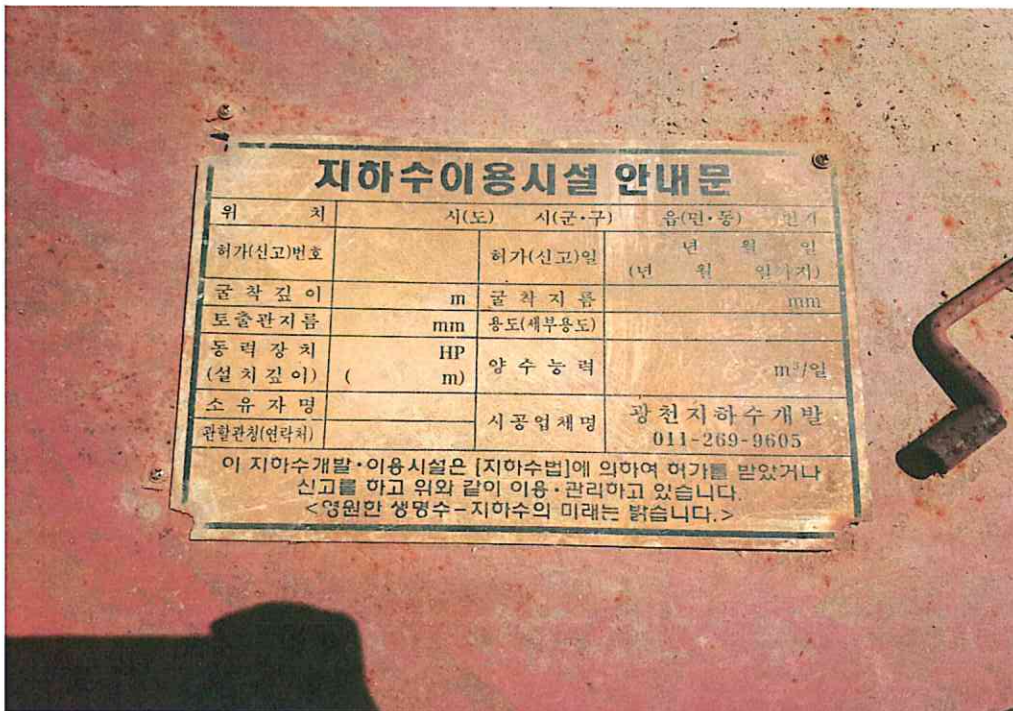

공사명	노들섬 특화공간조성 토목공사	위 치	서측상부
내 용	현장내 관정	날 짜	2018. 09.




서울특별시

설계명 PROJECT TITLE

노들섬 특화공간 조성사업

주기 NOTE

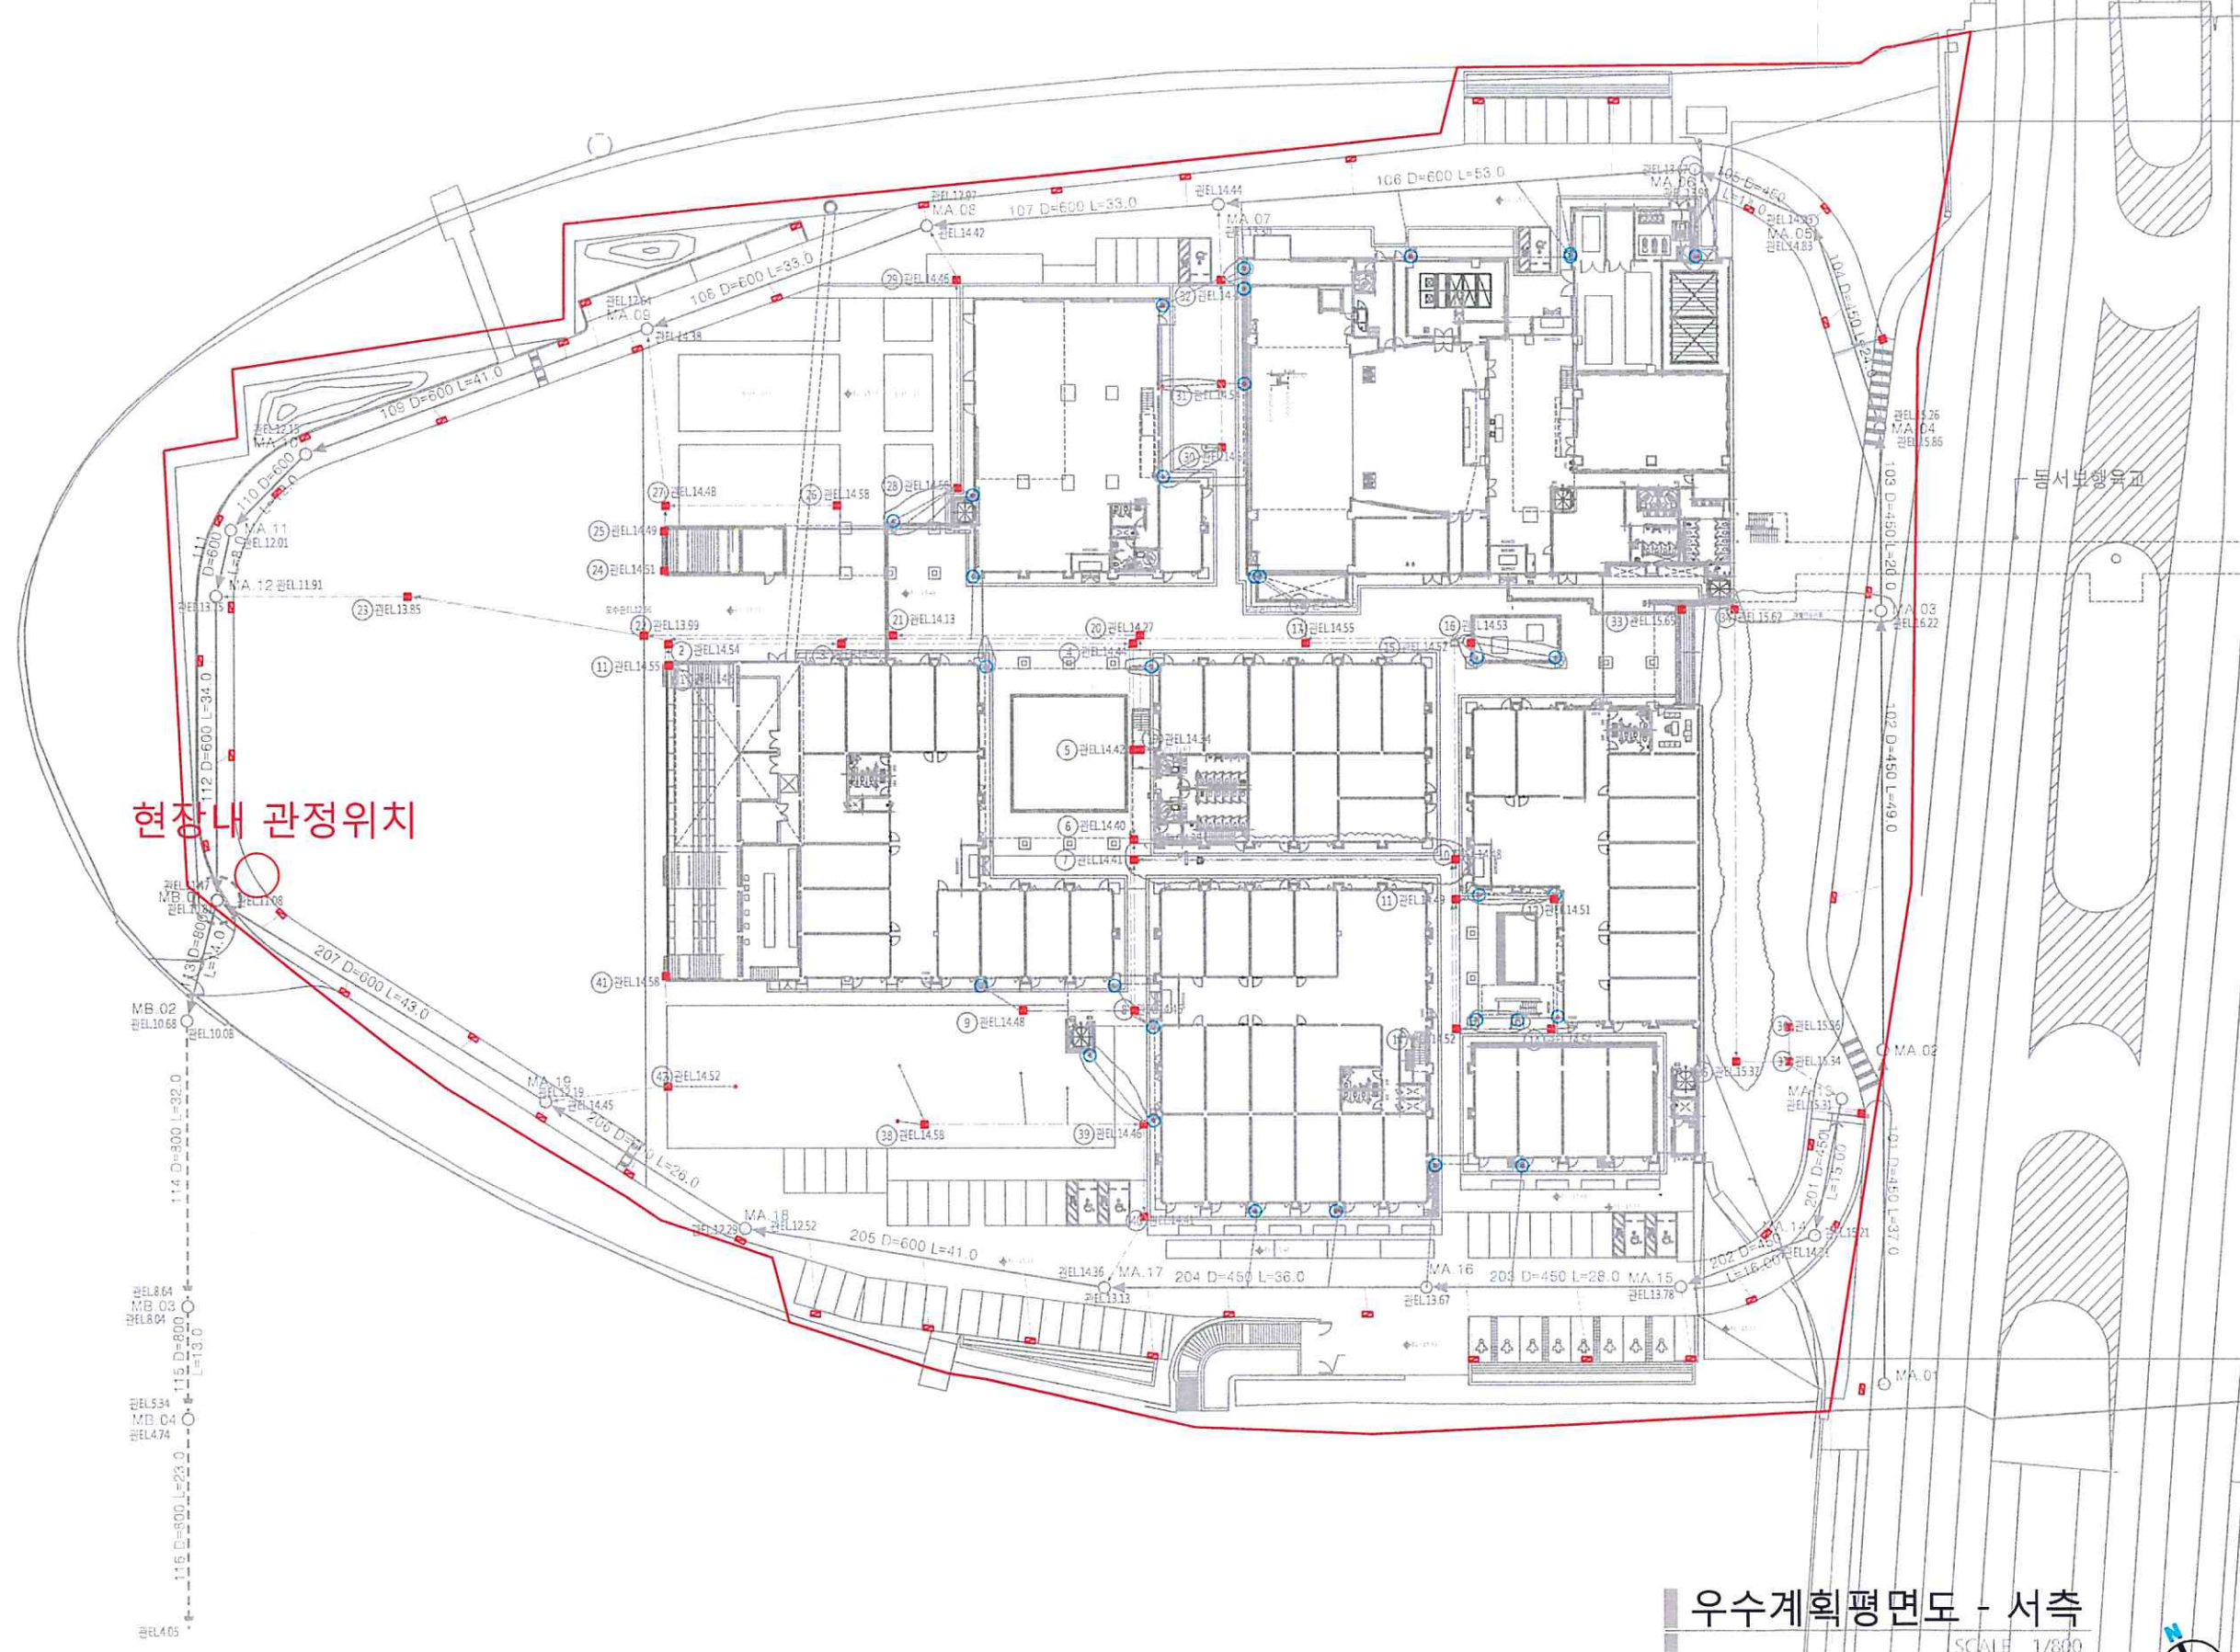

현장내 관정위치

우수계획평면도 - 서측

SCALE 1/800



설계 변경
DESCRIPTION OF REVISION

일자 설계 검토 심사 승인

설계회사명
DRAWING OFFICE NAME

(주)엠케이폴리스
(주)토포스건축사사무소

건축사명
ARCHITECT NAME

박남규

축척 SCALE

A1 1/400
A3 1/800

일자 DATE

2017. 07

설계번호 PROJECT NO.

16001

도면번호 SHEET NO.

203

도면명 SUBJECT TITLE

우수계획평면도 - 서측