
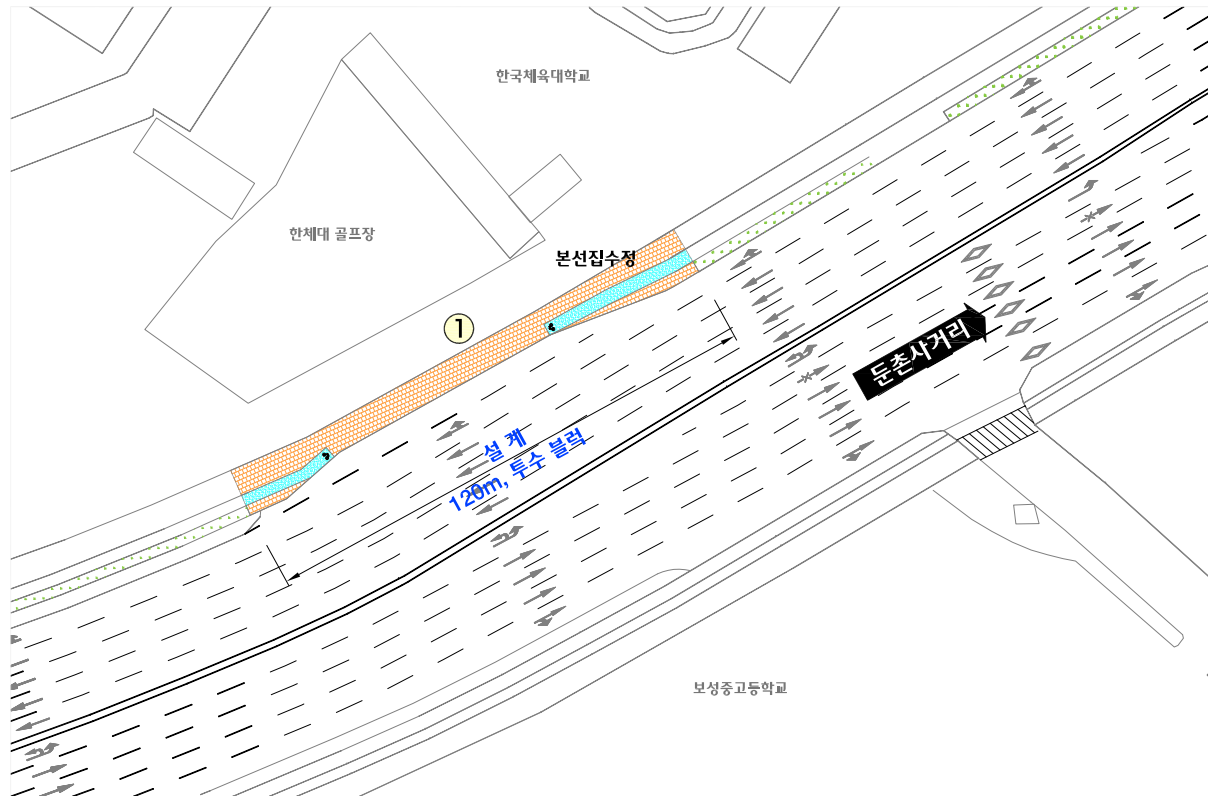


보도 복구 계획도

(서울지하철 922공구)

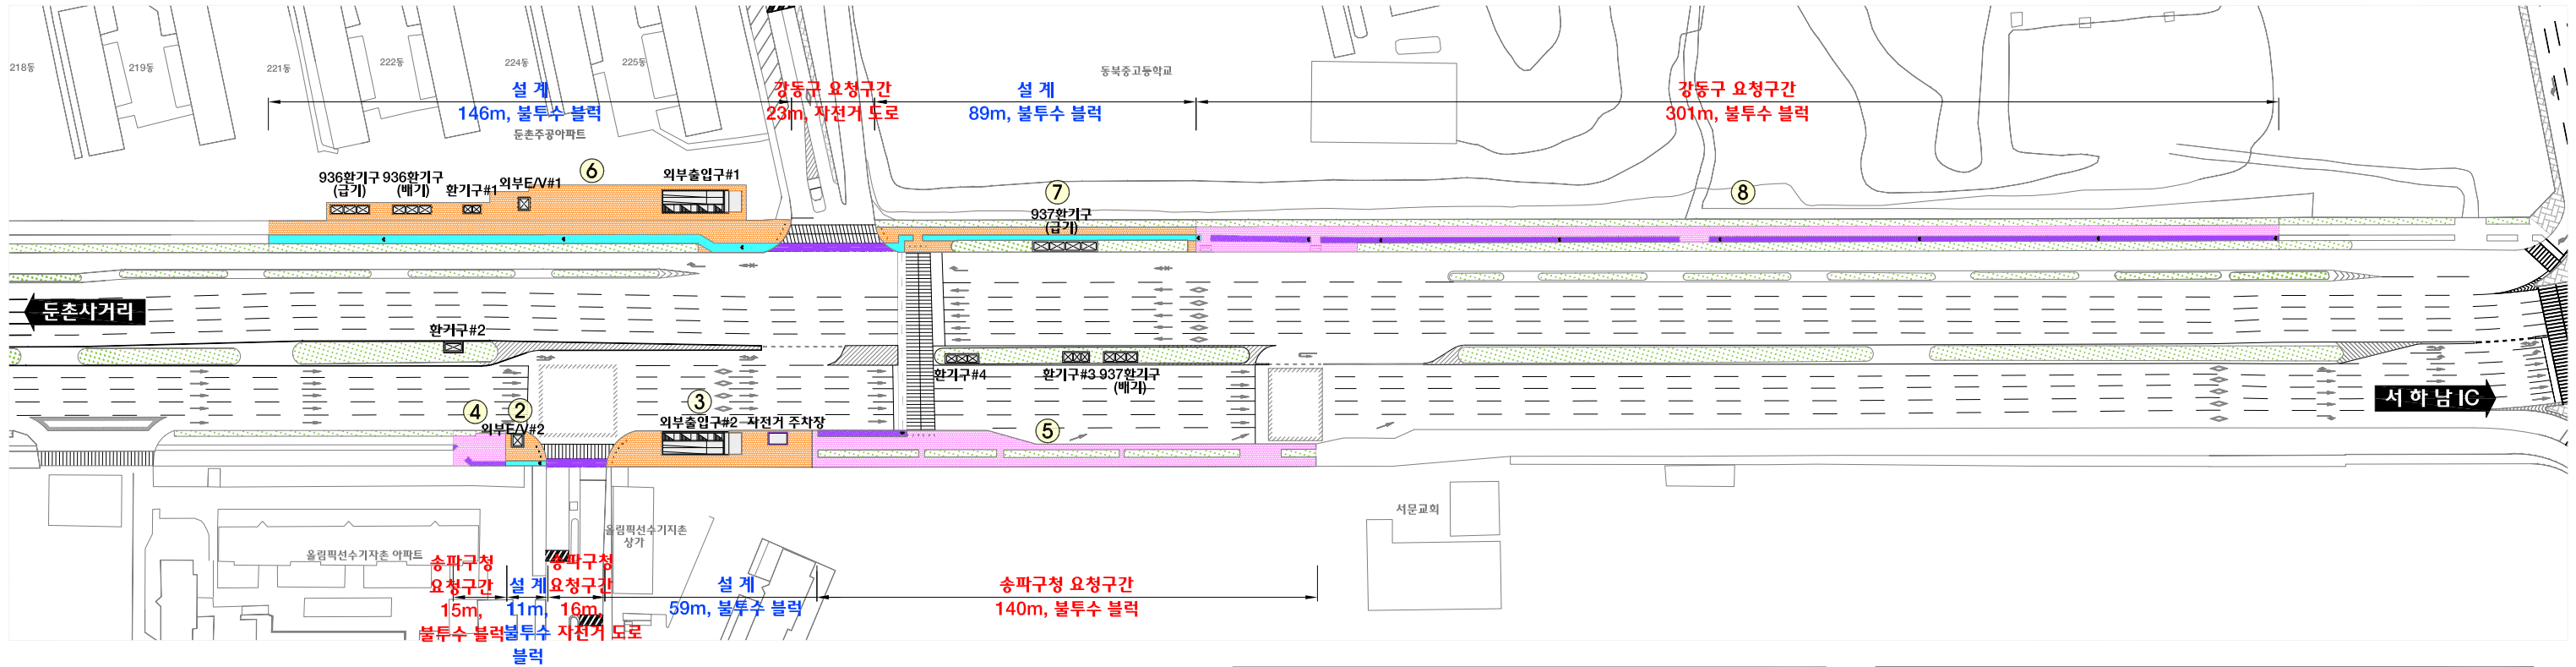

구분	설계	유관기관 요청
보도	사각투수블럭 사각불투수블럭	
자전거도로	아스콘 + 도막포장	
화단 (따복지)		

구분	연번	재질	면적	비고
송파구청	1	보도	274 m ²	소형고압블럭 사각 투수블럭
		자전거도로	65 m ²	칼라투수콘 아스콘+도막포장
	2	보도	62 m ²	소형고압블럭 사각 불투수블럭
		자전거도로	15 m ²	칼라투수콘 아스콘+도막포장
	3	보도	334 m ²	소형고압블럭 사각 불투수블럭
		자전거도로	80 m ²	칼라투수콘 아스콘+도막포장
	4	보도	117 m ²	소형고압블럭 사각 불투수블럭
		자전거도로	42 m ²	칼라투수콘 아스콘+도막포장
	5	보도	934 m ²	소형고압블럭 사각 불투수블럭
		자전거도로	38 m ²	칼라투수콘 아스콘+도막포장
합계	보도	1,721 m ²	소형고압블럭 사각투수, 사각불투수블럭	
	자전거도로	160 m ²	칼라투수콘 아스콘+도막포장	