
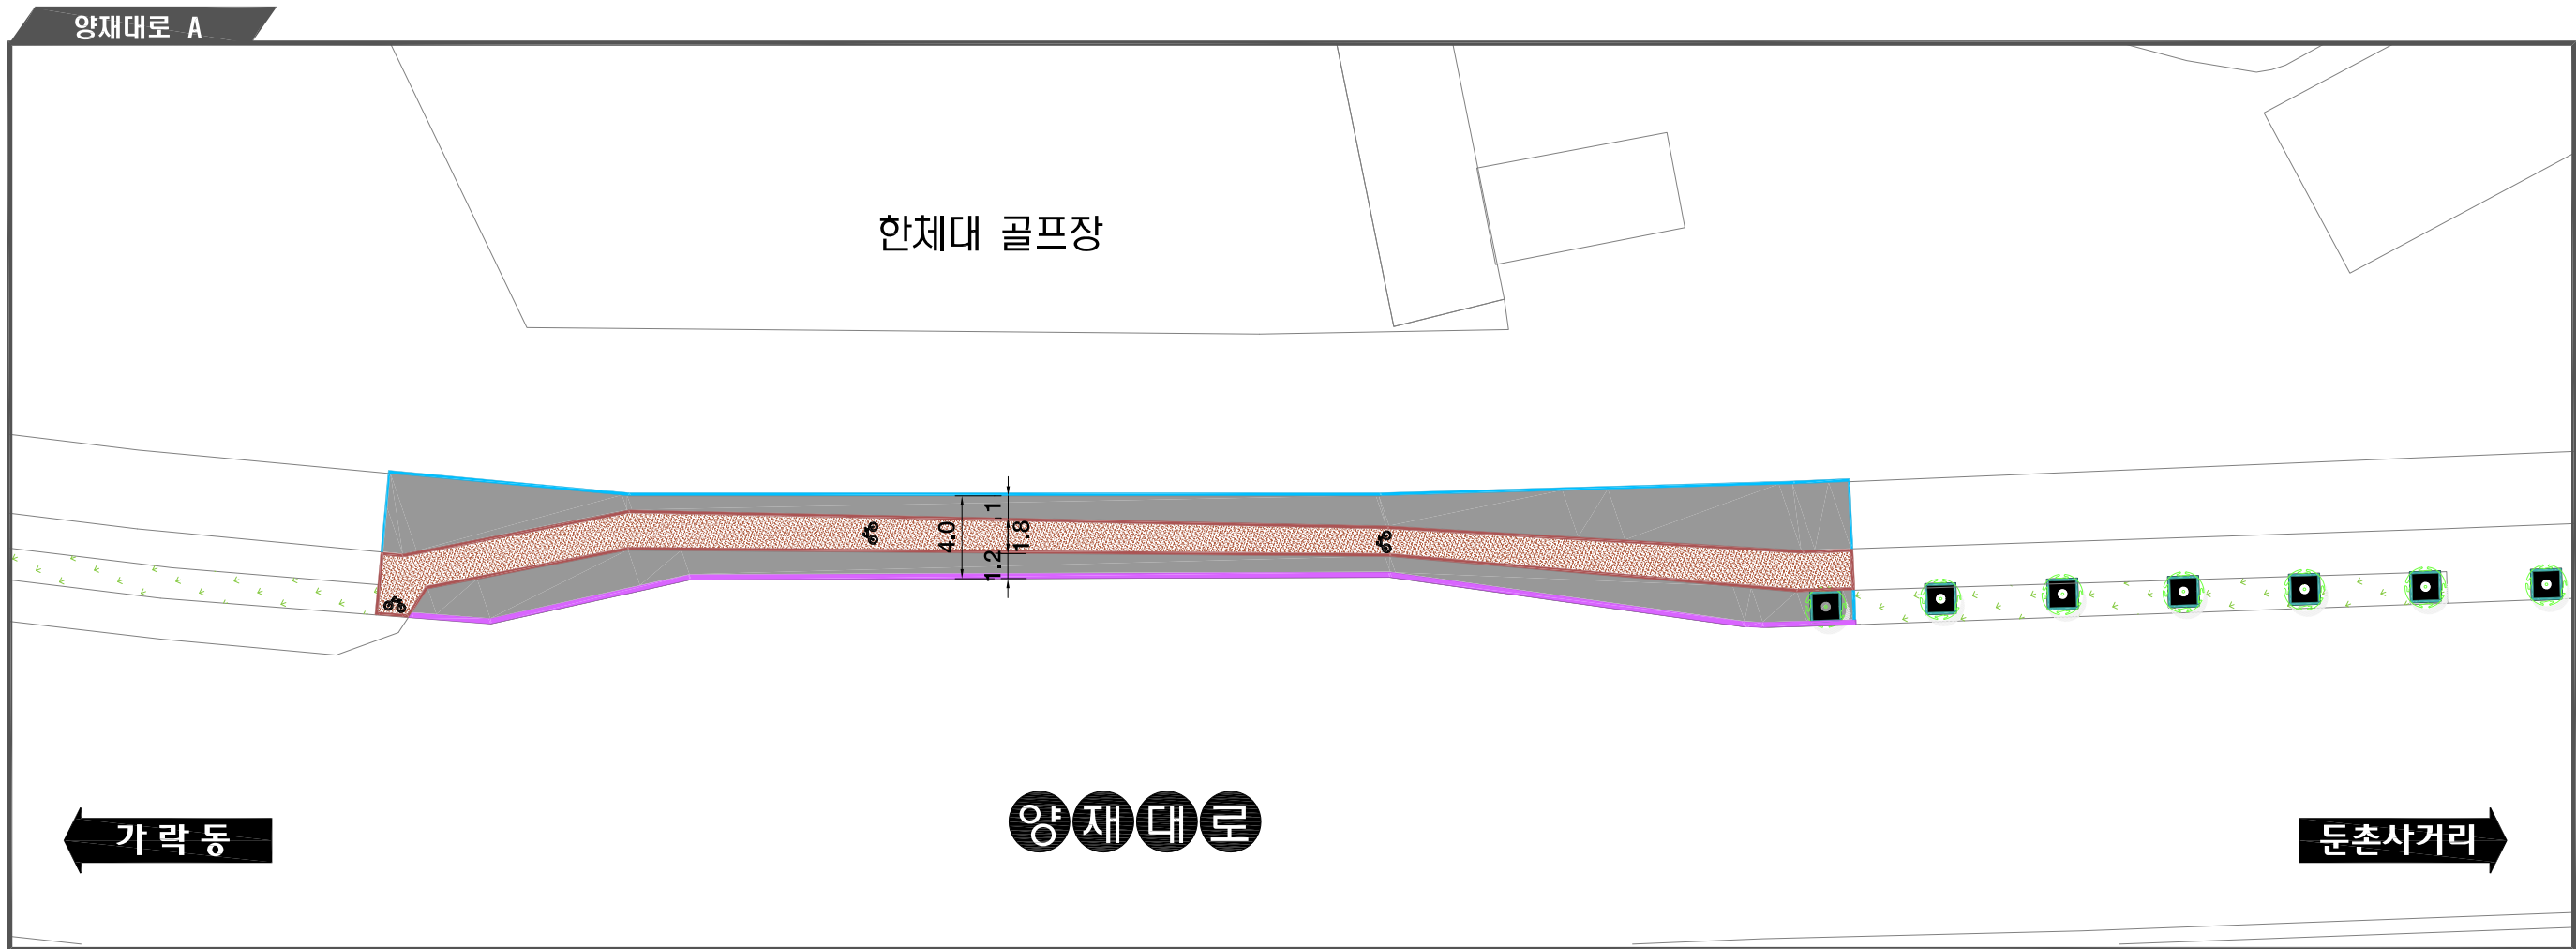


당 초

서울지하철 922공구 보도 복구 계획도(1) (양재대로)


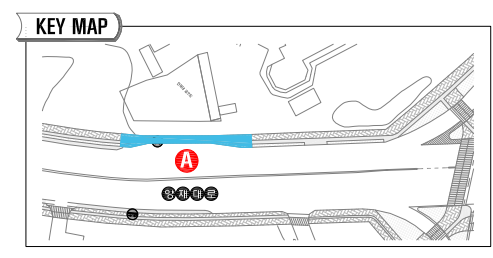


범 례

기 호	구 분	규 격
	보차도 경계석	250x250x1000
	도로 경계석	150x150x1000
	수목 경계석	1400x1400x115
	자전거도로 경계석	100x100x1000
	자전거 도로	아스콘(적색)
	보도블럭(일반구간)	200x200x60T
	장애인보도블럭	300x300x60T
	블라드	φ 120x900
	띠녹지구간	

변경



서울지하철 922공구 보도 복구 계획도(1) (양재대로)

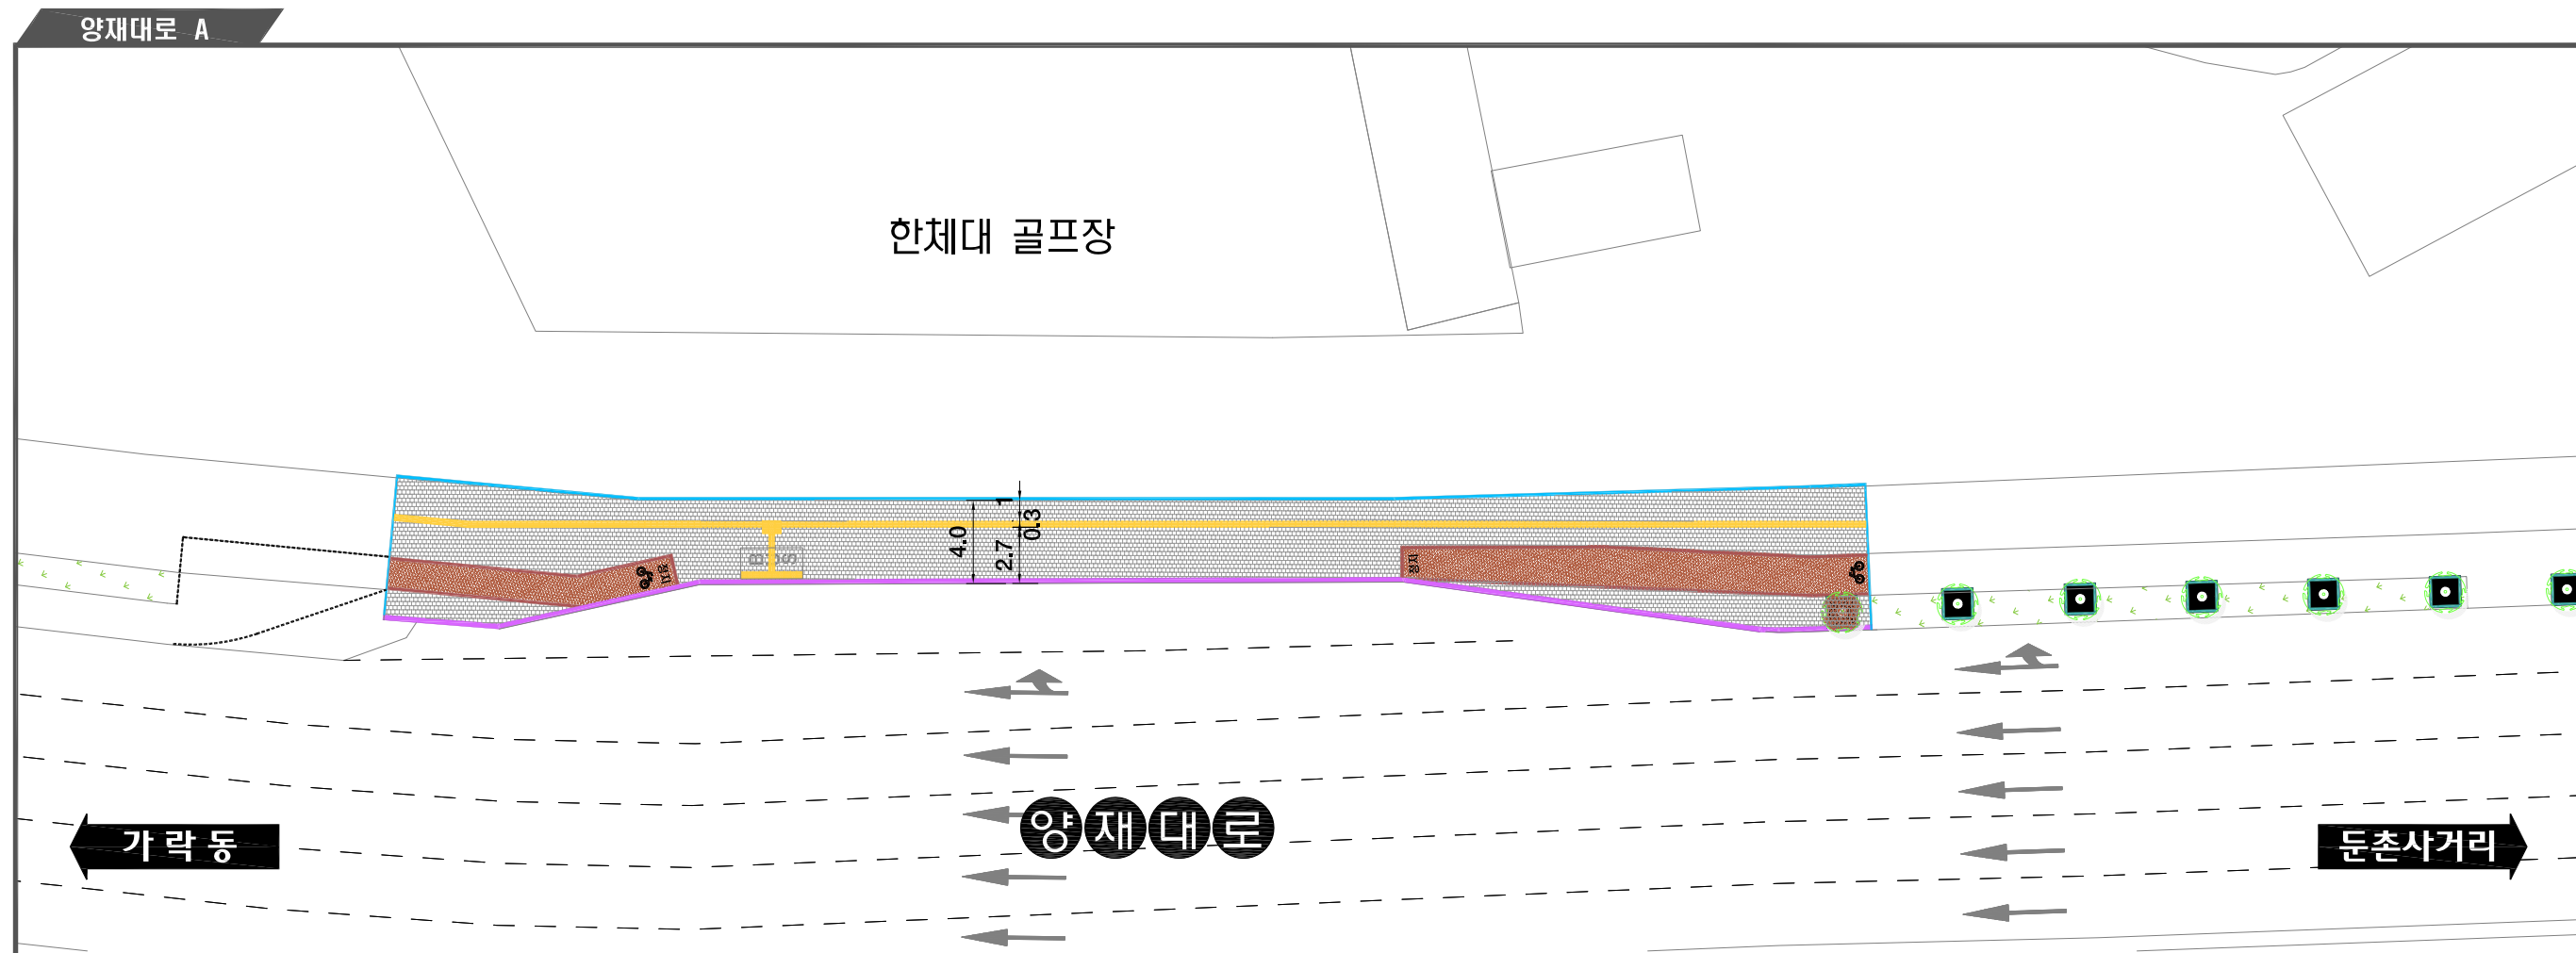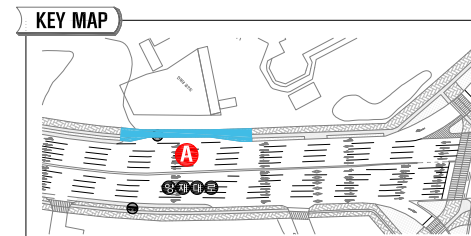

기호	구분	규격
	보차도 경계석	250x250x1000
	도로 경계석	150x150x1000
	수목 경계석	1400x1400x115
	자전거도로 경계석	100x100x1000
	자전거 도로	아스콘(적색)
	보도블럭(일반구간)	200x200x60T
	장애인보도블럭	300x300x60T
	블라드	φ 120x900
	띠녹지구간	

변경

서울지하철 922공구 보도 복구 계획도(2) (강동대로)

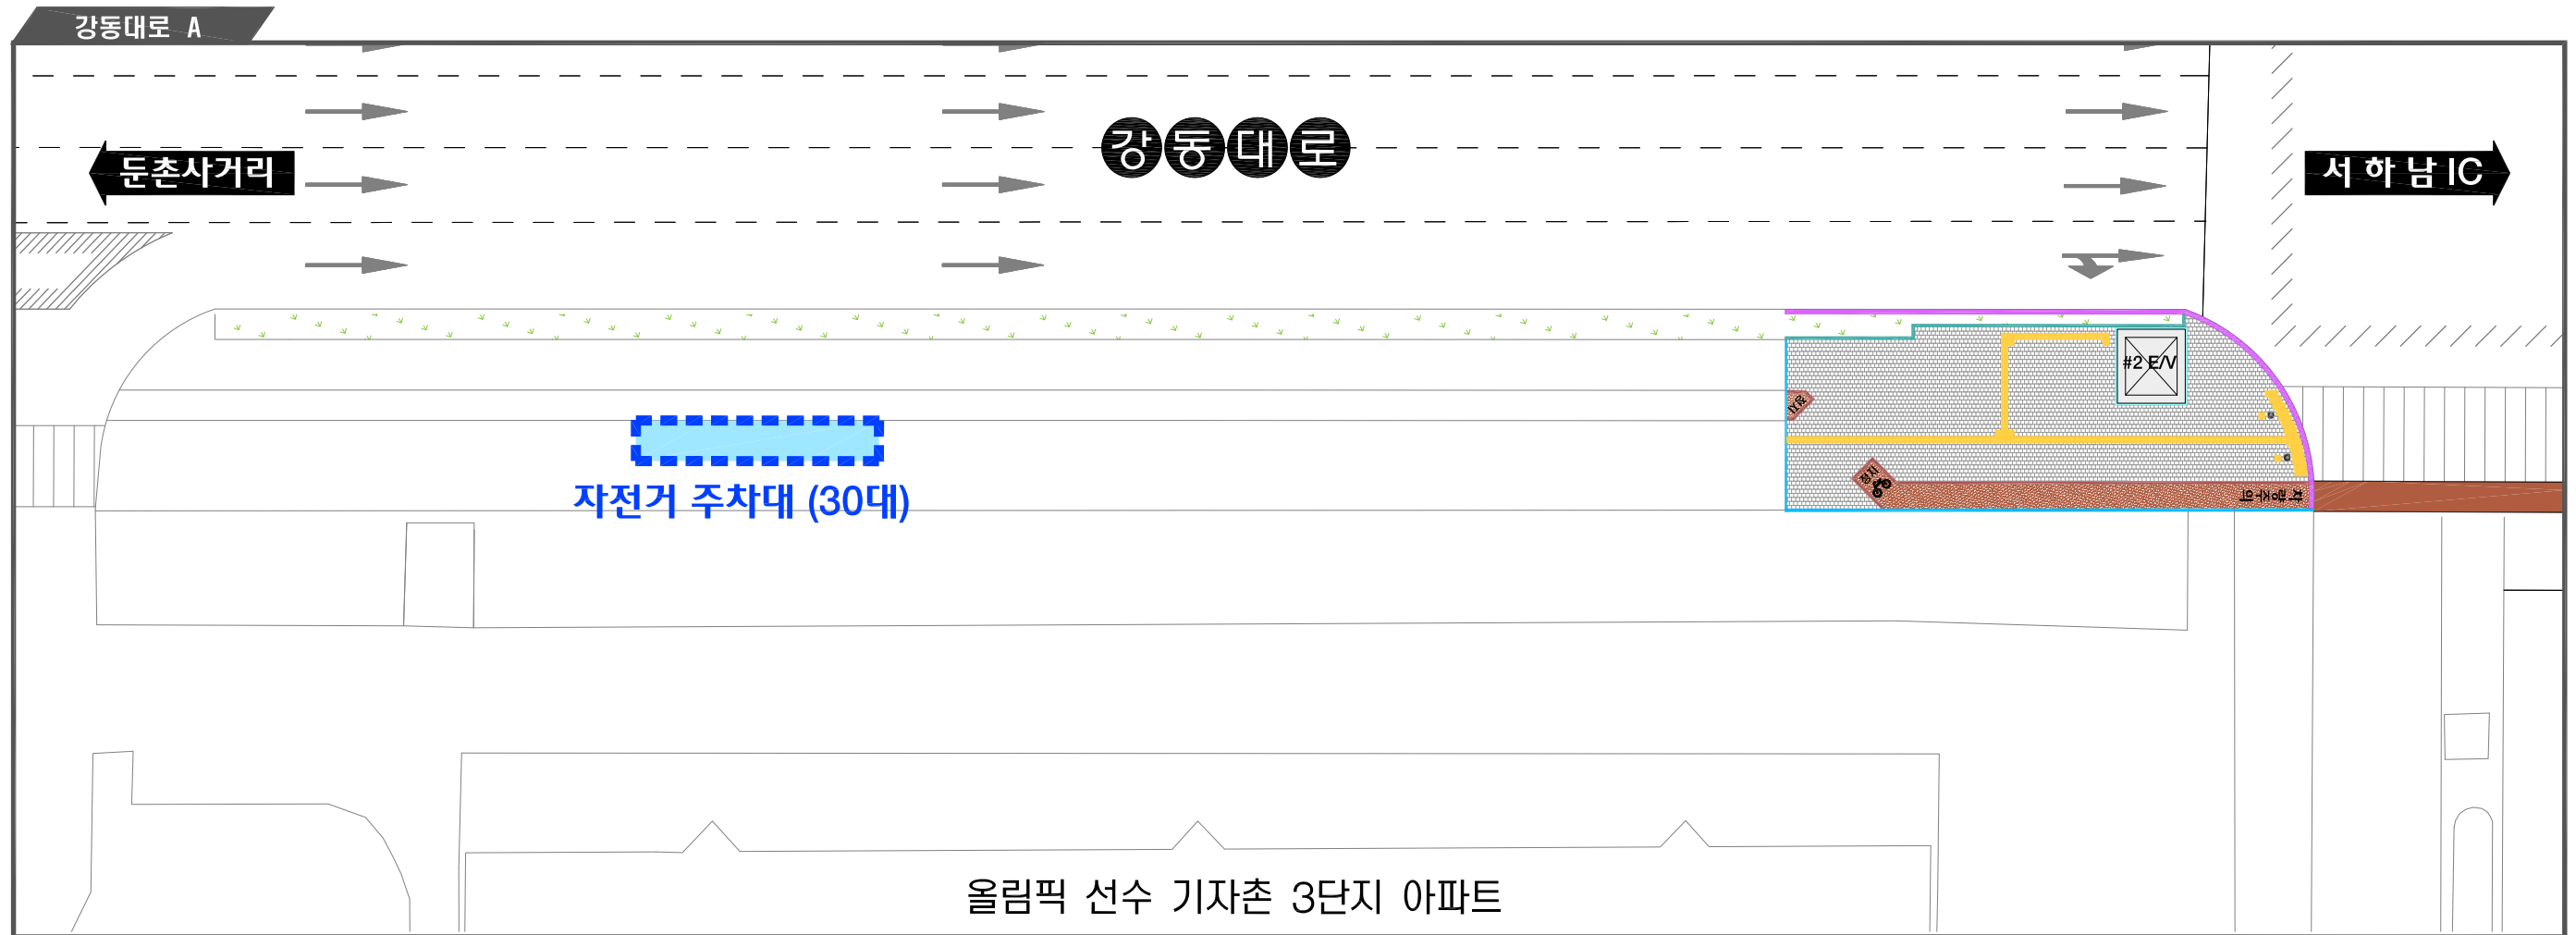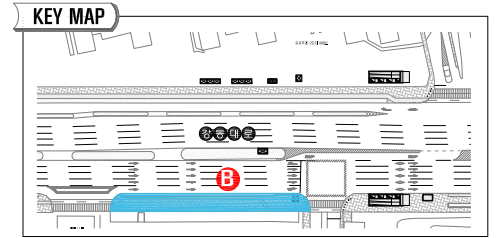




범례

기호	구분	규격
	보차도 경계석	250x250x1000
	도로 경계석	150x150x1000
	띠녹지 경계석	150x150x1000
	구조물 경계석	100x100x1000
	자전거도로 경계석	150x150x1000
	자전거 도로	아스콘(적색)
	보도블럭(일반구간)	200x200x60T
	장애인보도블럭	300x300x60T
	블라드	φ 120x900
	띠녹지구간	

서울특별시 도시기반시설본부 도시철도국				작성자: [Blank] 검토자: [Blank]		계약명: 서울지하철 9호선 3단계 922공구 건설공사		계약번호: [Blank]	
시공회사: (주) 대우건설				설계회사: (주) 유신		도면명: [Blank]		도면번호: [Blank]	
감리회사: (주) 청석엔지니어링				확인자: [Blank]		위치: 936 937 938		축척: [Blank]	
날짜: 201. .				날 짜: 201. .		위 치: 936 937 938		일련번호: [Blank]	

당 초

서울지하철 922공구 보도 복구 계획도(3) (강동대로)

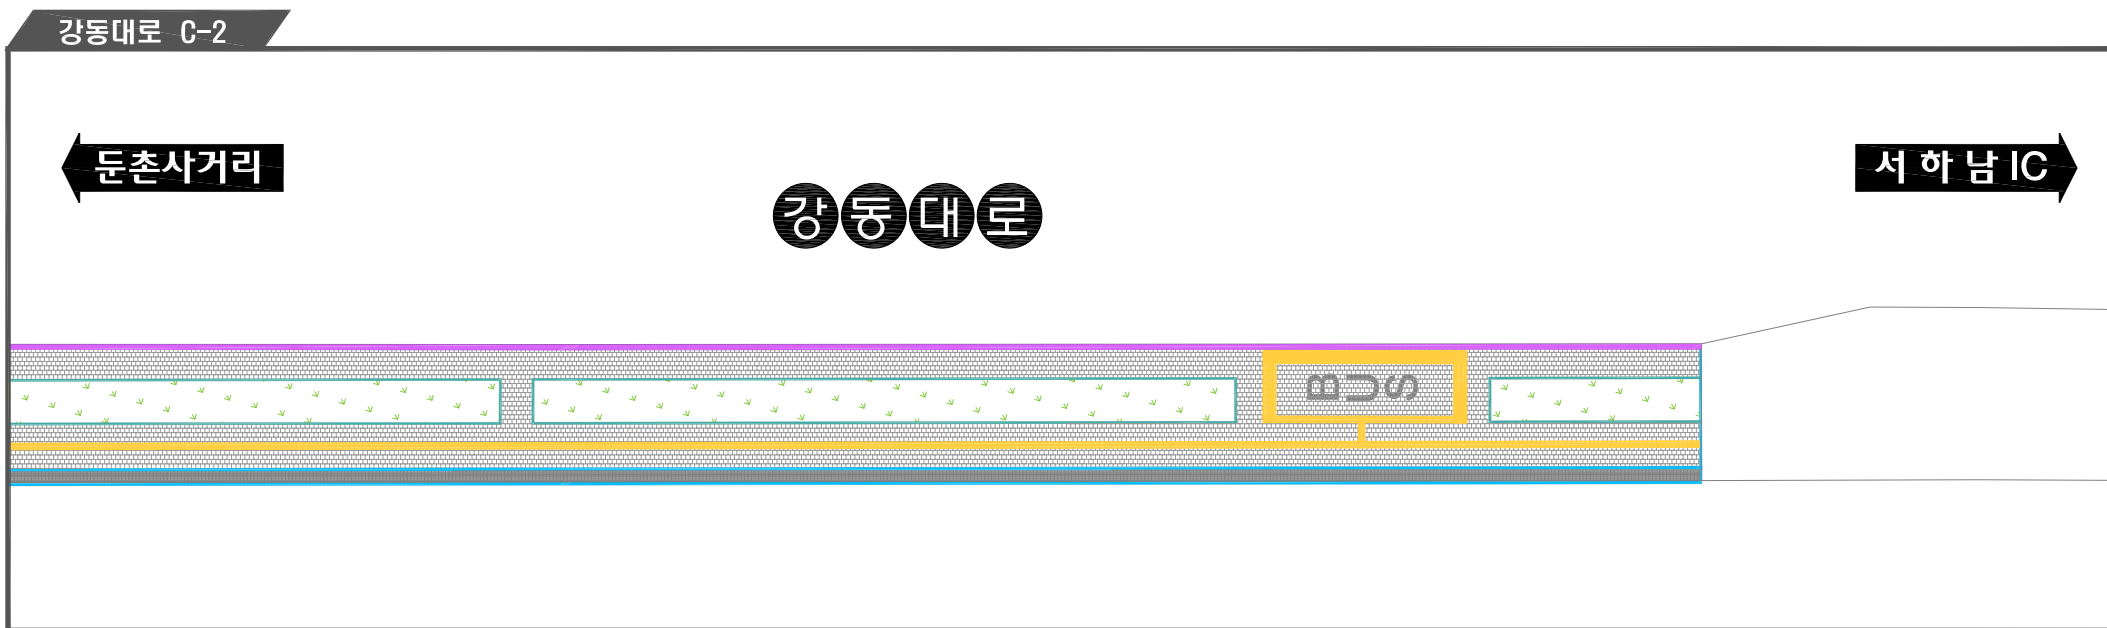
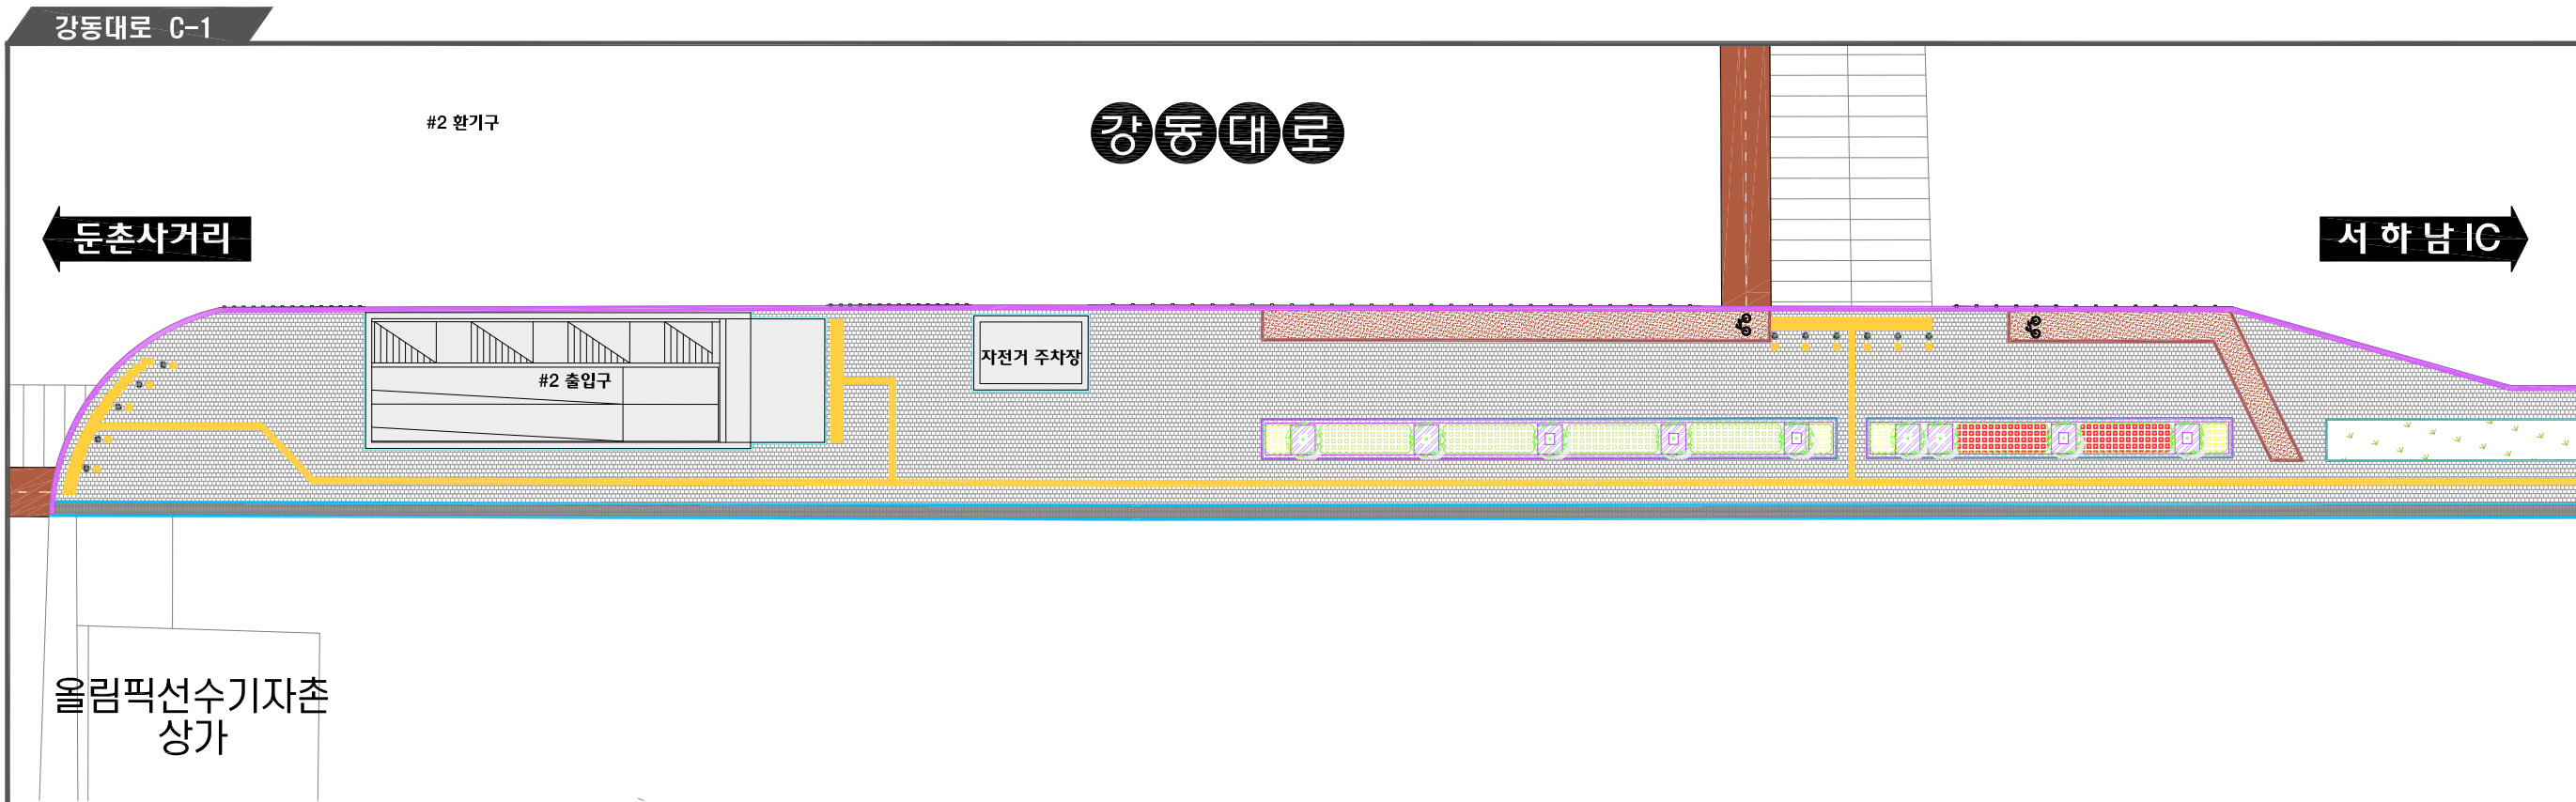
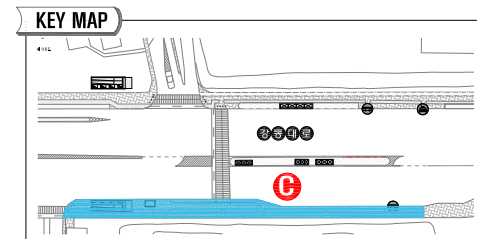


범례

기호	구분	규격
	보차도 경계석	250x250x1000
	도로 경계석	150x150x1000
	띠녹지 경계석	100x100x1000
	구조물 경계석	100x100x1000
	자전거도로 경계석	150x150x1000
	자전거 도로	아스콘(적색)
	보도블럭(일반구간)	200x200x60T
	장애인보도블럭	300x300x60T
	블라드	φ 120x900
	띠녹지구간	

변경

서울지하철 922공구 보도 복구 계획도(3) (강동대로)

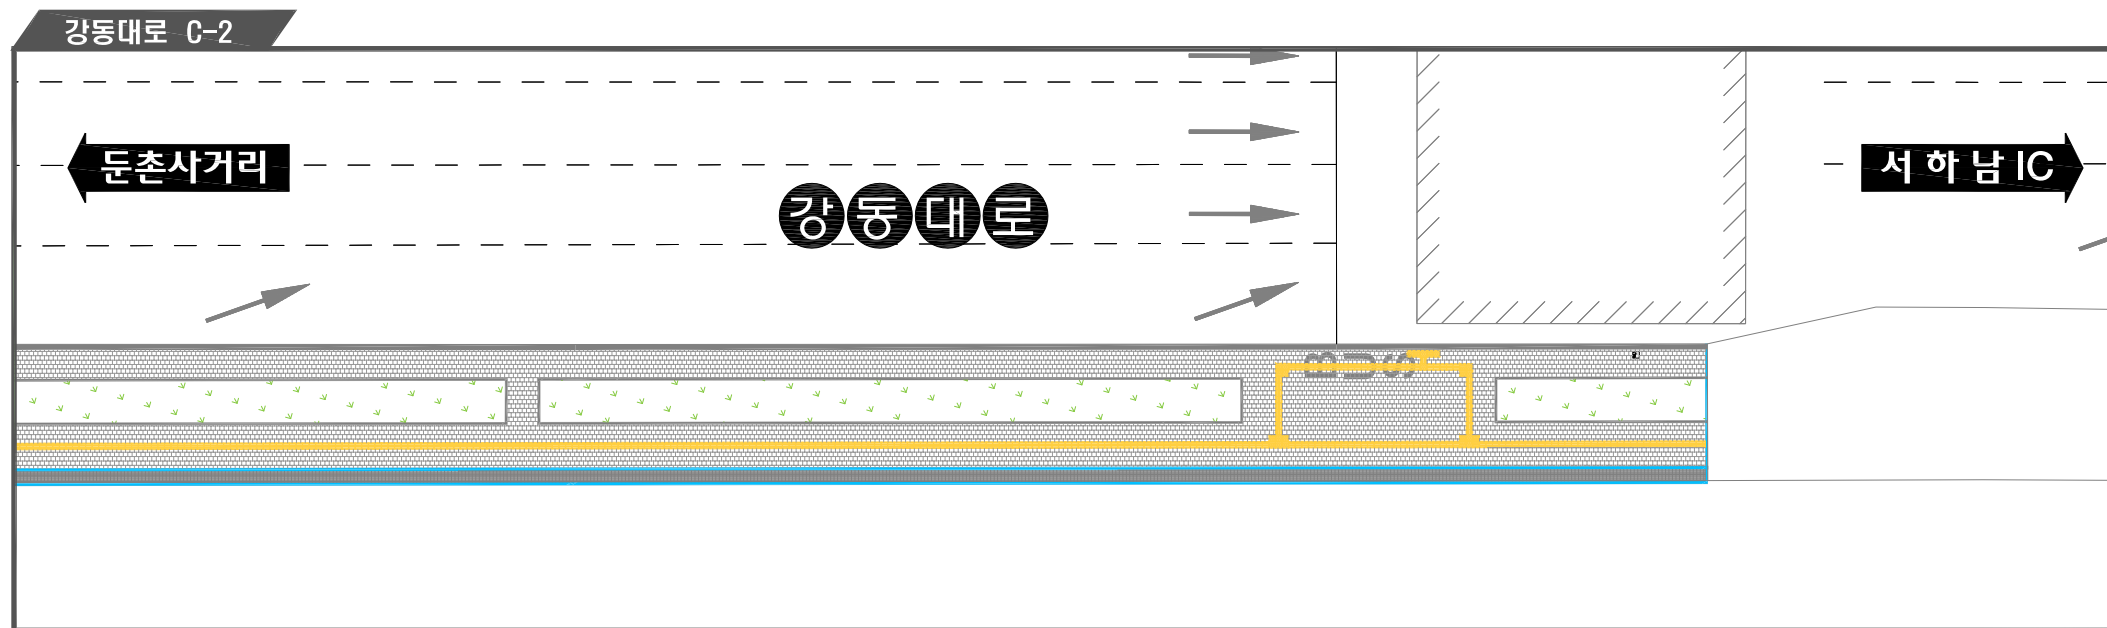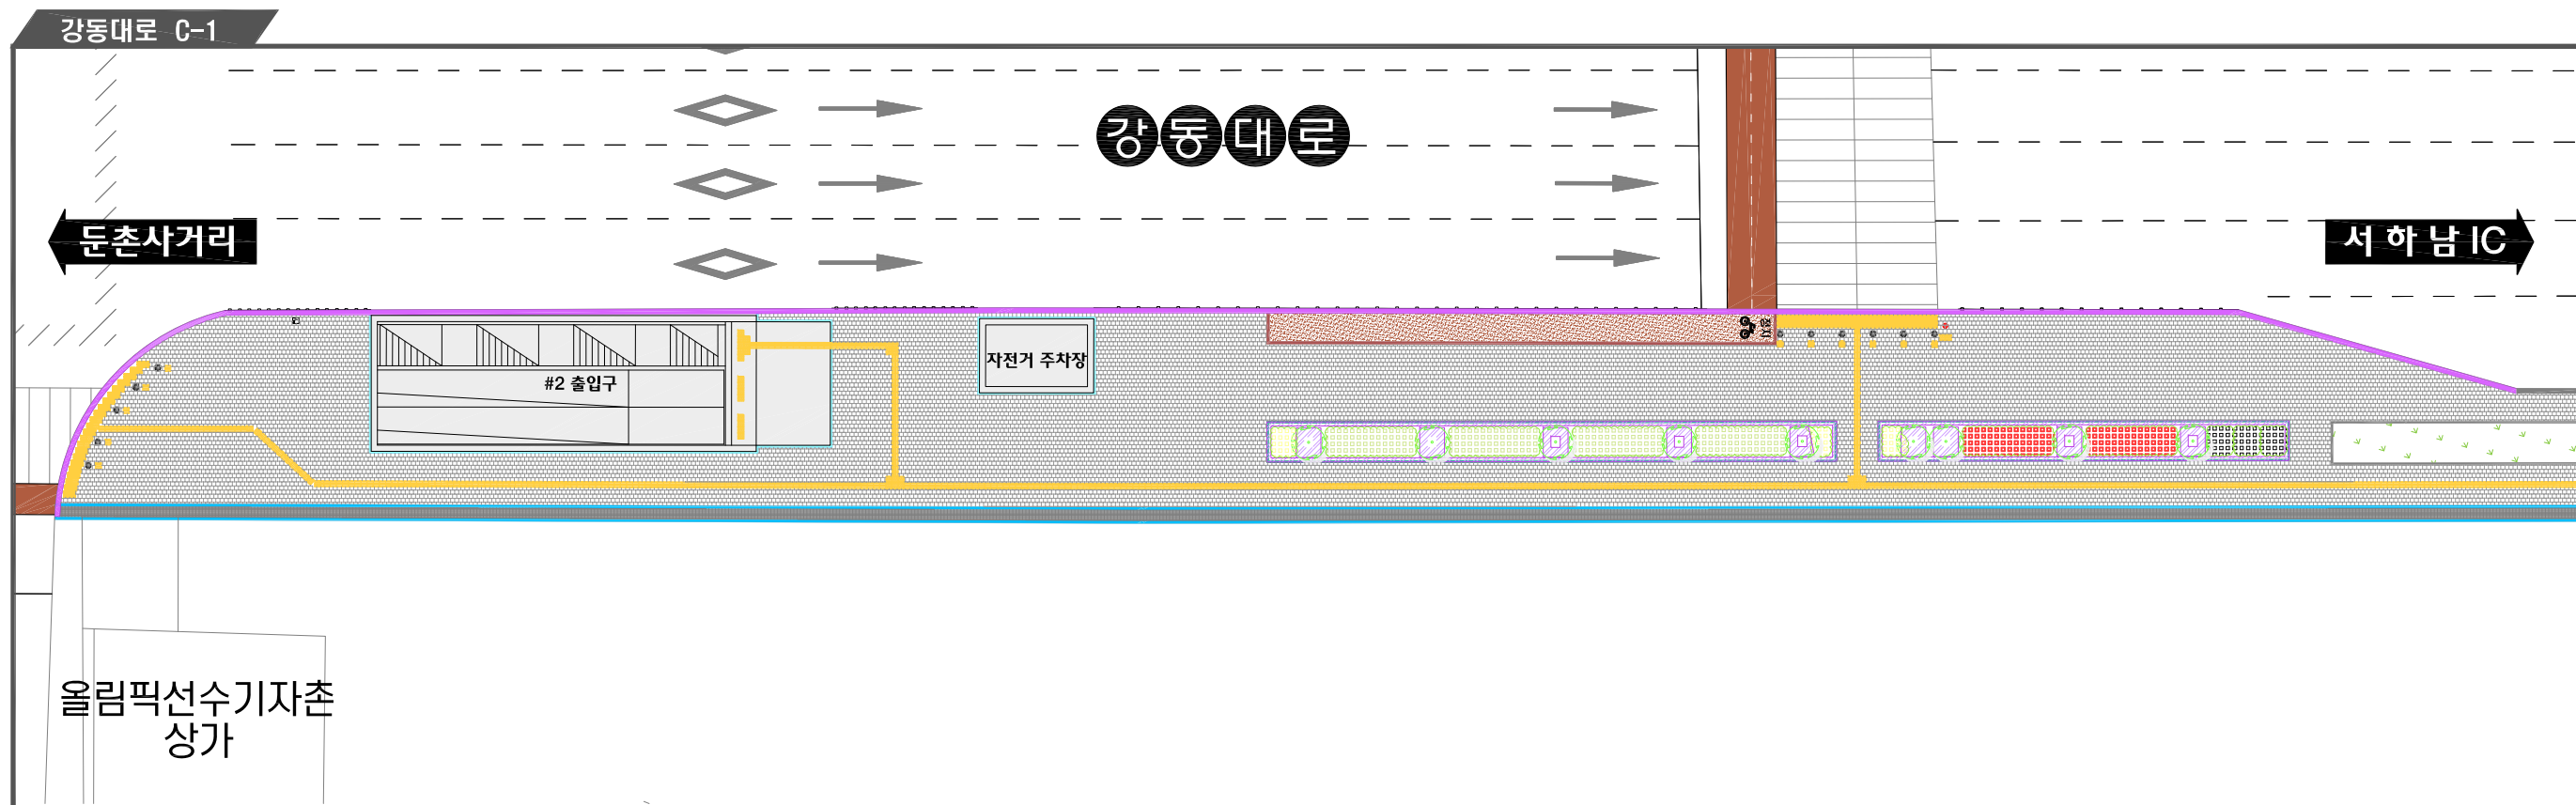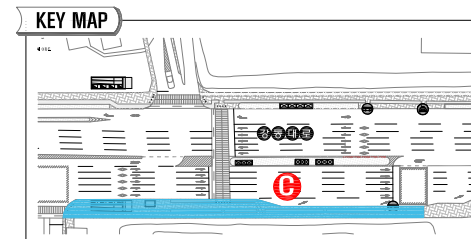

범례		
기호	구분	규격
	보차도 경계석	250x250x1000
	도로 경계석	150x150x1000
	띠녹지 경계석	100x100x1000
	구조물 경계석	100x100x1000
	자전거도로 경계석	150x150x1000
	자전거 도로	아스콘(적색)
	보도블럭(일반구간)	200x200x60T
	장애인보도블럭	300x300x60T
	블라드	φ 120x900
	띠녹지구간	