

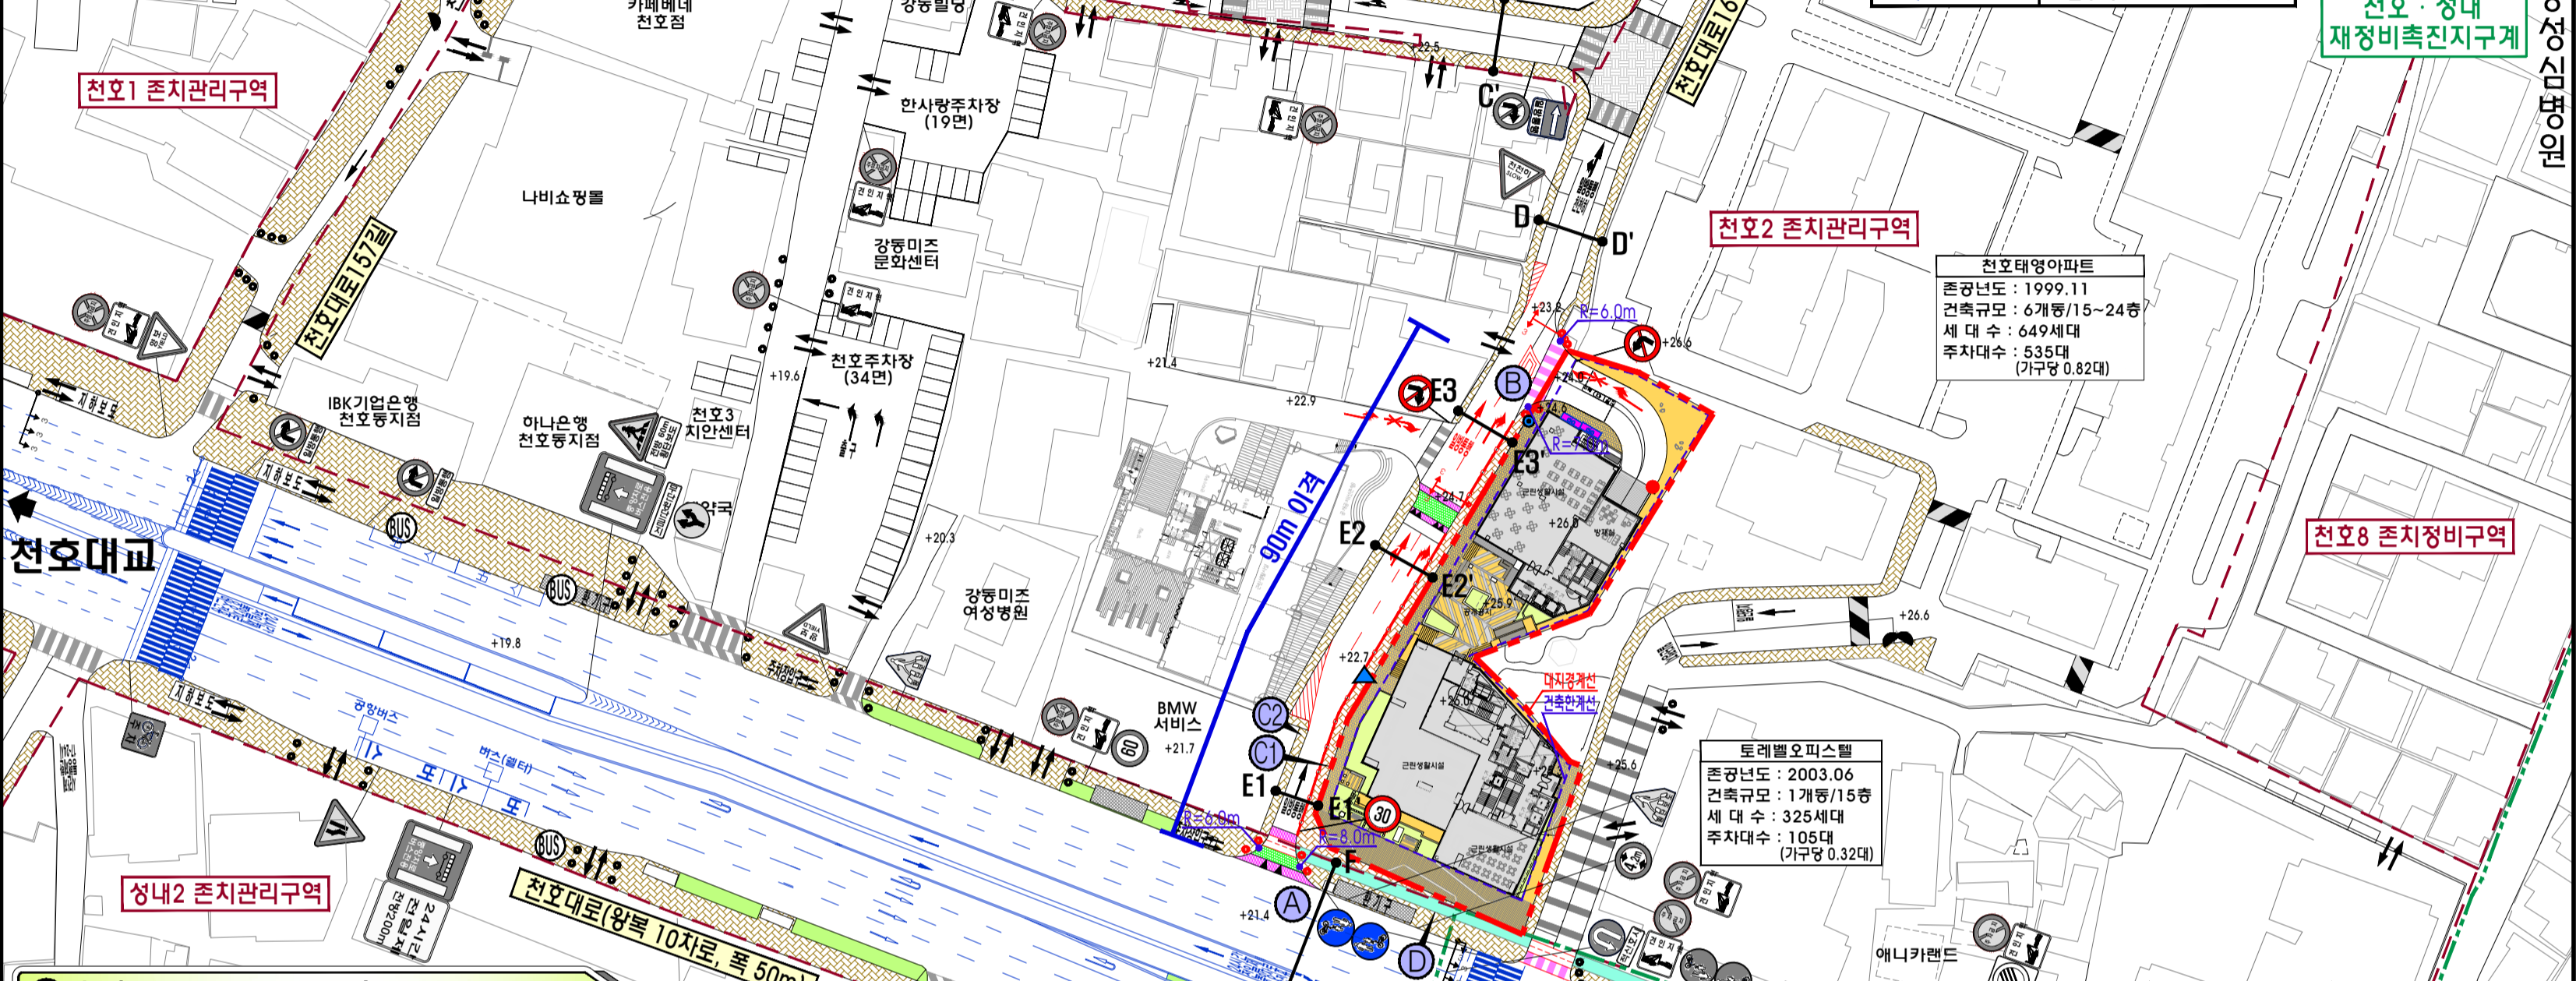
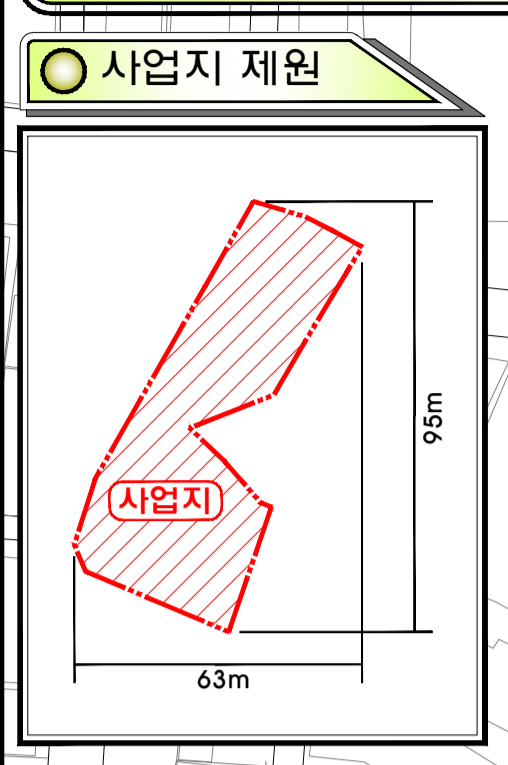


# 종합개선안도\_심의의결보완시('18.07)




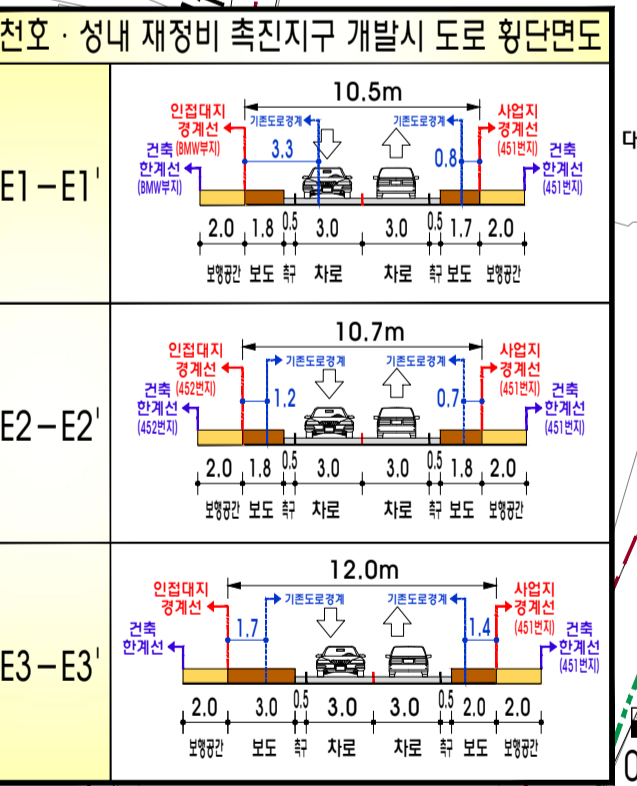


### 천호·성내 재정비 촉진지구 개발시

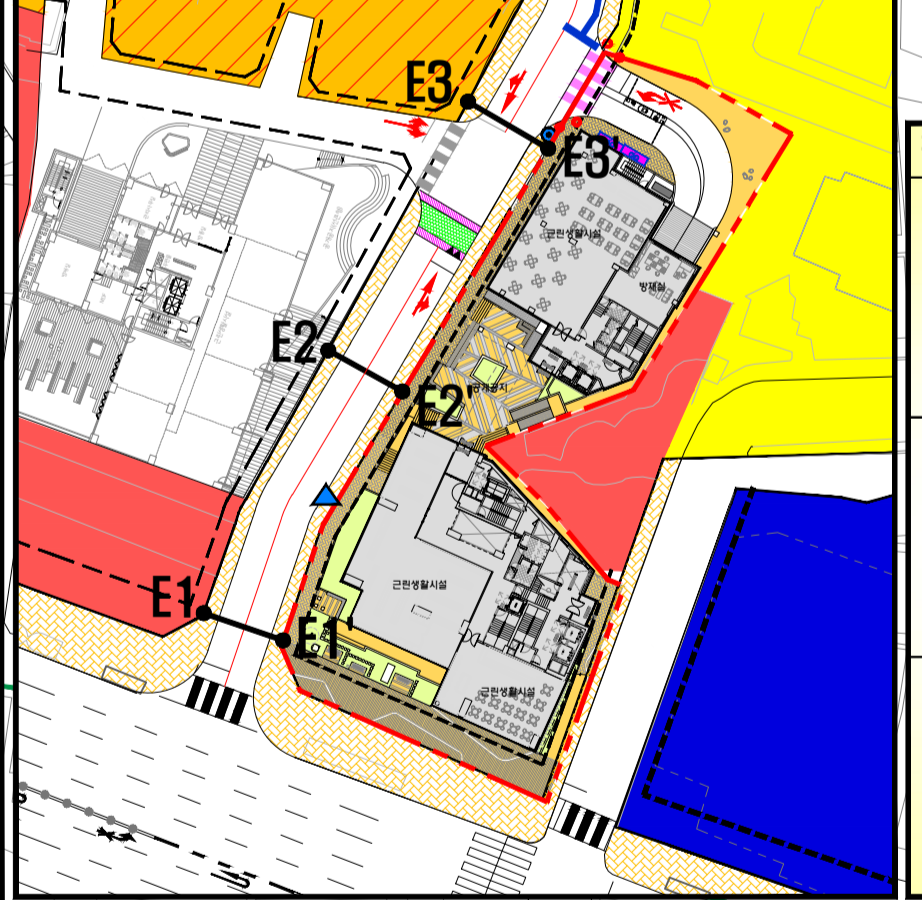

### 도로 횡단면도

면	A-A'	B-B'	C-C'	D-D'	E1-E1'	E2-E2'	E3-E3'	F-F'
개	9.0m	9.0m	4.0m	11.0m	6.4m	8.8m	8.9m	48.0m
선	11.9m	12.0m	12.0m	11.0m	7.2m	10.7m	10.3m	48.0m

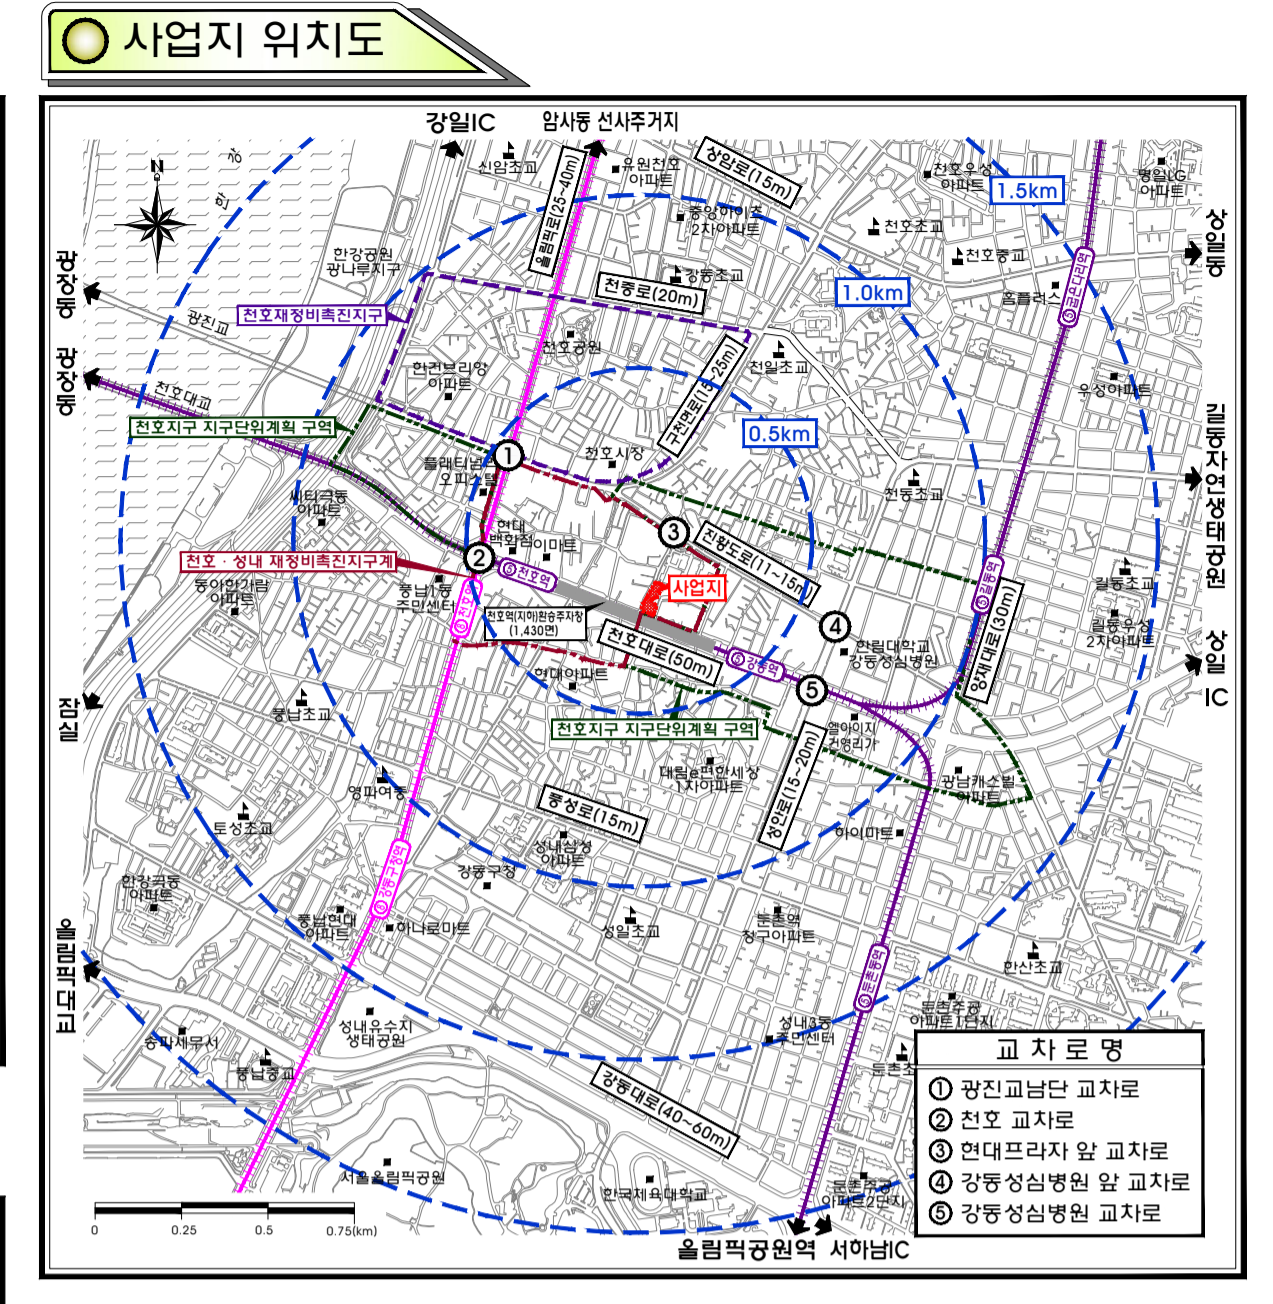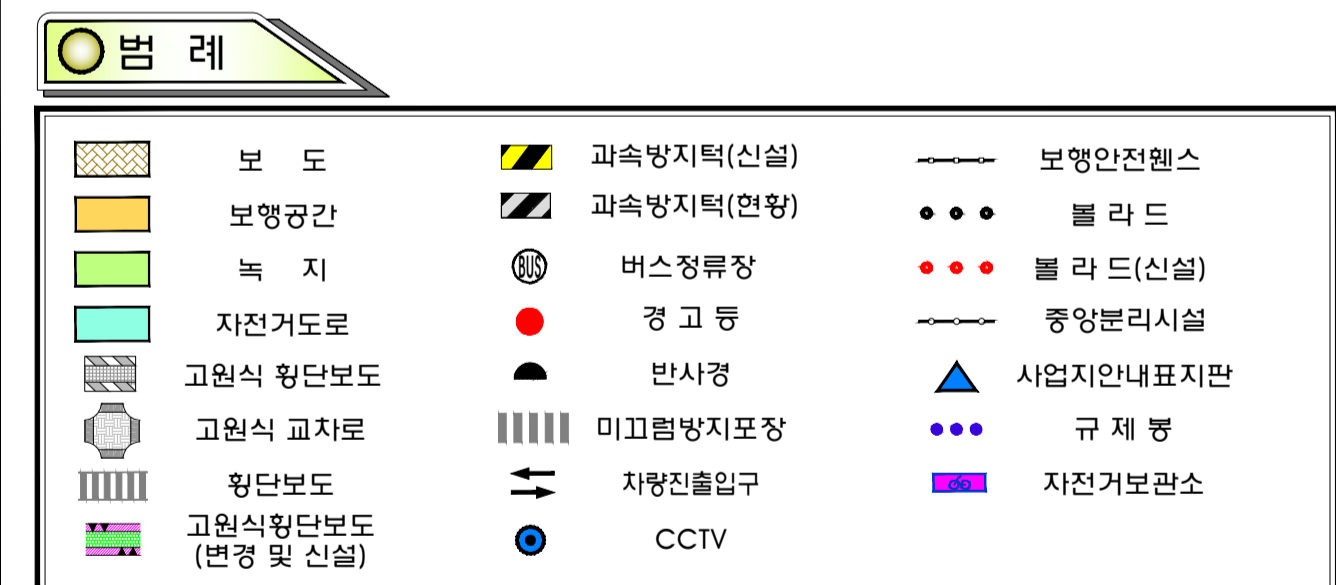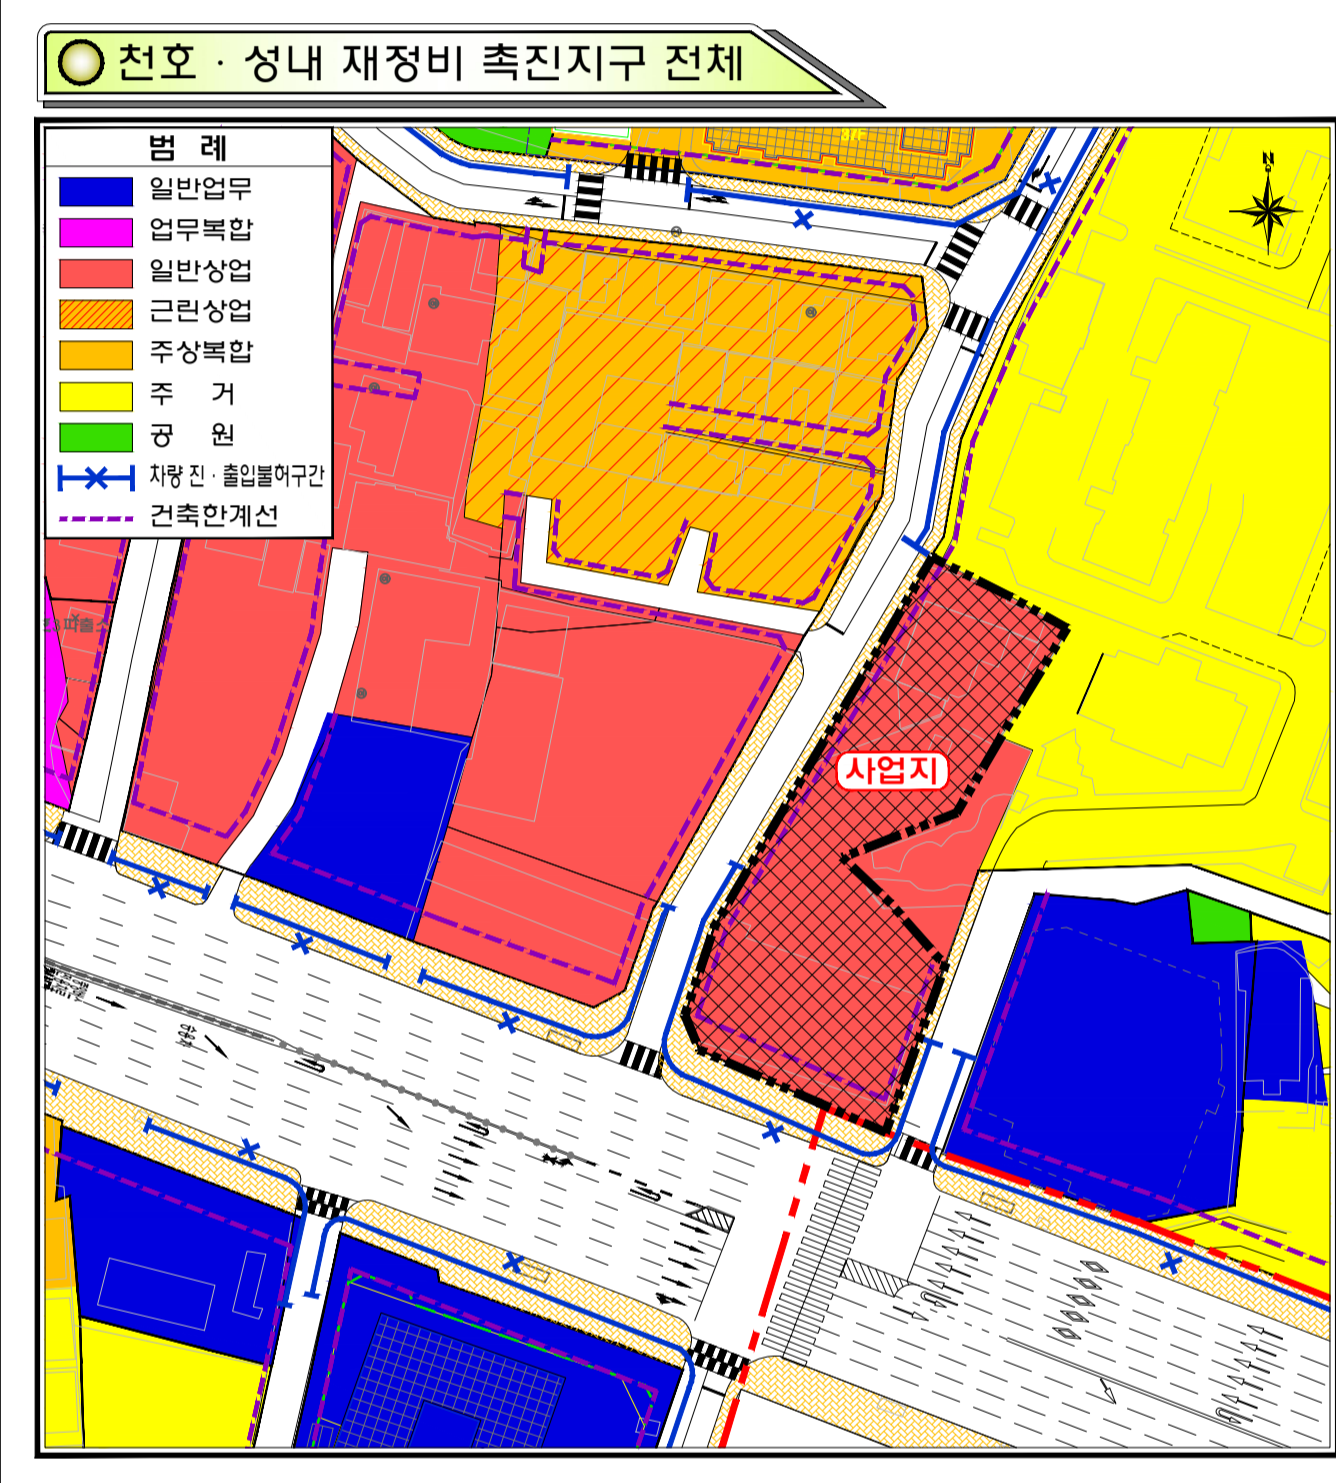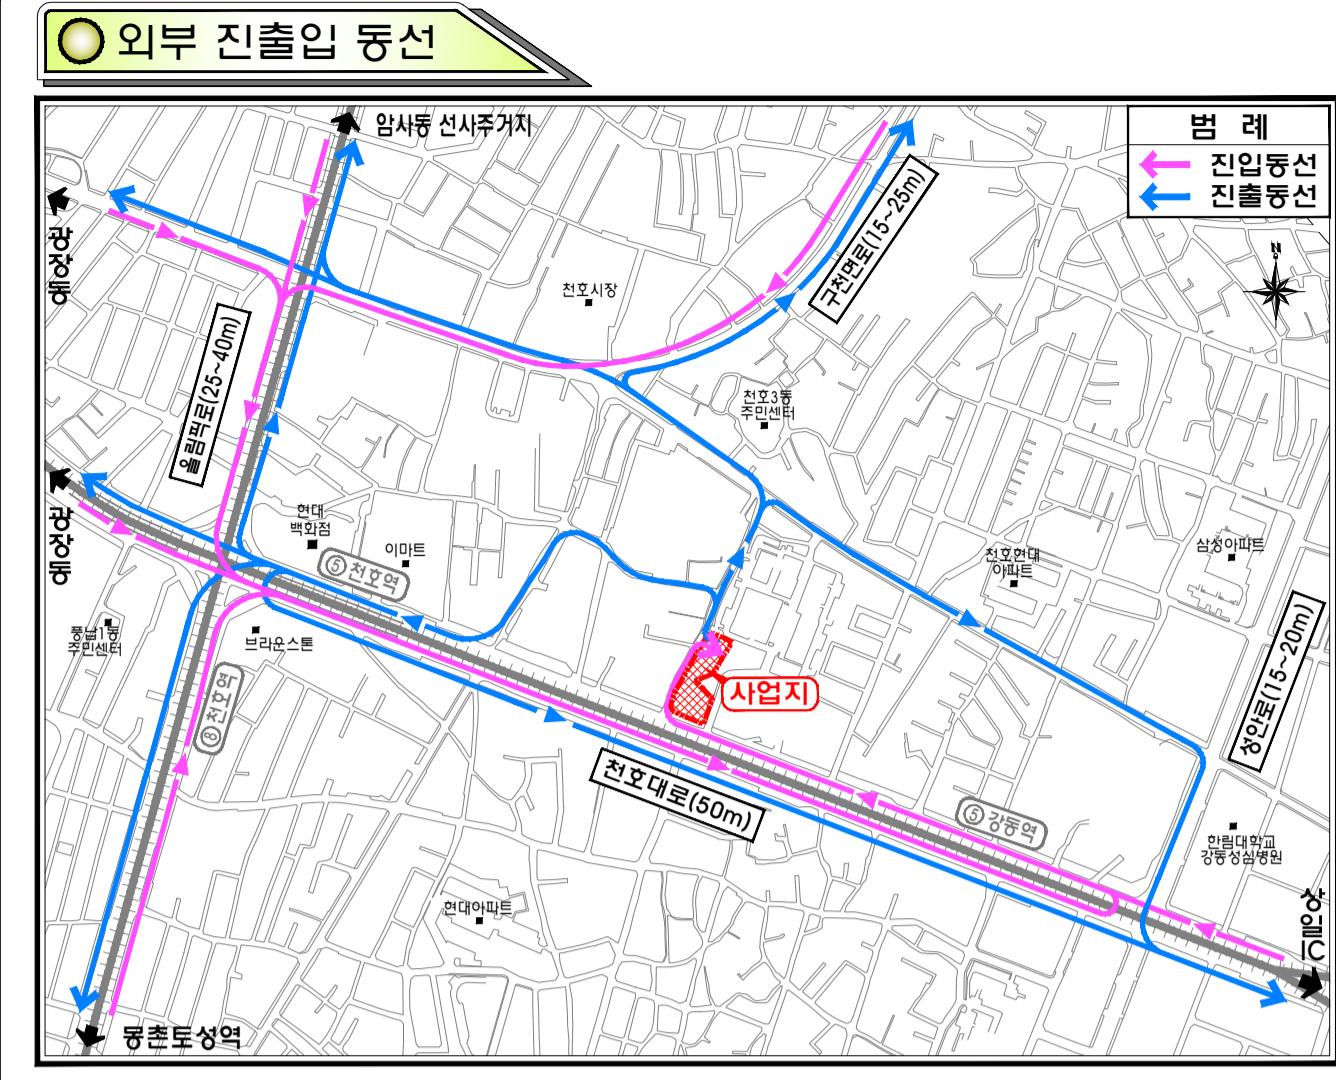

### 종합개선방안

구분	지점	개선 내용
주변거리 및 교차로	-	○ 상위계획 및 주변 개발계획 반영 - 천호·성내 재정비촉진지구 정비계획 결정사항(변경) 반영, 2017.8 - 천호4구역 도시환경정비사업 교통영향분석개선대책수립결과 반영 - 천호1구역(천호재정비촉진지구) 교통영향분석개선대책수립결과 반영 - 천호동452번지 복합시설 신축 개발계획 반영 - 천호대로 연장 중앙버스전용차로 기본(보안) 및 실시설계, 시공시, 반영
	○ 천호대로 상 천호대로 161길 진출입 외전변경 확보(R=8.0m)	
진출입 동 선	-	○ 분석대상교차로 신호연시 최적화방안 수립(5개소)
	○ 천호대로161길 확폭(6.4~8.9m → 7.2~10.7m) 및 복방향 일방통행 편도1~2차로 운영방안 수립	
대중교통 및 보행/자전거	-	○ 재정비촉진지구 개발연차 시공기안 제시 - 천호대로161길 확폭(6.4~10.7m → 10.0~12.0m) 및 양방향통행 운영 - 중앙선 마킹 및 보도폭 재조정(2.0~2.7m → 1.7~3.0m - 보도폭 일광선 유지) - 차로폭 3.0m 운영 및 여유공간 안전차대 노면표시 설치(관할청 협의후 시행)
	○ 천호대로161길 상 차량진출입구 위치변경으로 천호대로와 이격거리 최대한 확보(90m)	
주 차 시 설	-	○ 천호·성내 재정비촉진지구 상 차량진출입구부어구간 변경사항 반영 - 차량진출입로 선형조정 및 진입부 외전변경 추가확보(R=6.0~7.0m)
	○ 시속 천호대로161길 보차분리 방안 수립(단기안 기준)	
교통안전 및 기타	○1	- 사업지측 구간 보도설치(폭 1.7~2.0m) 및 건축연계선 내 보행공간(폭 2.0m) 확보
	○2	- 사업지 맞은편 보도설치(폭 1.5~1.8m) - 위치변경 및 일부추가설치(천호동452번지 개발계획 반영)
주 차 시 설	-	○ 천호대로161길 횡단시설 설치(2개소) - 천호대로 진입부 고원식횡단보도 변경설치 - 사업지 출입구 상 평면횡단보도 신설 1개소
	○ 천호대로 사업지 남측구간 보행자·자전거경로도로 변경(천호대로 일부 기 운영사항 반영) 및 자전거횡단도 설치(2개소 - 위치변경 및 신설 각 1개소)	
주 차 시 설	-	○ 사업지 내 지상부 보행출입구 부근 지면경도 분석 산출(범정주대수의 20%이상)
	○ 계획주대수 : 205대(자주식 78.5%, 기계식 21.5%) - 범정주자의 97.2% , 주차수요의 83.0% (오피스텔 범정의 104.2%, 주차수요의 100.0%) - 장애인주차 7대 (계획주차의 3.7%, 여성주차 포함) - 여성주차 32대 (계획주차의 15.7%, 62.5% 확정영) - 경형주차 14대 (계획주차의 6.8%) - 조업주차 10대 확보 - 기계식주차 44대 확보	
교통안전 및 기타	-	○ 양방향통행 위주의 주차동선체계 수립 - 주차램프 외전방향 변경(반시계 → 시계)
	○ 주차램프 전면부 주차선여백 표시기 설치	
교통안전 및 기타	-	○ 천호대로161길 상 사업지 진출입 및 통행체계 안내시설 설치(1개소) - 위치변경
	○ 주차램프 전면 차량경보등 설치 - 10개소(자상 1개소, 지하 9개소) - 위치변경	
교통안전 및 기타	-	○ 사업지 내 주차램프 주변 및 차량동선 상 굴곡부 반사경 설치(18개소)
	○ 사업지 차량진출입구 가라바라 및 불법주차자 단속카메라 설치 - 위치변경	
교통안전 및 기타	-	○ 천호대로161길 사업지 서측구간 보행자 방호울타리 설치(연장 70.0m)
	○ 천호대로161길 상 정밀등(3색) 설치(2개소)	

\* 파란색 글씨는 사전검토보완시, 붉은색 글씨는 심의의결보완시 반영내용임.