염곡동서지하차도 지장물 현황

염곡동서지하차도 공사중 교통처리계획(14단계)에 따라 횡단보도 설치 예정 구간에 가로등주가 저촉되어 보행자 안전을 위해 이설이 필요한 실정임.

❑ 공사개요

- ❍ 공 사 명 : 강남순환도시고속도로 8공구 건설공사
- ❍ 위　　치 : 서초구 우면동 ~ 과천시 주암동 ~ 강남구 수서동
- ❍ 규　　모 : 폭 4~8차로, 연장 7.96km
  교량 0.47km, 지하차도(4개소) 2.79km
- ❍ 도급사/감리사 : 롯데건설(주)외 1개사 / (주)동명기술공단

❑ 가로등 이설 요청 현황

- ❍ 위 치 : 서초구 강남대로2길 16 앞(STA.2+030)

구 분	관리번호	수량	단위	비 고
가로등 주	양재대로 09-21	1	주	※ 담당자 : 서울시설관리공단 도로시설처 기전팀 최영록 02-2290-6565

❍ 위 치 도

가로등 위치
AT
화훼공판장
현대 투헤즈
양재중부점
악초마을
마로니에
아파트
원주추어탕
서초공영
CNG충전소
삼성여객
자동차
양재빌딩
이테크건설
도로교통공단
서울지부
외국기업 창업
지원센터
KEB하나은행
KOTRA
현대자동차
본사
현대기아빌딩
신한은행
KEB하나은행
한국도로자단
서울지사

사 진 대 지

위 치	STA.2+030 과천방향
내 용	지장물 현황(가로등 주)

위 치	STA.2+030 과천방향
내 용	지장물 현황(가로등 주)

염곡동서지하차도 가로등이설 위치도
(STA.2+030 원주추어탕~도로교통공단 횡단보도)

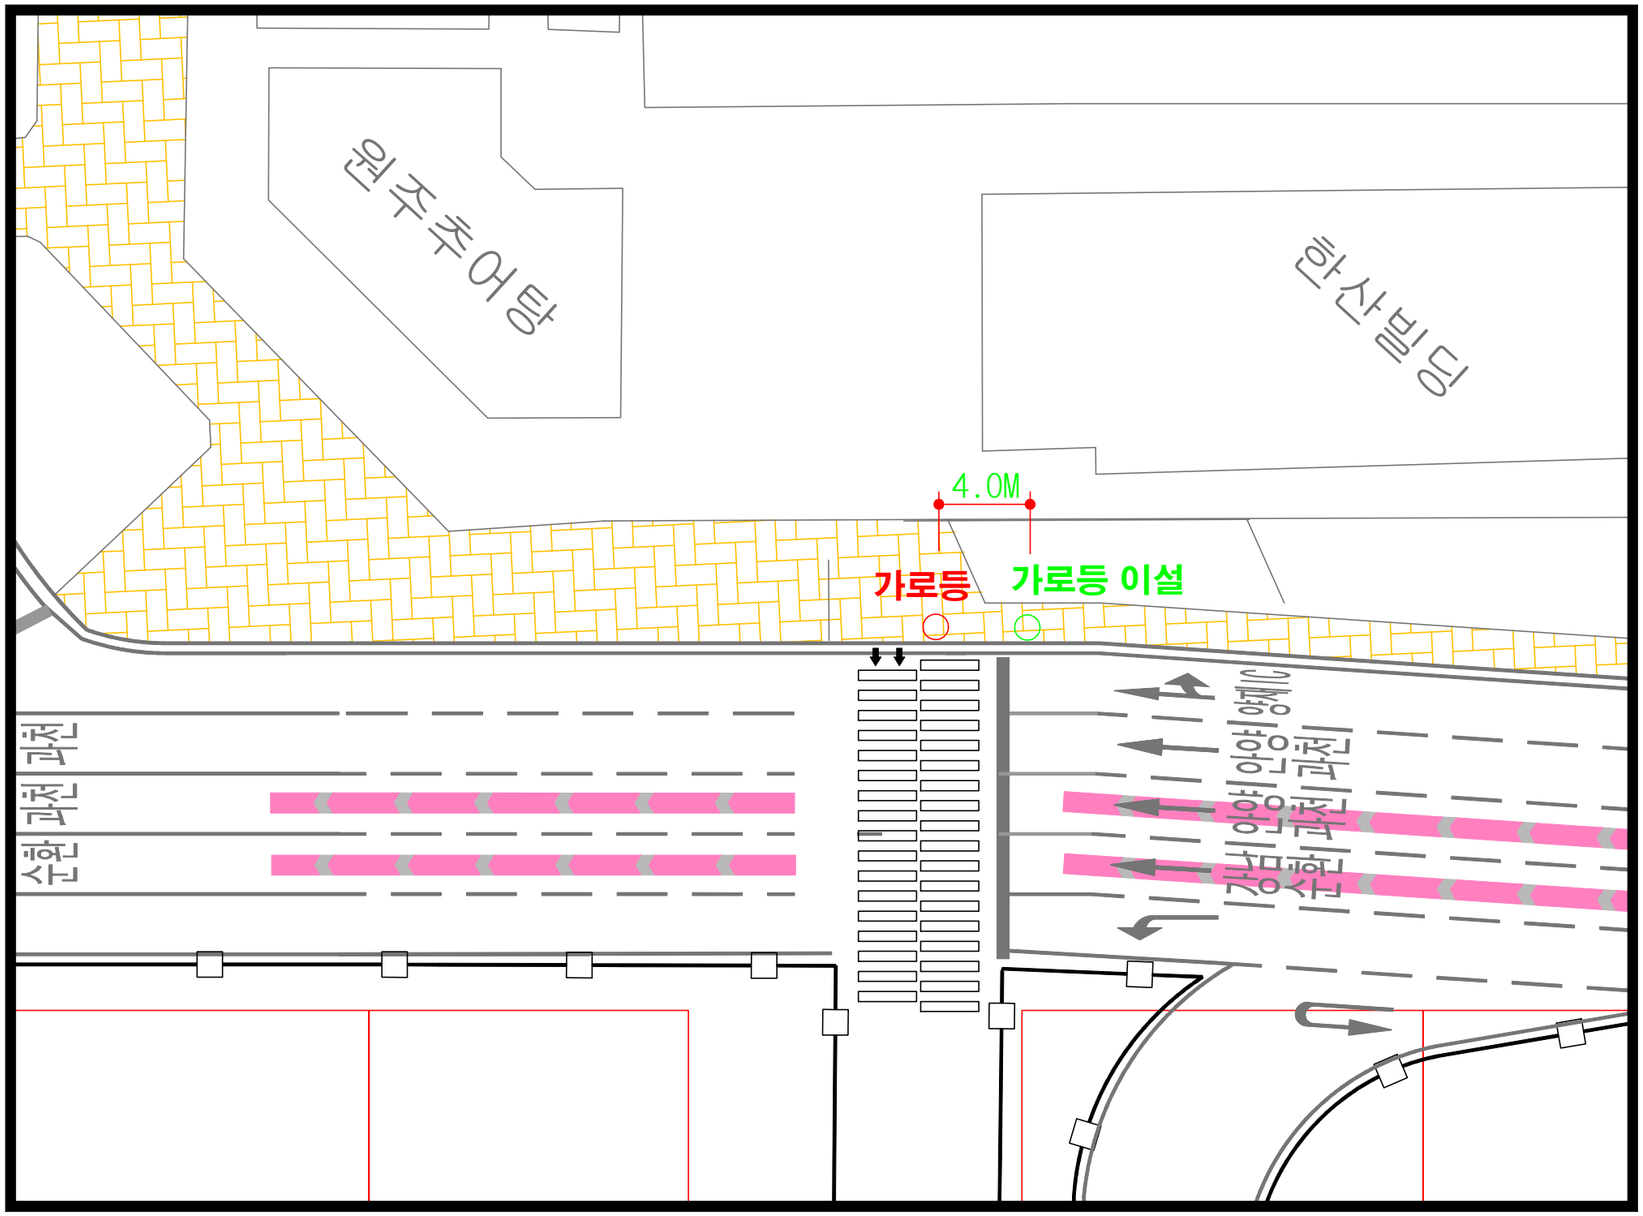

Hi Seoul SOUL OF ASIA 서 울 특 별 시 도시기반시설본부		설계회사									도 면 명 칭	염곡동서지하차도 가로등이설 위치도
		시공회사	롯 데 건 설 (주)	개정번호	날 짜	시 공 상 세 도					도 면 번 호	부대공18-
현장명	강남순환도시고속도로 8공구	책임감리	(주) 동명기술공단		2018.		작 성 자	검 토 자	확 인 자	승 인 자	CAD 파일명	