

시내버스 106번 노선 변경 검토자료

〈요청요지〉


도봉구 해등로 일대 주민들의 도심 진입 여건 강화를 위한 노선조정 검토

□ 노선 현황 및 변경안

○ 106번 현황 : 의정부~종로5가 구간을 운행하는 노선

회사명	노선번호	기·종점	인가대수	운행거리	운행시간	배차간격	운행횟수
대원여객	106	의정부~종로5가	24(1)	48.7km	185분	11~15분	113회

※ 노선변경 시, 운행계통 일부 변경 가능(운행횟수, 운행시간, 배차간격 등)

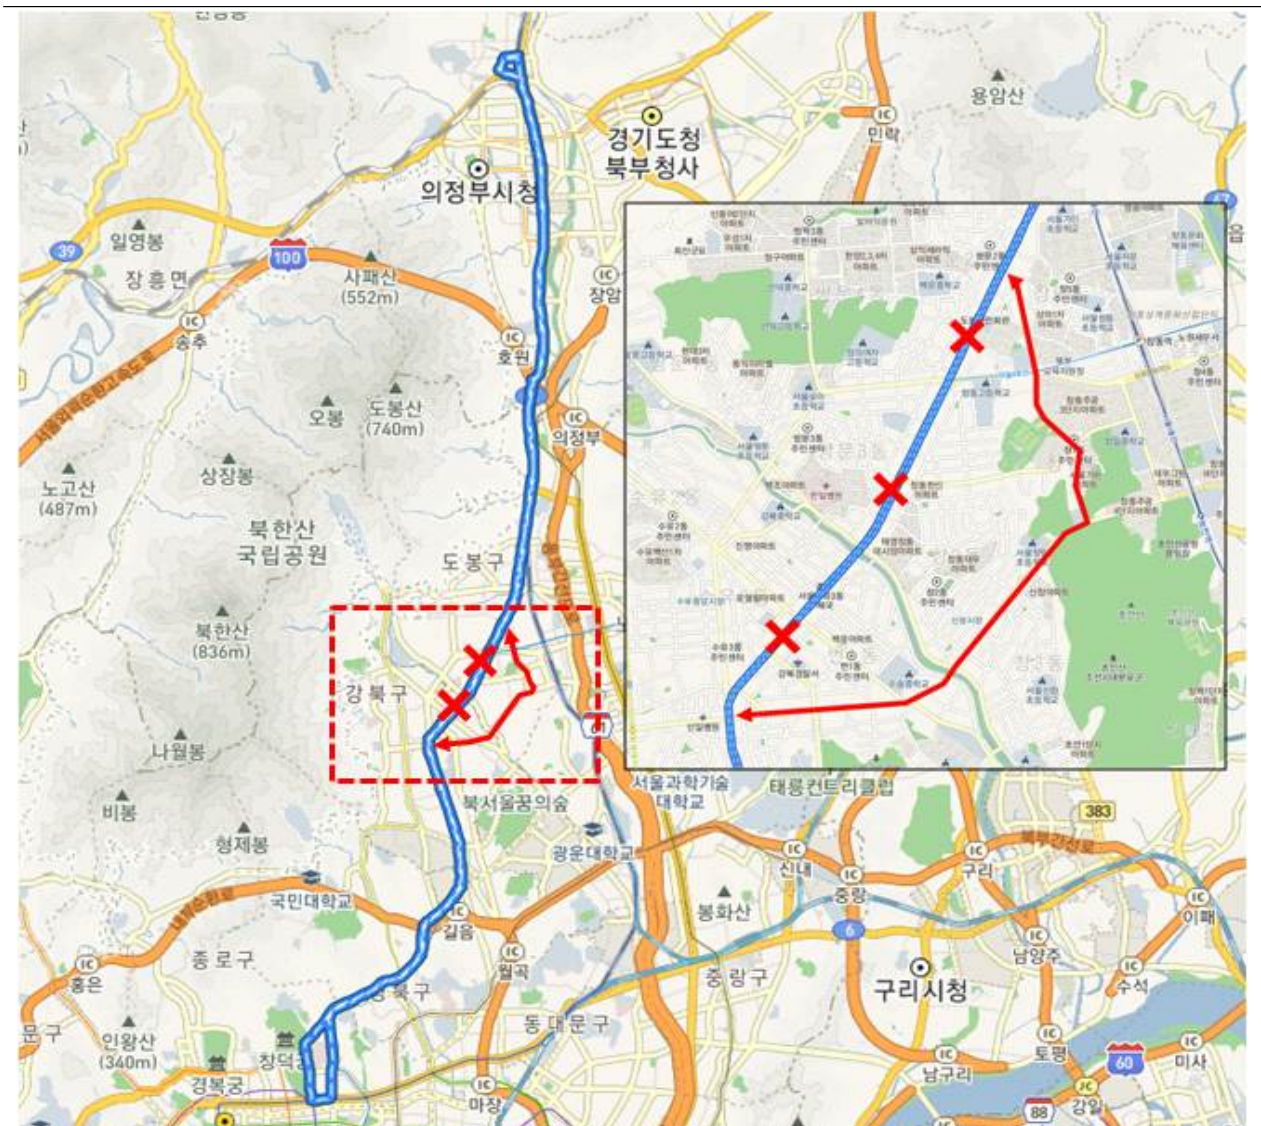

106번 노선현황 및 변경안

□ 노선 변경 검토 사유

○ 의정부발, 노선의 경로 분리를 통한 교통음영구역 해소

- 의정부에서 출발하는 3개 노선이 모두 도봉로를 경유하여 운행하고 있으며, 106번과 108번은 대다수의 구간이 동일한 경로를 운행하고 있는 바, 106번의 운행경로 변경을 통해 도봉구 내 교통여건 개선

※ '19. 9 기준 106번 대당승객수 519명(과소), 108번 576명(과소)

시내버스 1167번 노선 변경 검토자료

〈요청요지〉

노원구 주요거점(은행사거리) 경유를 통한 시민 이동편의 증진 및 민원 해소

□ 노선 현황 및 변경안

○ 1167번 현황 : 우이동~노원 롯데마트 구간을 운행하는 노선

회사명	노선번호	기·종점	인가대수	운행거리	운행시간	배차간격	운행횟수
영신여객	1167	우이동~노원롯데마트	5(1)	17.5km	71분	15~25분	54회

※ 노선변경 시, 운행계통 일부 변경 가능(운행횟수, 운행시간, 배차간격 등)



1167번 노선현황 및 변경안

□ 노선 변경 검토 사유

- 은행사거리 일대 승객분담 효과를 통한 차내 승객 혼잡 완화
 - 은행사거리 인근을 경유하는 지선버스 중 노원역, 창동역을 경유하는 1142번의 승객 분담을 통한 차내 혼잡완화 및 이동 편의 증진
 - ※ '19. 9 기준 1142번 대당승객수 958명(초과), 1167번 209명(초과소)
- 노원로 20길 인근 주민들의 불편민원 해소
 - '18. 8 신설된 1167번 노선이 경유하는 노원로 20길(왕복 2차로) 인근 주민들의 소음 및 안전 관련 민원 해소 필요