

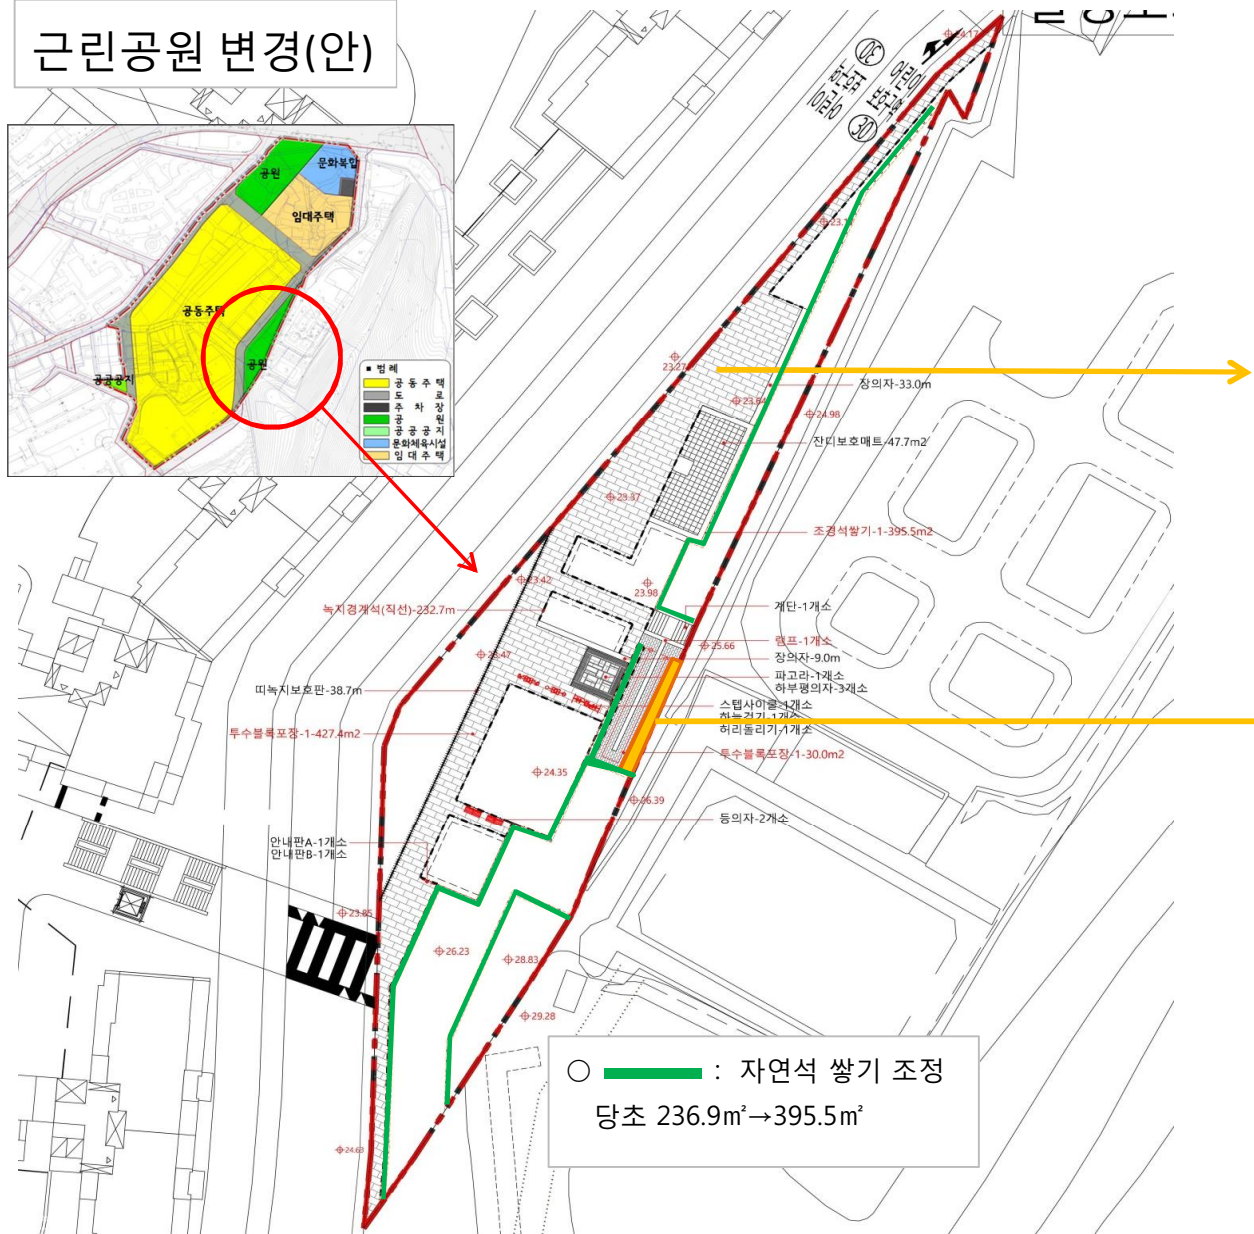


근린공원 변경(안)

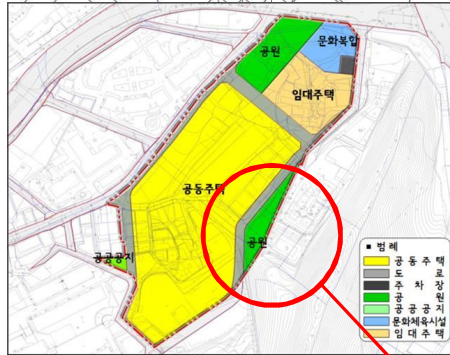

- 투수블록포장 단면 조정(지오셀 미반영)
- 근린공원, 소공원, 공공공지 해당

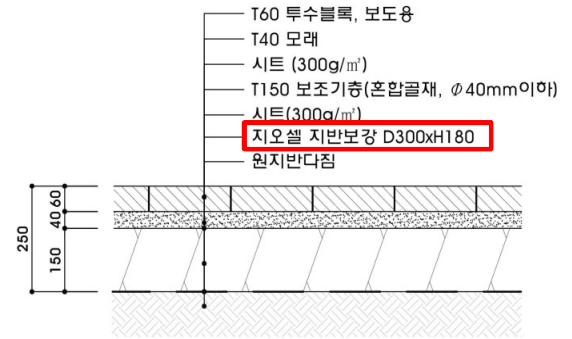

- 경계부 사면 발생에 따른 램프벽체 보완

