

문서번호	시설안전팀-7178
보존기간	년
결재일자	2018.12.03
공개여부	공개

★담당자	팀장	팀장
고정일	정우철	대결 12/03 강성규
협 조		
감 사	차장	정병율

청과시장동 천창 폴리우레아수지도막방수재 구매설치 계약변경(안)

2018. 11.



서울특별시농수산물공사

시설안전팀

청과시장동 천창 폴리우레아수지도막방수재 구매설치 계약변경(안)

목 적


청과시장동 천창 폴리우레아수지도막방수재 구매설치 계약건에 대해
현장여건에 따라 계약수량을 변경코자 함

1. 관련근거

- ① 물품구매(제조)계약일반조건 (기획재정부계약예규 제367호, 2018.3.20.)
- ② 청과시장동 천창 폴리우레아수지도막방수재 구매설치(조달) 시행
(시설안전팀-6395호, 2018.10.29.)
- ③ 조달 계약체결 내역 알림(재무팀-4941호, 2018.10.30.)

2. 계약현황

- ① 계 약 명 : 청과시장동 천창 폴리우레아수지도막방수재 구매설치
- ② 계 약 자 : (주)보성씨앤아이 대표 배정희,
- ③ 계약금액 : 25,722,150원 (품대 25,584,000원, 수수료 138,150원)
- ④ 계약기간 : 2018.10.30. ~ 2019.01.28.
- ⑤ 계약내용 : 청과시장동 중매인점포 옥상 천창 6개소에 폴리우레아수지
도막방수재(t2mm) 492m² 구매설치

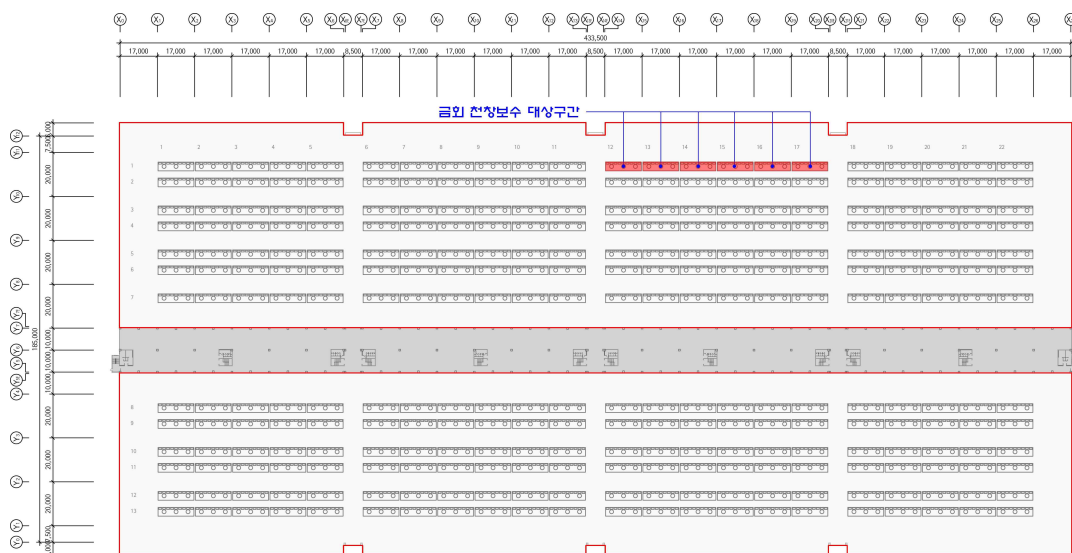


[청과시장동 지붕층 평면도]


3. 변경사유

① 천창구조물과 옥상슬라브 접합부위 도막방수재 구매설치 물량 삭제

- 천창구조물과 옥상슬라브 접합부위의 기존방수층 하자로 내부에 물이 차있어 폴리우레아수지도막방수재 설치 대상 바탕면이 고정되어 있지 않고 유격이 있어 도막방수재 신설시 하자발생이 예상됨

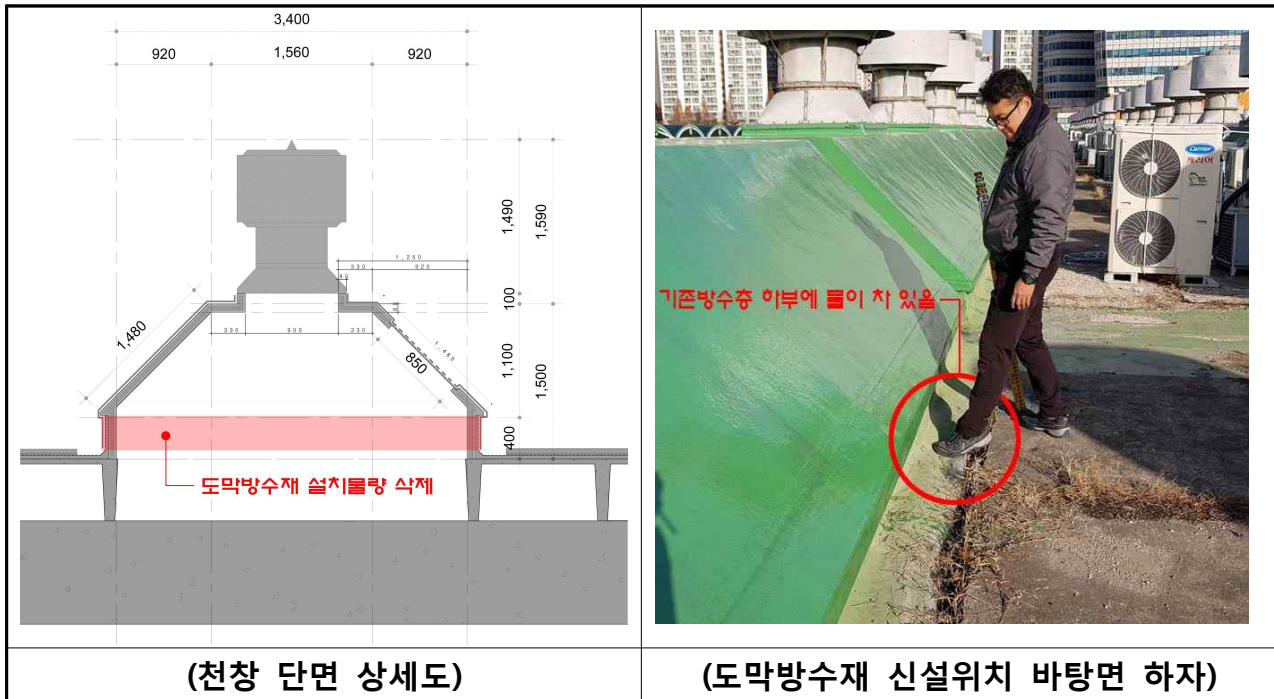

- #### ② 조달물품구매 발주시 준공도면을 기준으로 구매수량을 산출하였으나, 현장에 설치되어 있는 구조물의 크기가 준공도면과 상이하여 현장 실측후 구매수량을 재산정 하였음

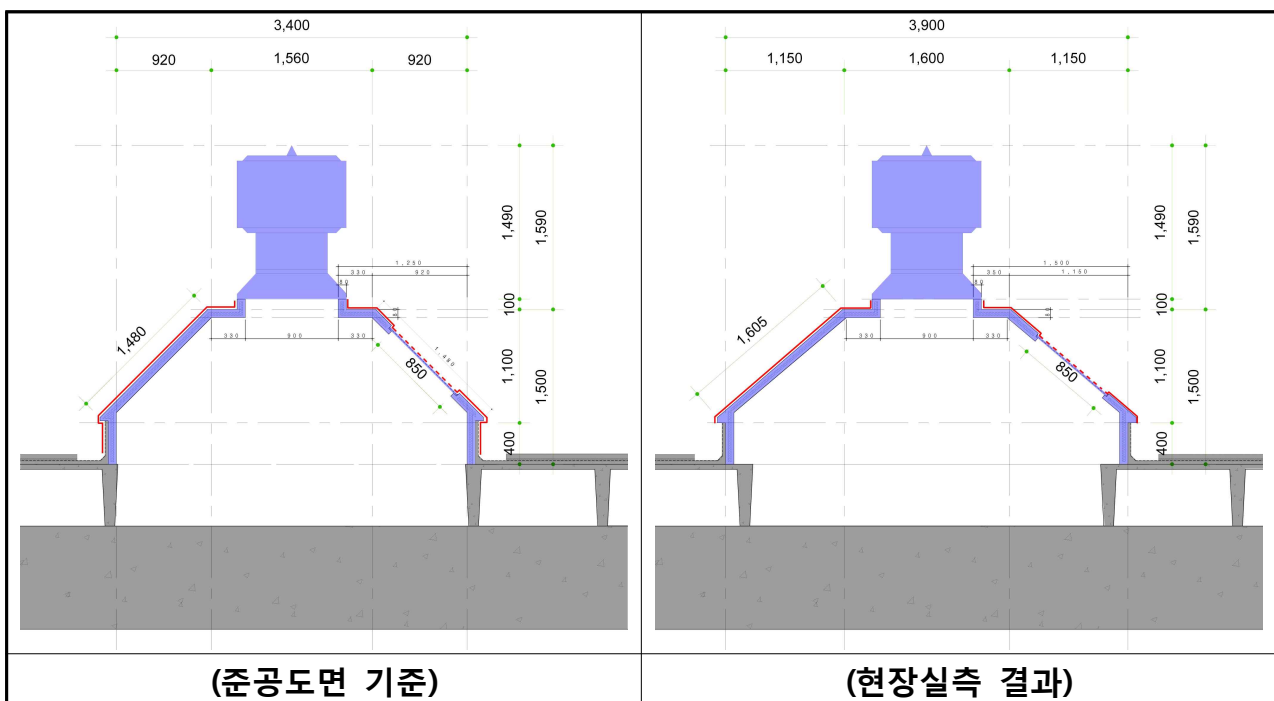

4. 변경내용

① 구매수량 변경(붙임 #2 수량산출서 참조)

- 당초 : $82\text{m}^2(\text{개소당}) \times 6\text{개소} = 492\text{m}^2$
- 변경 : $75\text{m}^2(\text{개소당}) \times 6\text{개소} = 450\text{m}^2$
- 감소 : $492\text{m}^2 - 450\text{m}^2 = 42\text{m}^2$

② 구매금액 변경

순번	물품명	규격	단위	당초			변경			증 감 (B-A)
				수량	단가	금액(A)	수량	단가	금액(B)	
1	폴리우레아수지 도막방수재	Euratec-B11, t2mm	m ²	492	52,000	25,584,000	450	52,000	23,400,000	- 2,184,000
2	조달수수료	0.54%				138,150			126,360	- 11,790
합계금액						25,722,150			23,526,360	- 2,195,790

5. 조치계획

① 구매수량 감소에 따른 계약변경 요청(재무팀)

붙 임 : 1. 천창 현황사진 1부
 2. 수량산출서 1부
 3. 합의서 1부. 끝.