

마장로(1)

안민주상복합

CU
마장현대점

행복드림
아파트

상신빌라

화로구이

오일뱅크

IBK기업은행
마장동지점

마장동주민센터
교차로

분전함 13번

분전함 1번

군산이
산꽃게

연평도
산꽃게해물탕

시대약국

들창코

한국타이어
티스테이션

태성아파트

푸른마을
2차아파트

마장2교
교차로

1(Y)

2

4(Y)

134

133


132

131

130

129

128

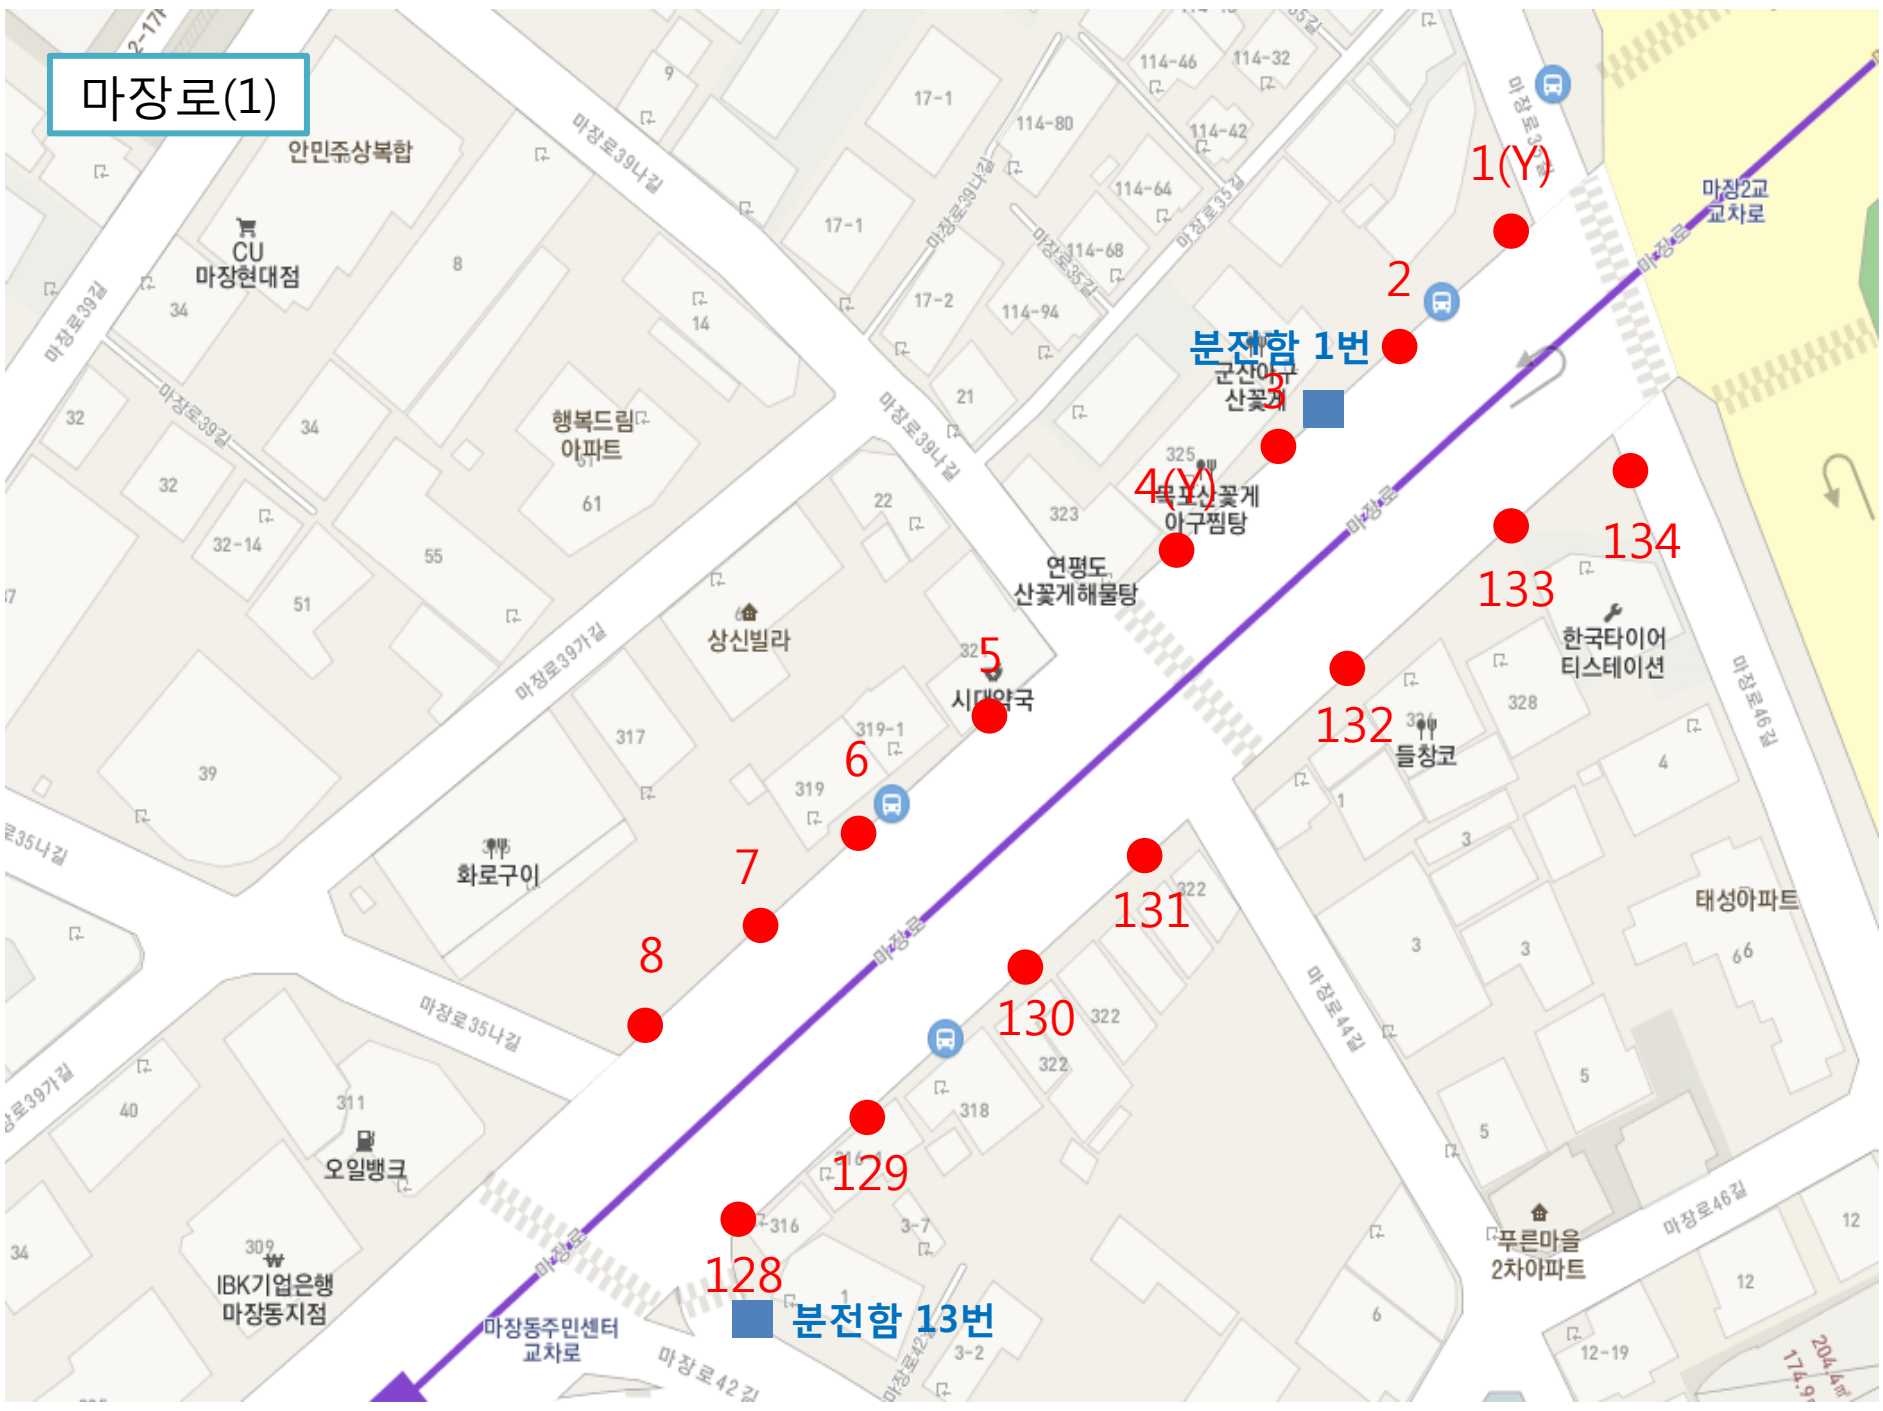

마장로(2)

