01. 대림사거리(현황+개선)

개선내용
○ 전방 신호등 추가 설치
○ 무단횡단금지시설 설치
○ 신호현시 개선(보호좌회전)
○ 보행자방호울타리 신설 및 교체
○ 신호등 부착대 교체 설치
○ 전방향 잔여시간표시기 설치
○ 정지선앞 유색포장 설치
○ 노면표시 개선

범 례	
현 황	
제 거	
개 선	
재 도 색	

위 치 도

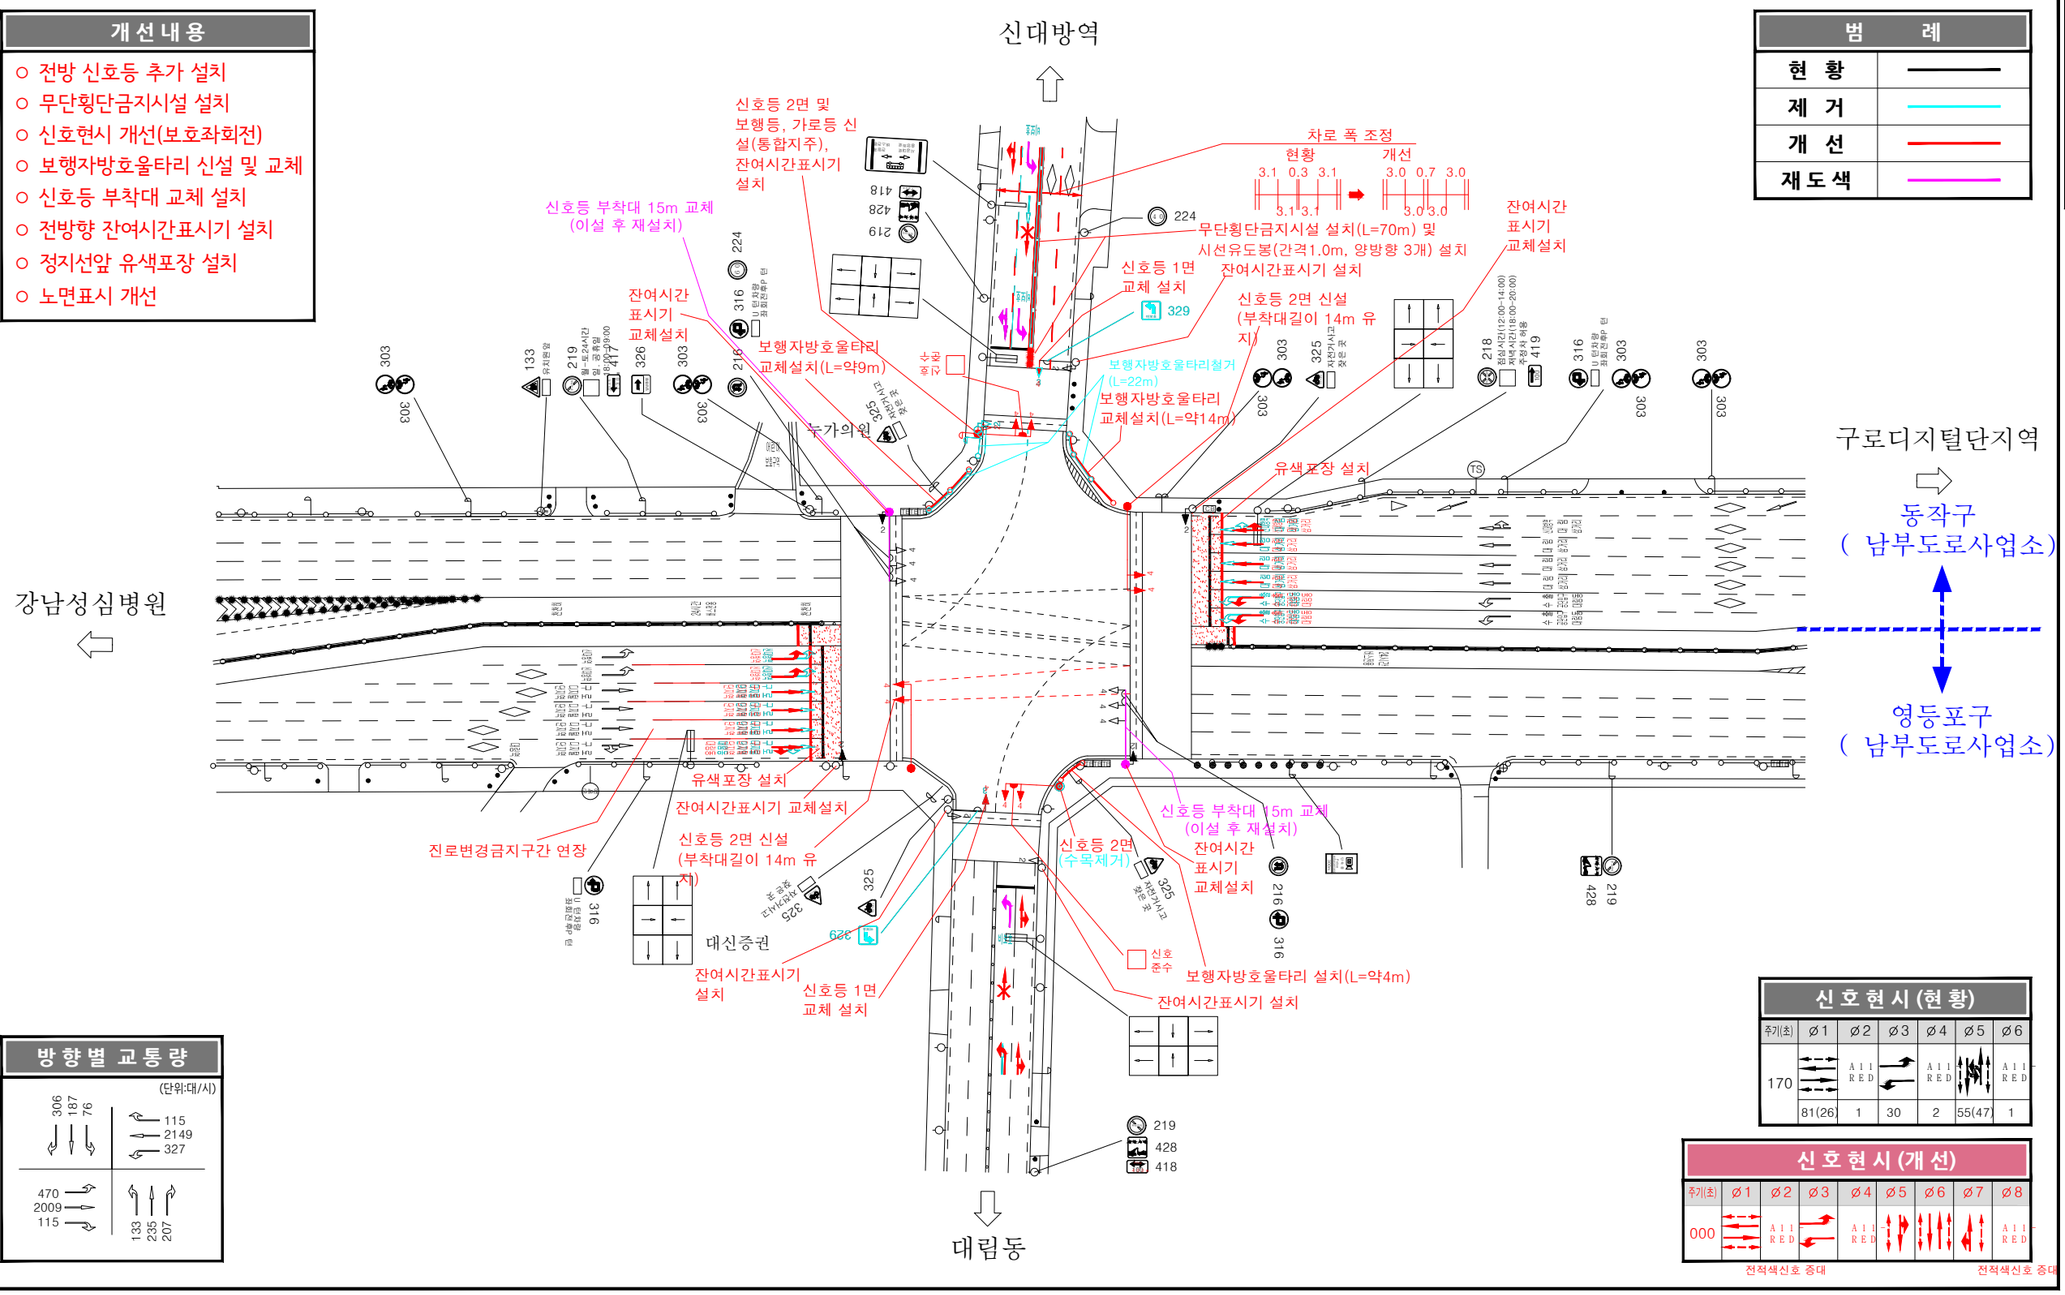

방향별 교통량 (단위:대/시)		
306	187	76
470	2009	115
115	2149	327
133	235	207

신호현시(현황)						
주기(초)	ø1	ø2	ø3	ø4	ø5	ø6
170		All RED		All RED		All RED
	81(26)	1	30	2	55(47)	1

신호현시(개선)								
주기(초)	ø1	ø2	ø3	ø4	ø5	ø6	ø7	ø8
000		All RED		All RED				All RED

전적색신호 증대 전적색신호 증대

scale 0 12.5 25 50m

발주처	공사명	지점명	설계사	승인	심사	설계	제도	일자	축척	일련번호
서울특별시	2018년 교통사고 잦은 곳 개선사업 실시설계	01. 대림사거리(현황+개선)	DOHWA (주)도화엔지니어링	김영규	김정찬	윤지환	손수경	2019.01	1/1000	1