


상아 유치원 : 송파구 삼전동 177-6

해제도면: 어린이보호구역 해제 280m

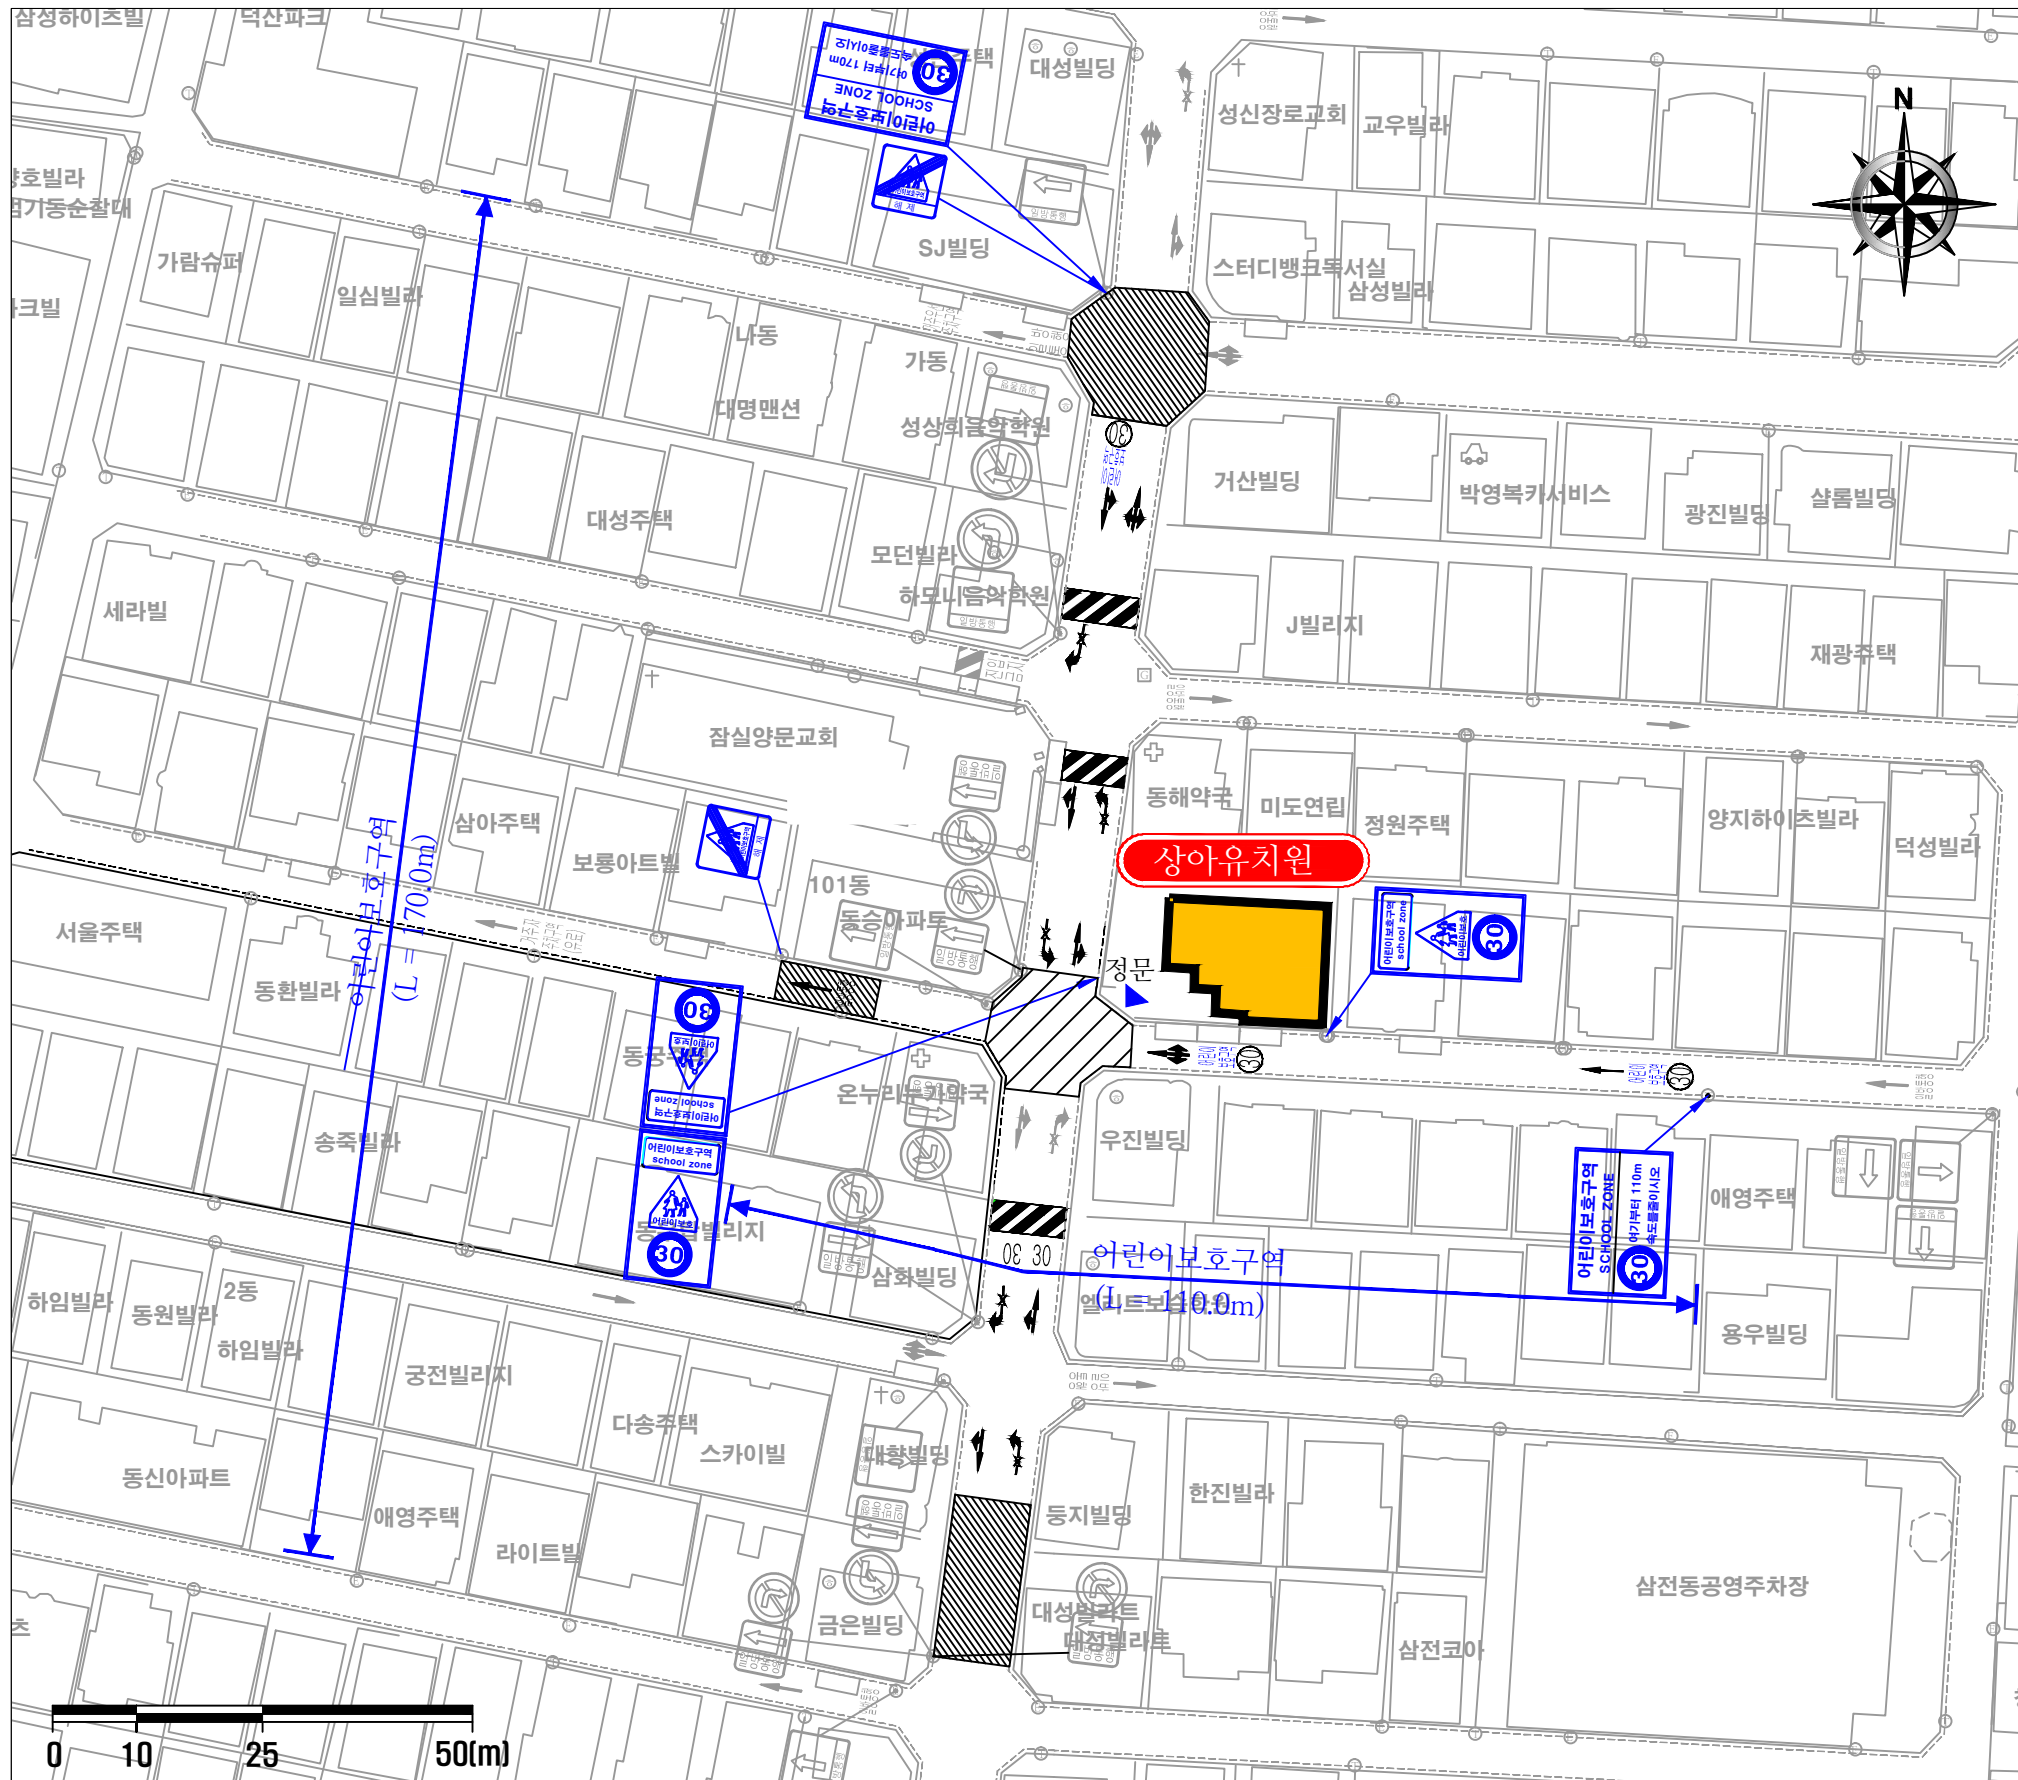

구분	항목	단위	수량		
			현황	신설	제거
구분	현황 - 검정	신호등	개소		
	신설 - 적색				
	제거 - 파란색				
	재도색 - 녹색				
구분	소계	개	29		7
	107	개			
	129	개			
	132	개			
	133	개			
	211	개			
	213	개	5		
	214	개	4		
	219	개			
	224	개			
	228	개			
	303	개			
	311	개			
	322	개			
	326	개	4		
	327	개	6		
	328	개	3		
	329	개			
	401	개			
	418	개			
	428	개			
	일방통행	개			
	학교앞	개			
구분	〈통합표지〉				
	302	개			
	427	개			
	실버존 323	개			
	224	개			
	실버존 323	개			
	226	개			
	323	개			
	427	개			
	324	개			
구분	스쿨존 324	개			
	402	개			
	415	개			
	324	개	2	2	
	427	개			
	스쿨존 224	개			
	402	개	2	2	
	415	개			
	스쿨존 324	개	3	3	
	224	개			
구분	소계	개	21	3	
	510	개	3		
	511	개	3		
	512	개			
	518	개	3		
	519	개			
	529	개			
	537	개	2		
	536	개			
	532	개			
구분	일방통행	개	1		
	진입금지	개			
	어린이보호구역	개	3	3	
	소계	개	3		
	과속방지턱	개	3		
	반사경	개			
	도면번호 :				