

# 서리풀터널 개통 관련 노선 변경 검토자료

## 〈요청요지〉

서리풀터널 개통에 따른 서초대로 연결을 위한 노선 조정 검토

### □ 노선 현황


○ 641번 현황 : 문래동~양재동 구간을 운행하는 노선

회사명	노선번호	기·종점	인가대수	운행거리	운행시간	배차간격	운행횟수
중부운수	641	문래동~양재동	36(2)	41.59km	190분	3~9분	170회


○ 4319번 현황 : 전원마을~잠실역 구간을 운행하는 노선

회사명	노선번호	기·종점	인가대수	운행거리	운행시간	배차간격	운행횟수
우신버스·우신운수	4319	전원마을~잠실역	22(2)	35km	160분	7~15분	127회

※ 노선변경 시, 운행계통 일부 변경 가능(운행횟수, 운행시간, 배차간격 등)

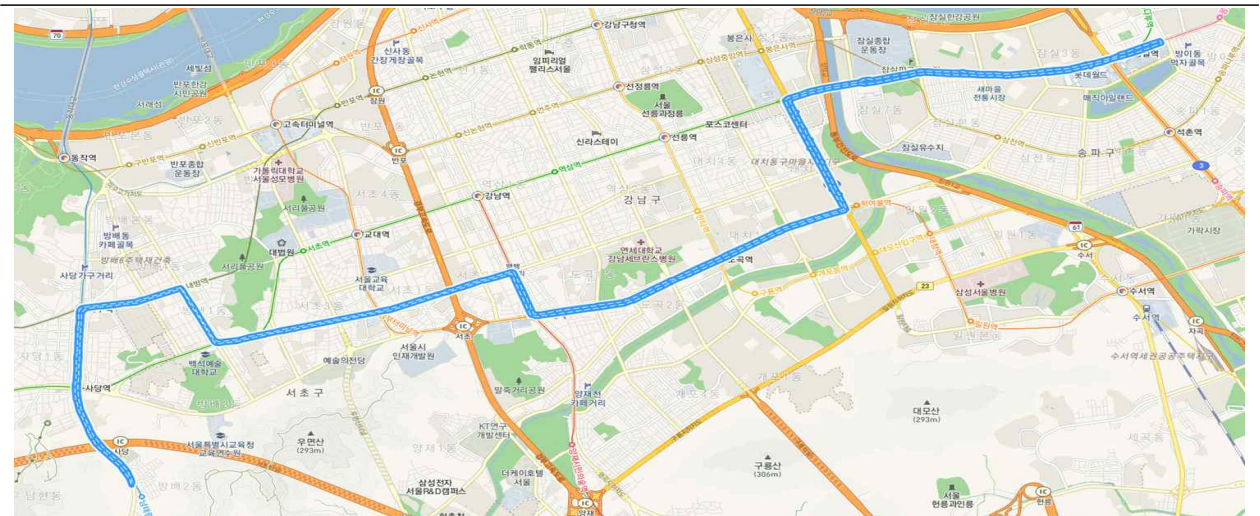

4319번 노선도

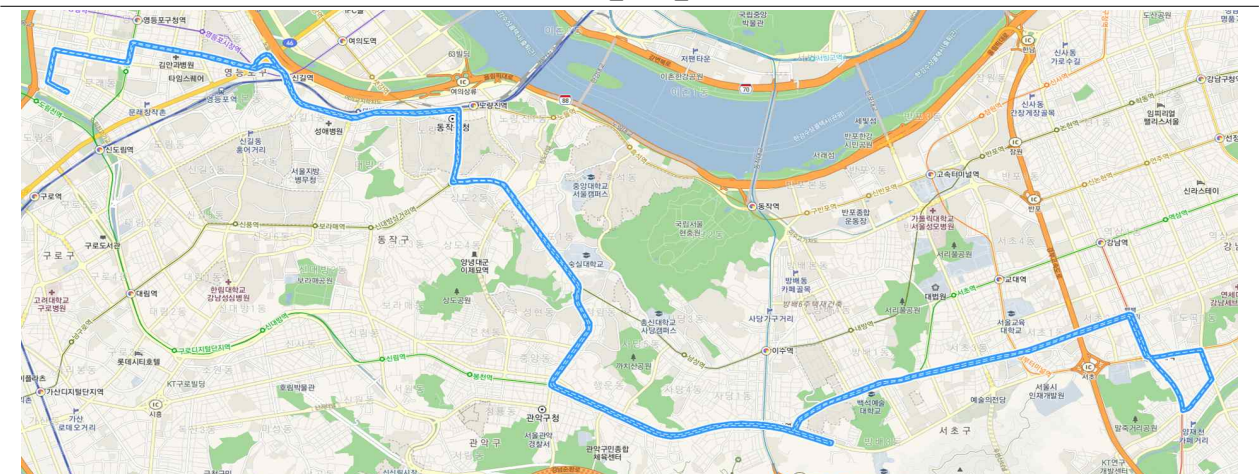


641번 노선도



## □ 노선 변경(안) (확대도 따로 붙임)



△1안 △2안 (641번 노선)

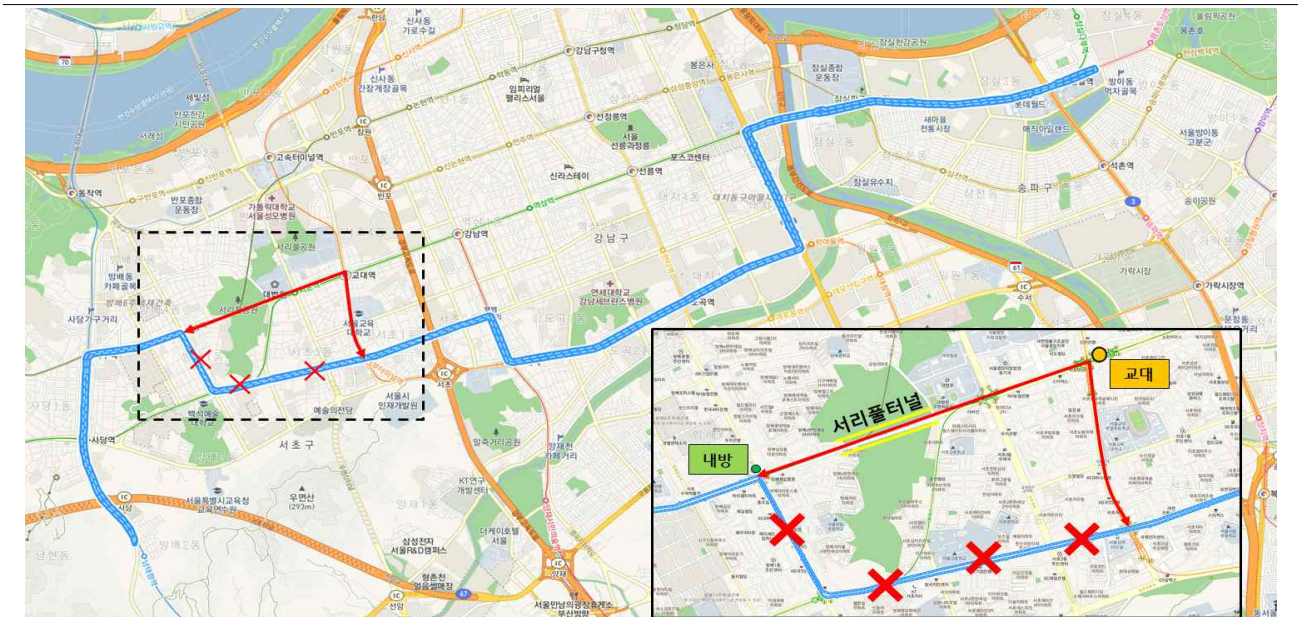

△3안 (4319번 노선)

## □ 노선 변경 검토 사유

○ 서리풀터널 개통에 따라 교통체계 변화에 대응하기 위함

- 서리풀터널 개통('19.4.말 예정)으로 서초대도가 연결됨에 따라 변화하는 승객 이동수요에 호응하고자 터널을 관통하여 동작구~교대역 구간 운행하는 노선 마련



붙임

# 노선 조정(안) 확대도

## 1안 - 641번 사당~남부터미널 구간 조정



## 2안 - 641번 송실대입구~남부터미널 구간 조정





□ 3안 - 4319번 내방역~남부터미널 구간 조정

