


■ 밀알 유치원: 송파구 오금로46길 62(가락동)

해제도면: 어린이보호구역 해제 200m

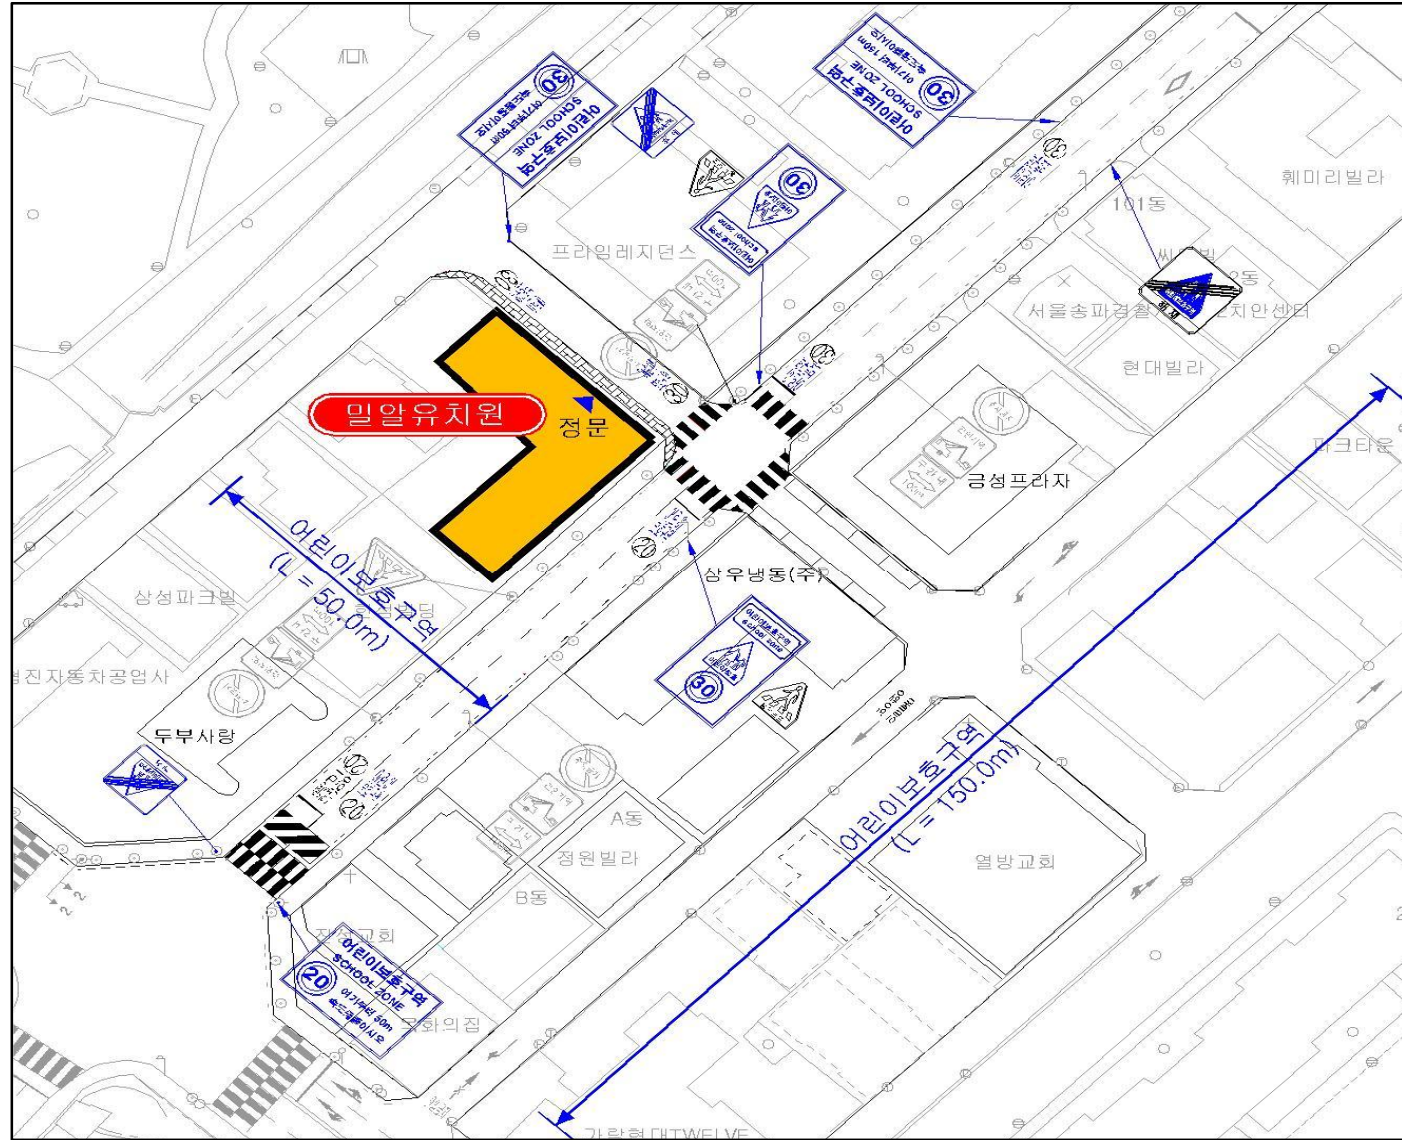

구분	항목	단위	현황	제거			
안전표지	신기	신호등	개				
	일방통행	소계	개	19	8		
		132		3			
		213					
		218					
		219		4			
		226					
		228					
		322					
		401					
		418					
		428		4			
		(통합표지)					
		324		개			
		402					
415							
224	3	3					
402							
415							
324	3	3					
427							
324	2	2					
224							
324							
226							
219							
428							
노면표지	소계	개	13	6			
	510						
	511						
	518		7				
	519						
	일방통행 어린이 보호구역		6	6			
부속물	소계	개	1				
	과속방지턱		1				
	반사경						