


## 위치도 및 현장사진



위 치 도

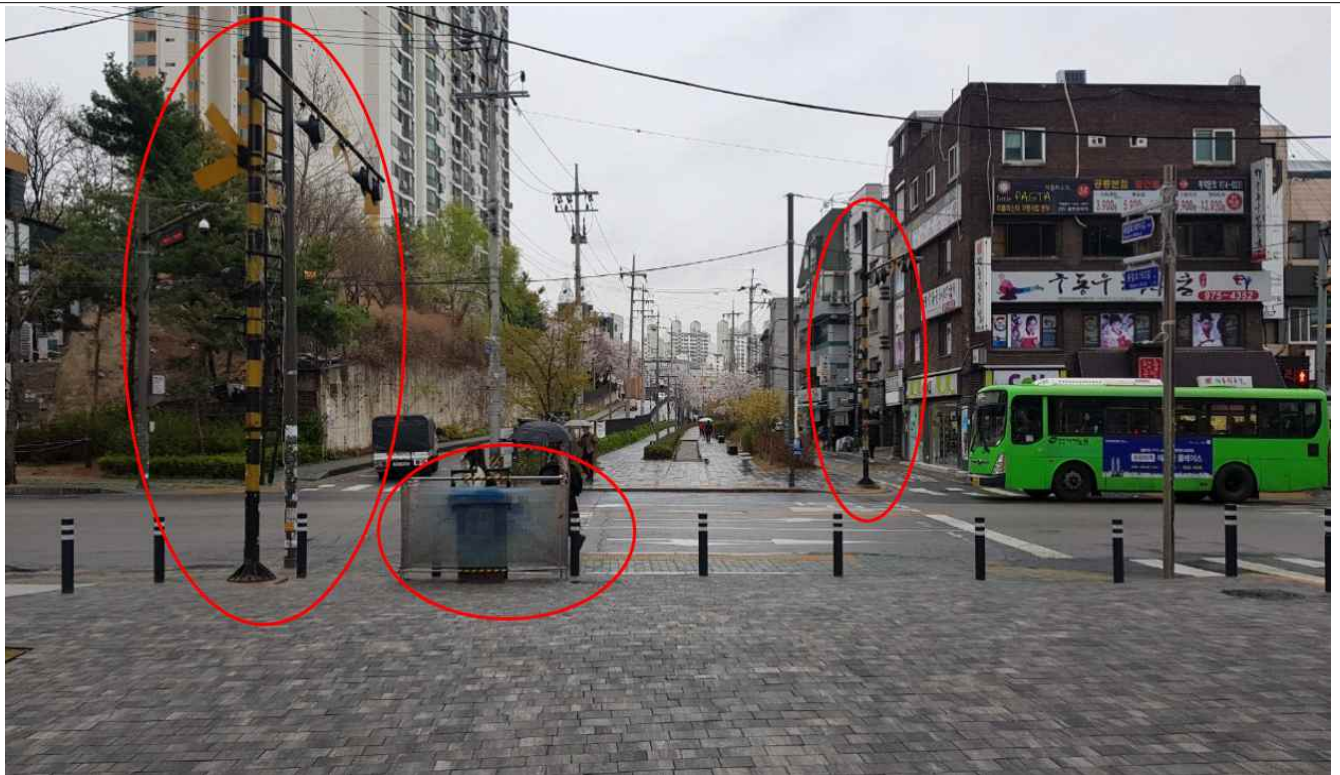

현황사진 (공덕2 건물목)


■ 철도시설물 철거 협조요청 관련



1. 철도 신호 차단기



2. 폐신호등 (행복주택방향)

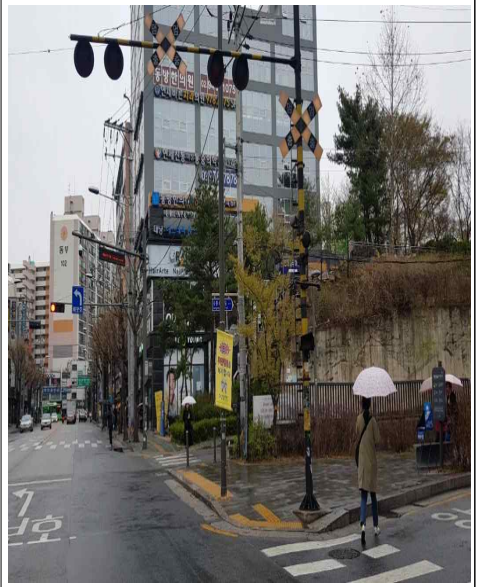

3. 폐신호등 (화랑대역방향)

철거 요청 시설물

■ 기존보도 재포장 검토요청 관련



향후 관리기관 구분을 위하여 도로와 녹지경계석 설치위치 변경하지 말 것.

보도재포장시 일반보도블록으로 대체 요함

현장 사진