


# 가로등이설현황


STA.0+650 ~ 0+810

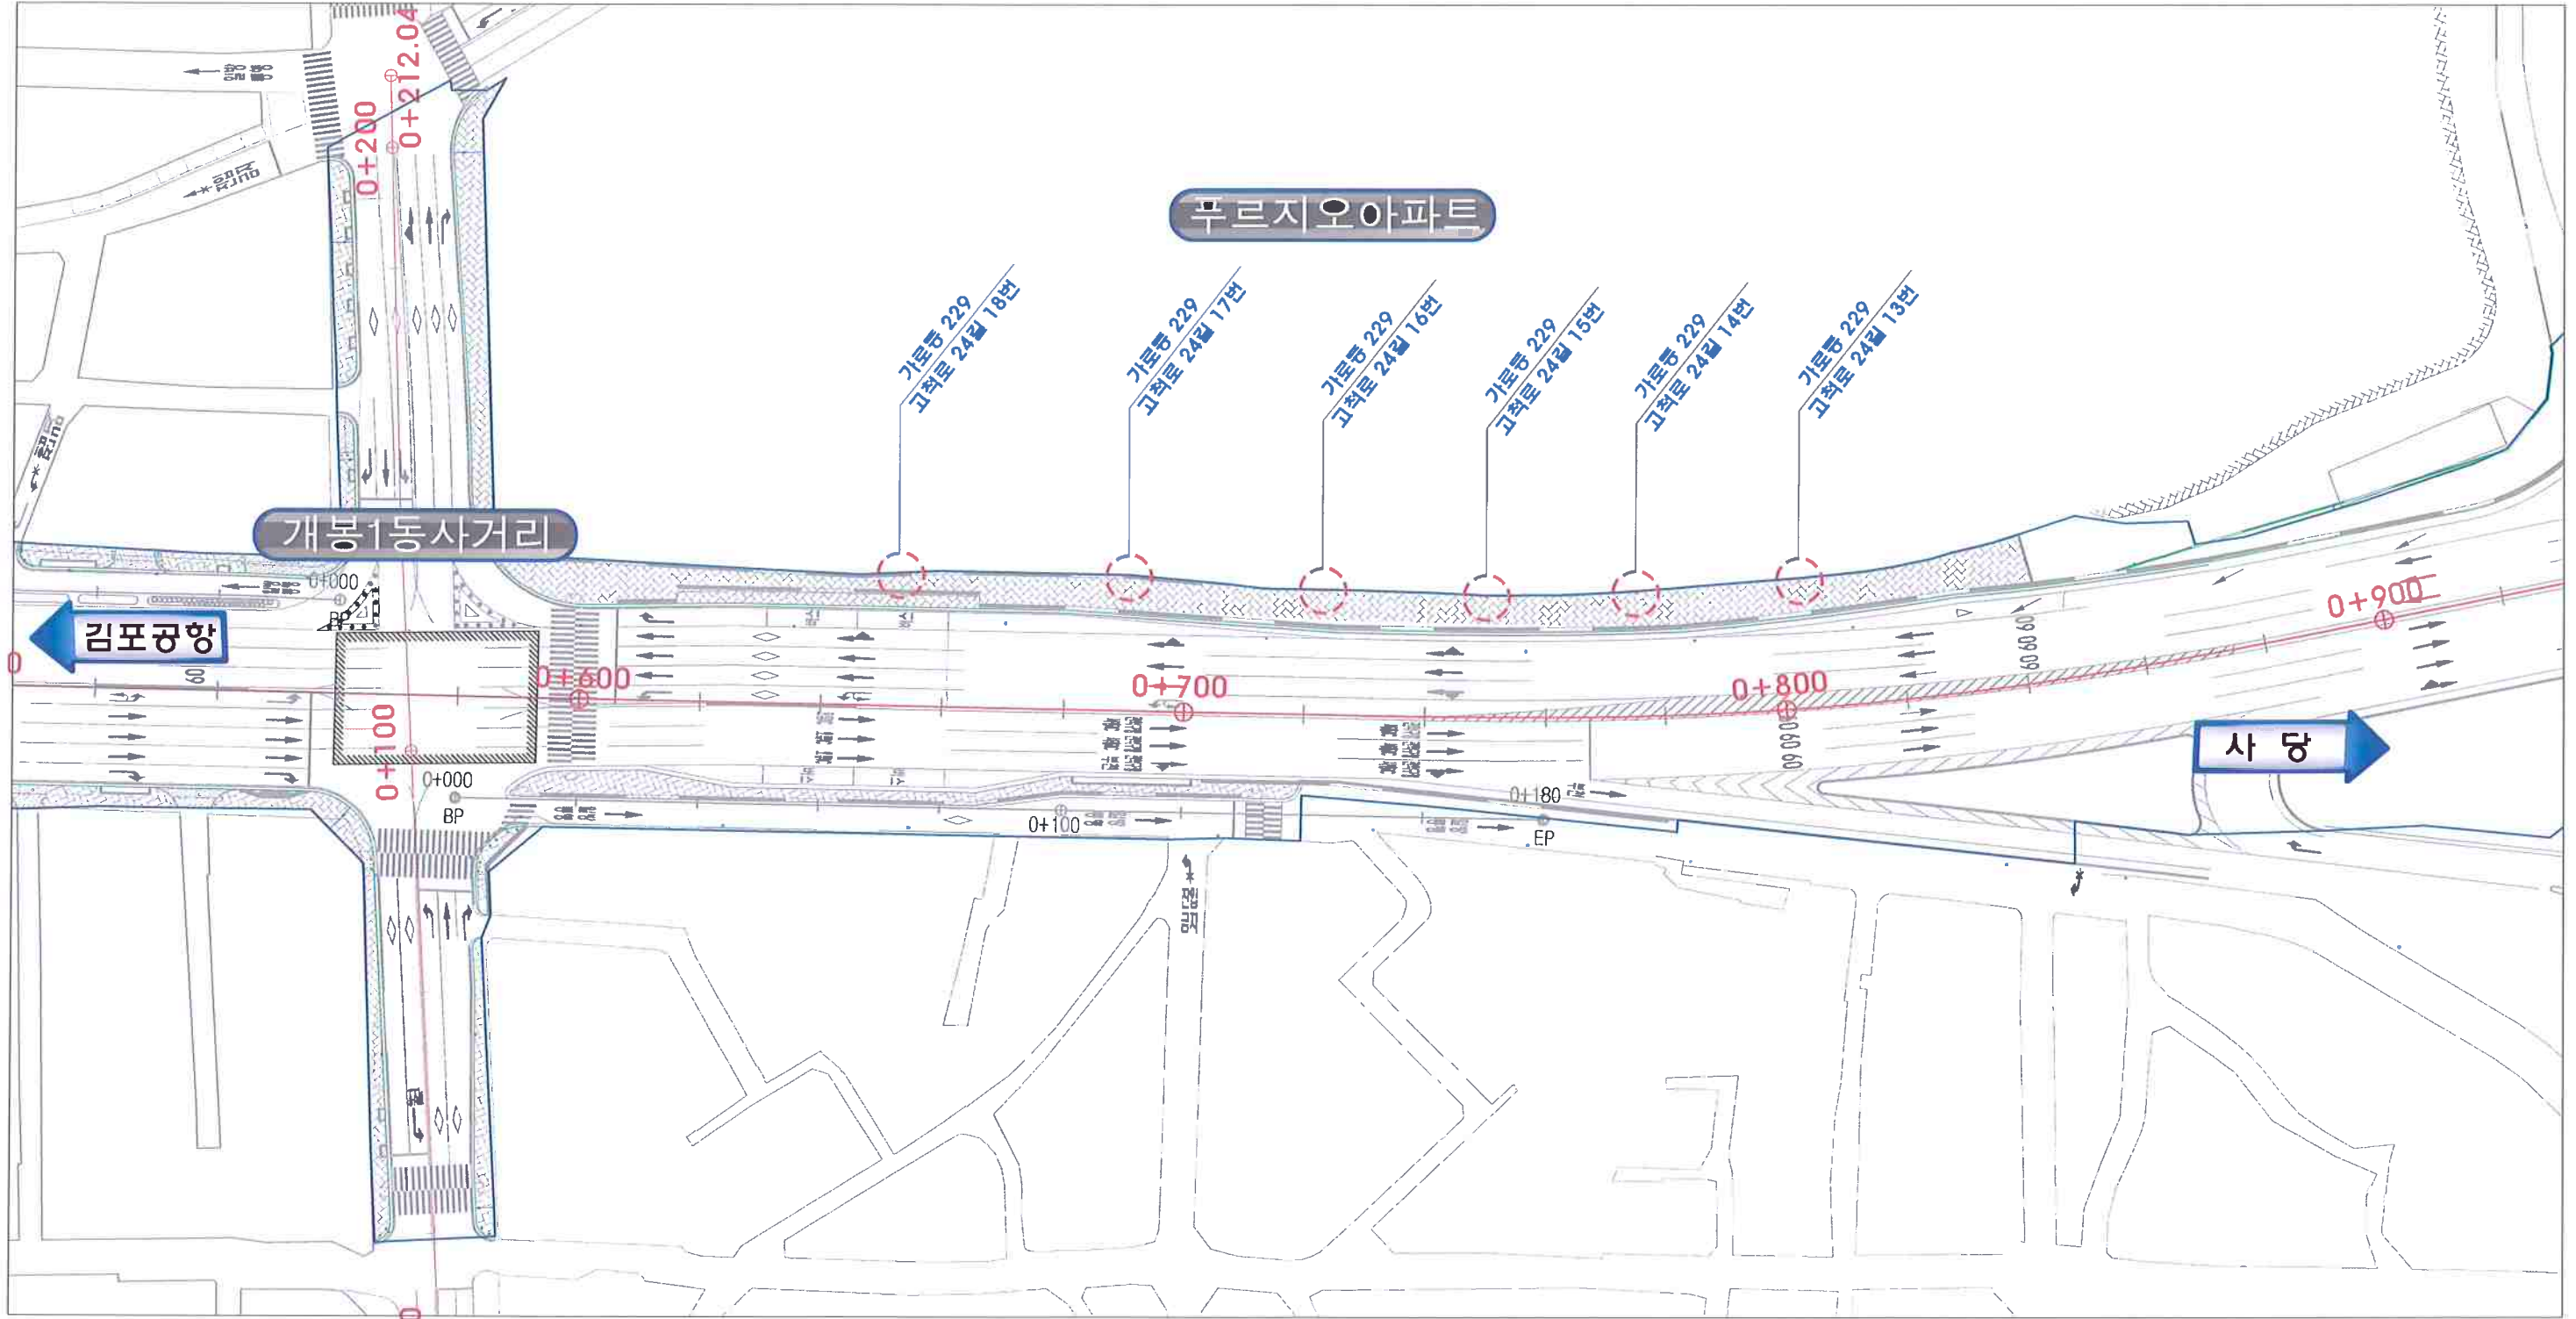


공사명	시행청	시공회사	축척	설계일자	과업담당자			도면명	도면번호
					책임자	확인자	작성자		
남부순환로(개봉1동사거리 주변)평탄화공사	서울특별시 도시기반시설본부	(주)삼일기업공사			윤태원	이석재	최동원		

# 개봉푸르지오APT주변 보도 가로등(보완등) 이설계획도

## 가로등(보완등) 이설전

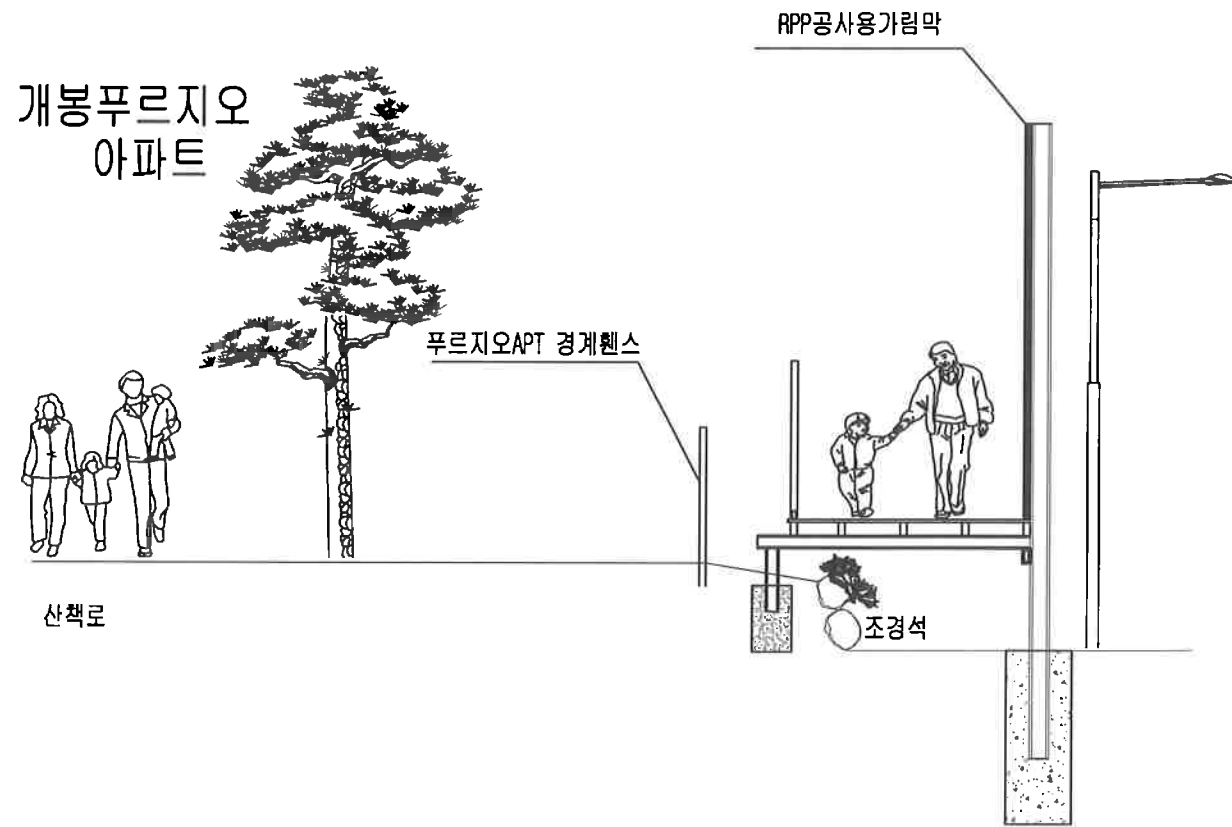

## 가로등(보완등) 이설후

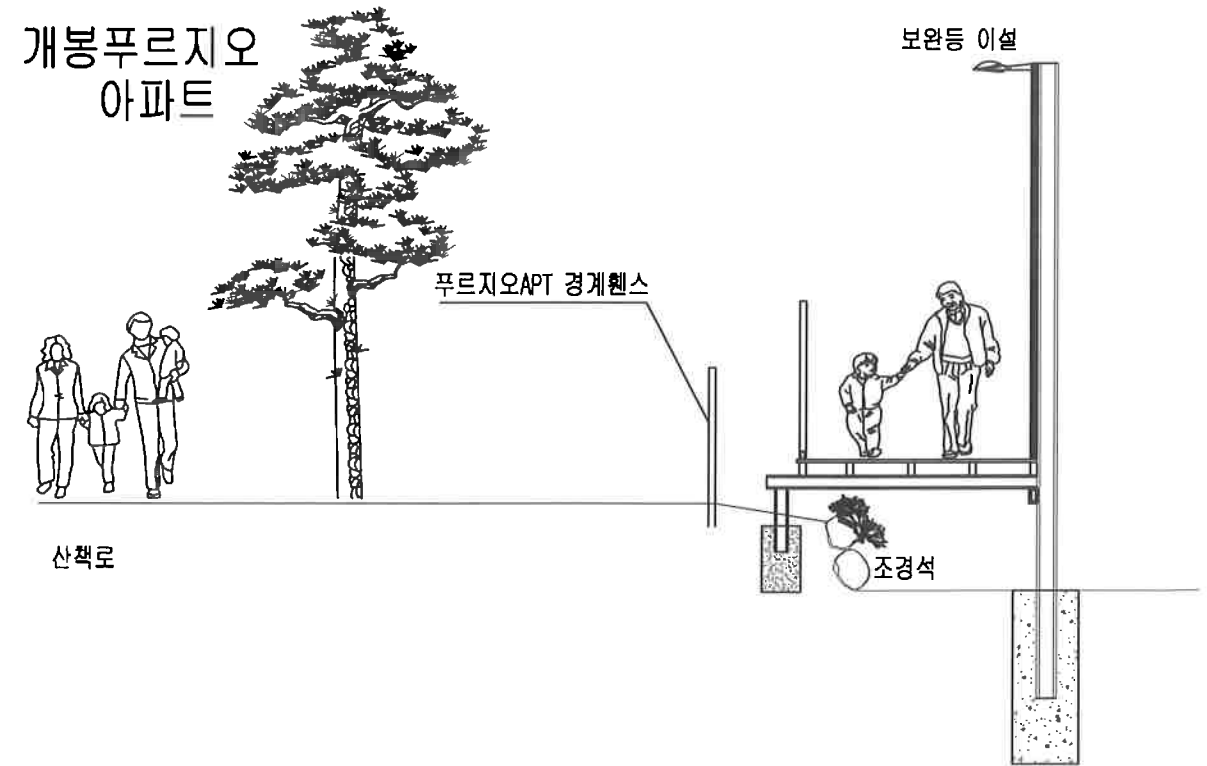

공 사 명	시 행 창	시 공 회 사	축 척	설 계 일 자	과 임 한 어 자 직 성 자			도 면 명	도 면 번 호
					책임자	확인자	작성자		
남부순환로(개봉1동사거리 주변)평탄화공사	서울특별시 도시개발본부	(주)삼일기업공사			윤태원	이석재	최동원		