


공사 실정보고서 제출

1. 귀 청의 무궁한 발전을 기원 드립니다.
2. “인수봉길 보행환경 개선공사”관련입니다.
3. 위 작업중 공사현장 여건에 따른 실정보고 내용을 아래와 같이 제출 하오니 검토하여 주시기 바랍니다.

- 아 래 -

가. 공 사 현 황

- 공 사 명 : 인수봉길 보행환경 개선공사
- 공사기간 : 2018년 11월 01일 ~ 2019년 06월 30일
- 도 급 비 : 일금사억이천구백이십육만칠천이백삼십원정(W429,267,230)
- 공사개요 : 보도포장(T=6~8cm) : A=30a, 보차도경계석(20×25×100) : L=1,450m
도로경계석(15×15×100) : L=1,100m, 측구설치(B=50cm) : L=1,400m
- 도 급 자 : 주식회사 엔에이치이엔에프 대표자 장미자 
- 발 주 청 : 강북구청(도로과)

나. 보 고 내 용 (신규 일위대가 보고의 건)


1. 작업 구간내 신규 공정이 추가로 발생되어 신규대가(되메우기,가로수보호판설치,아스팔트표층(인력))를 작성하여 제출 하오니 검토 바랍니다.

2. 신규대가 목록

공 종	규 격	단 위	당 초	변 경	신규단가	금 액
가로수보호판설치		개소	-	155	31,164	증)4,830,420
아스콘표층(소규모)	인력식,T=5cm	a	-	1.12	421,579	증)472,168
되메우기(토사)	BH02	m ³	-	130	2,860	증)371,800


3. 금번 공사비 증감 부분은 추후 설계변경에 반영할수 있도록 요청함.

사 진 대 지

 

위 치

인수봉길 203(아스팔트 소규모 포장)

 

위 치

우이초등학교 후문(아스팔트 소규모 포장)