

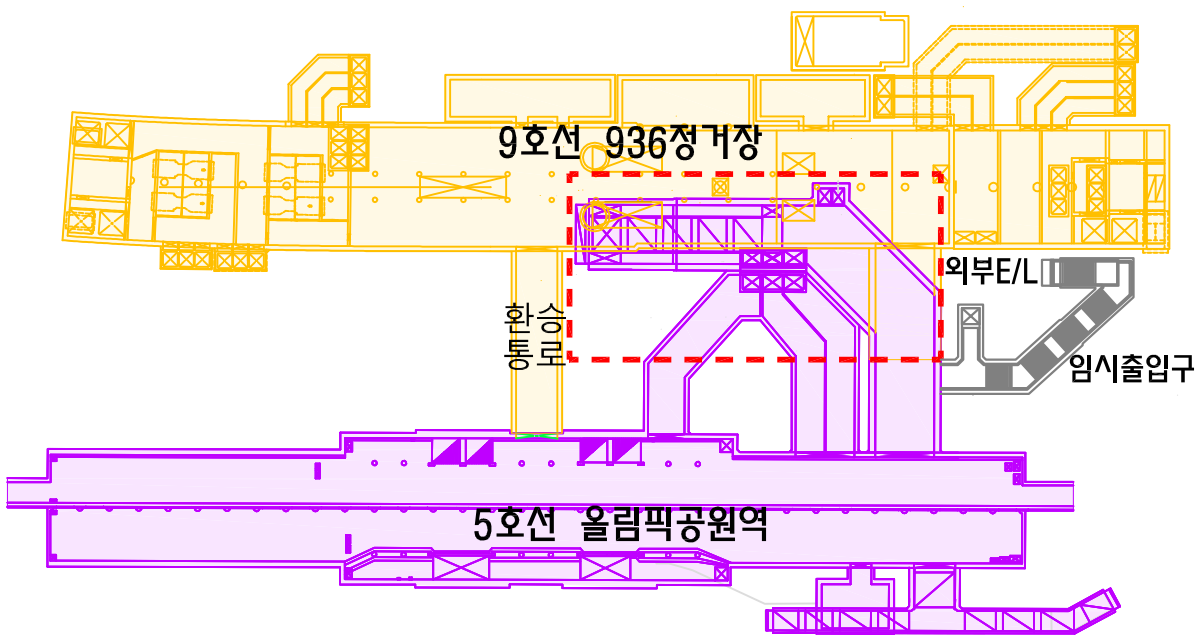
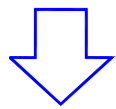
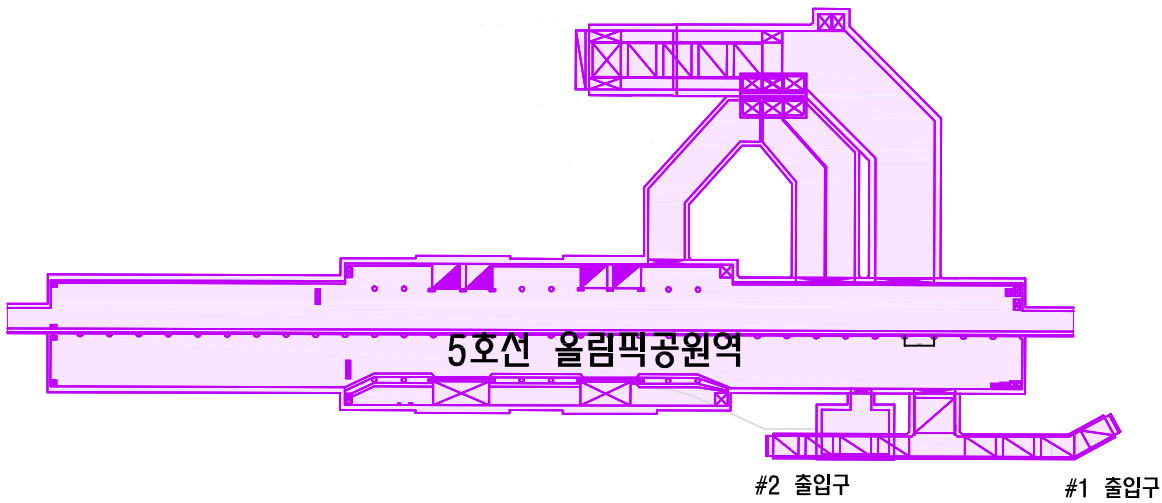


5호선 올림픽공원역 현황도

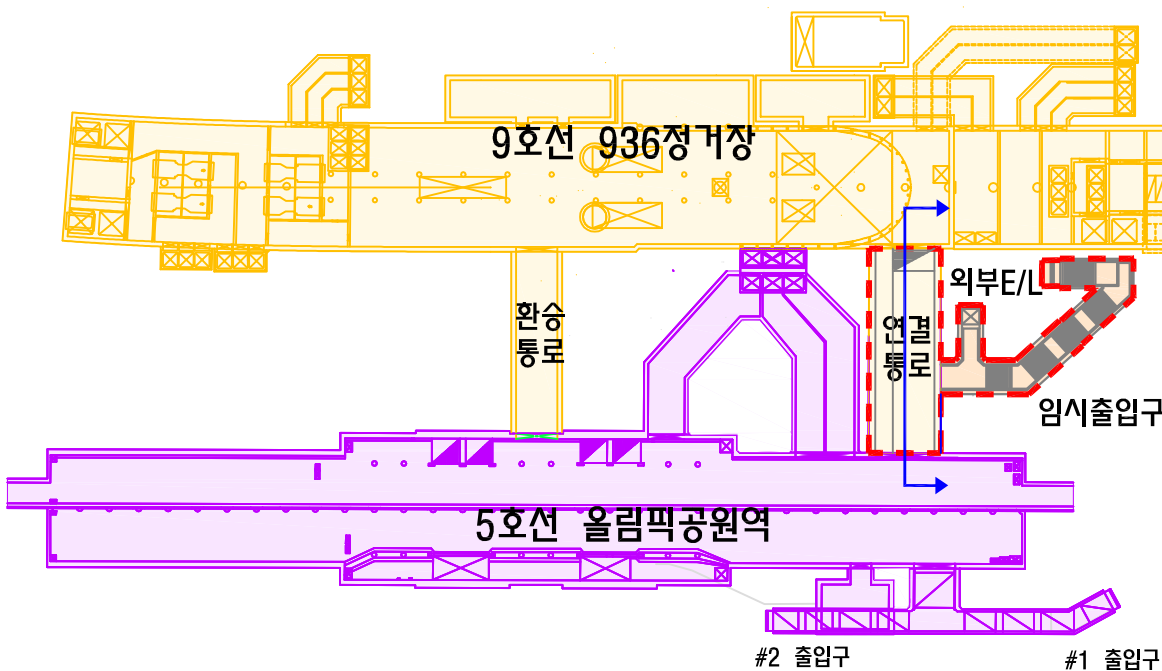

- 임시 출입구 및 외부 E/L 설치
- 9호선 936정거장과 5호선 올림픽공원역 3번 출입구 저측으로 출입구 및 외부 E/L 철거

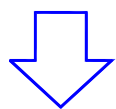

- 현재 서울시(도기본)에서 연결통로내 경사로 설치 작업 시행중
- 외부 E/L 및 3번 출입구 마감재 등 개선 공사중
- 연결통로 바닥 및 천정 마감재 개선 공사중

단면도

