
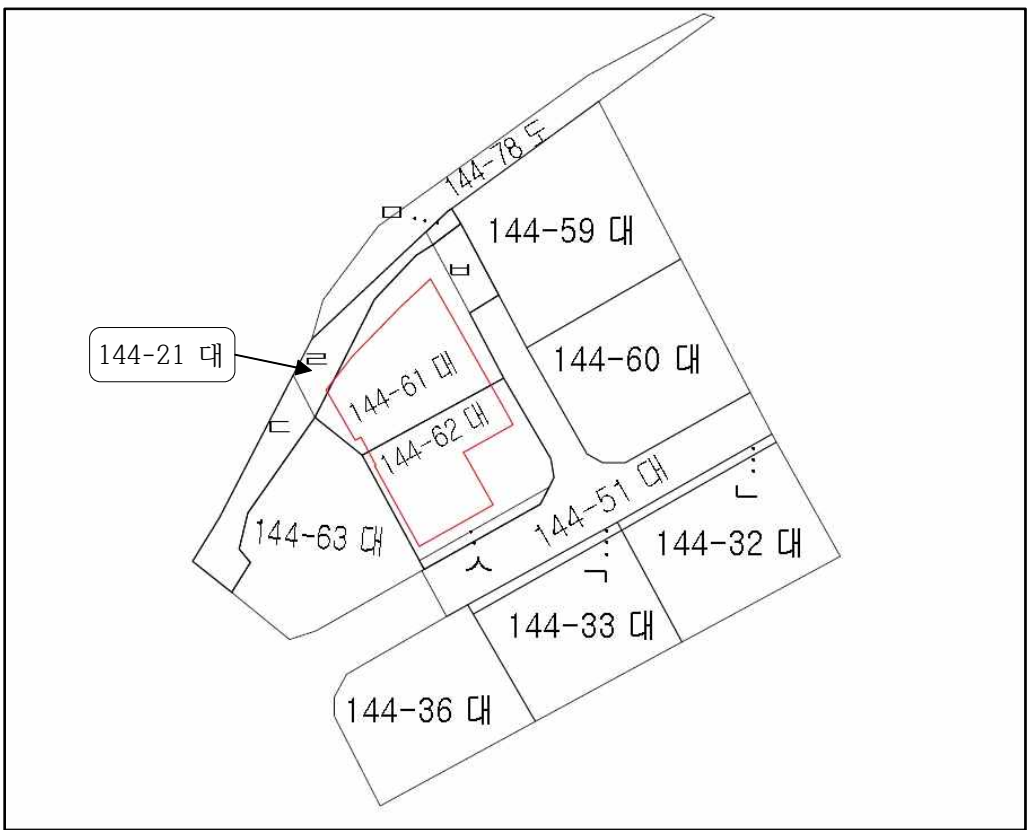
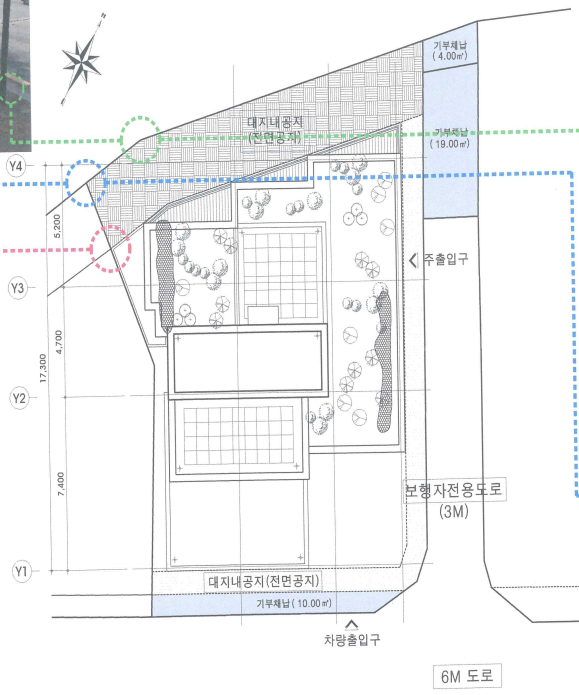


# 녹번동 144-21외 2필지 측량

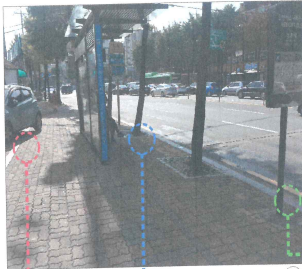

은평구 북변동 144-61번지 1필		속적	1 1200
2018년 8월 30일	측량성공도	2018년 8월 30일	
지적산영기사 오주식 (인)	작성과	지적기사 김범규 (인)	

- ~ 144-90 도
- ~ 144-91 도
- ~ 144-92 도
- ~ 144-100 도
- ~ 144-101 도
- ~ 144-98 도
- ~ 144-99 도

현황표시

영권
최초수적구조지 (3층외벽/골조)
아래번칸



영권표시

호	면적(㎡)
아래번칸	

지적현황측량 결과도에 따라 작성하였습니다.

2018년 8월 30일

한국국토정보공사 서대문은평지

