
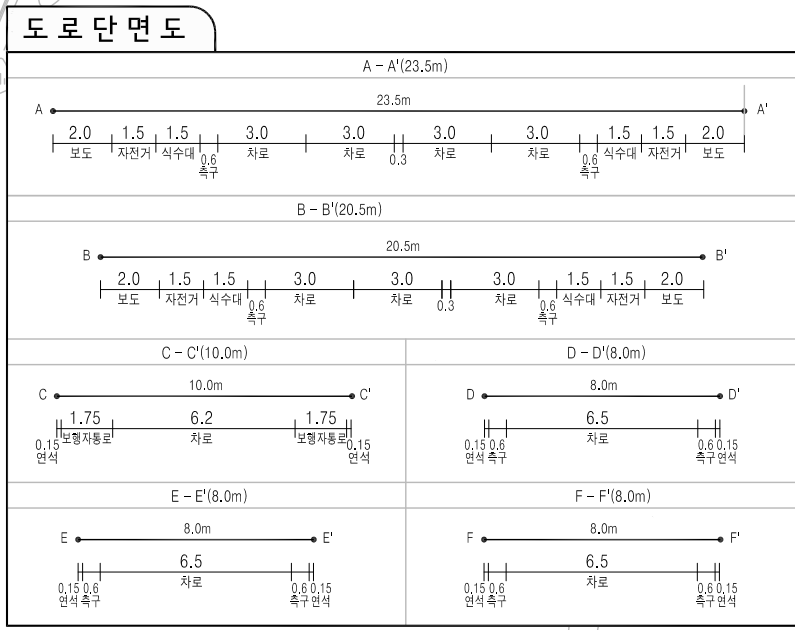
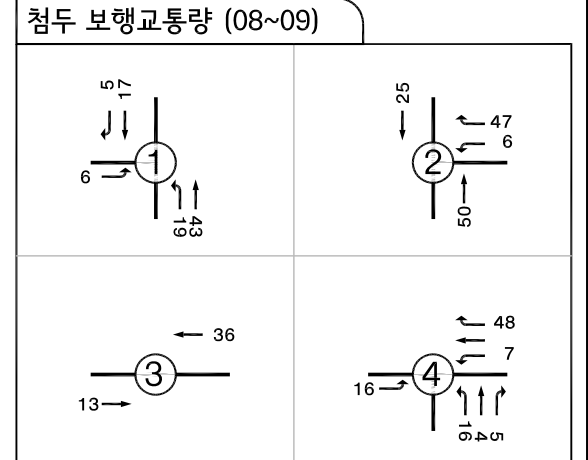
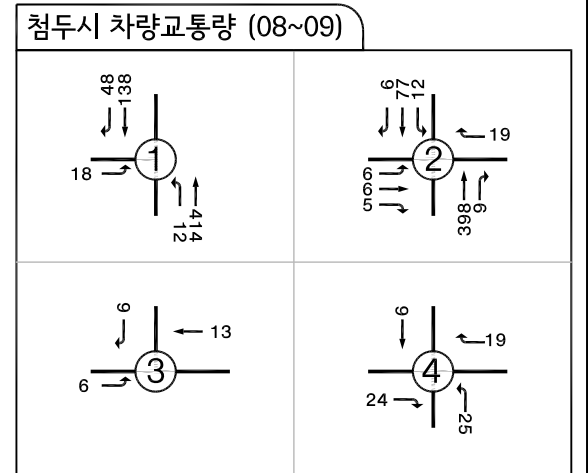
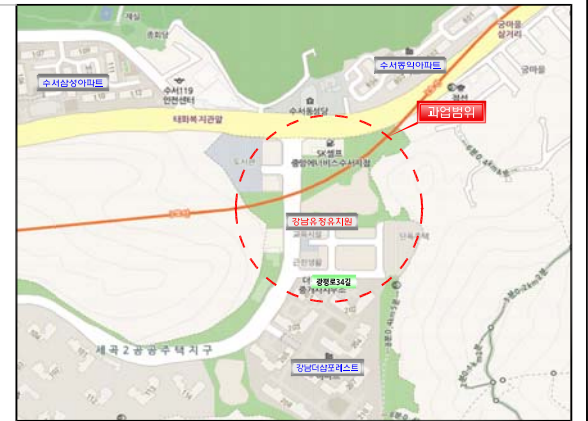


2019년 강남구 보호구역 개선사업 기본 및 실시설계  
강남 유정유치원 주변(개선안도)

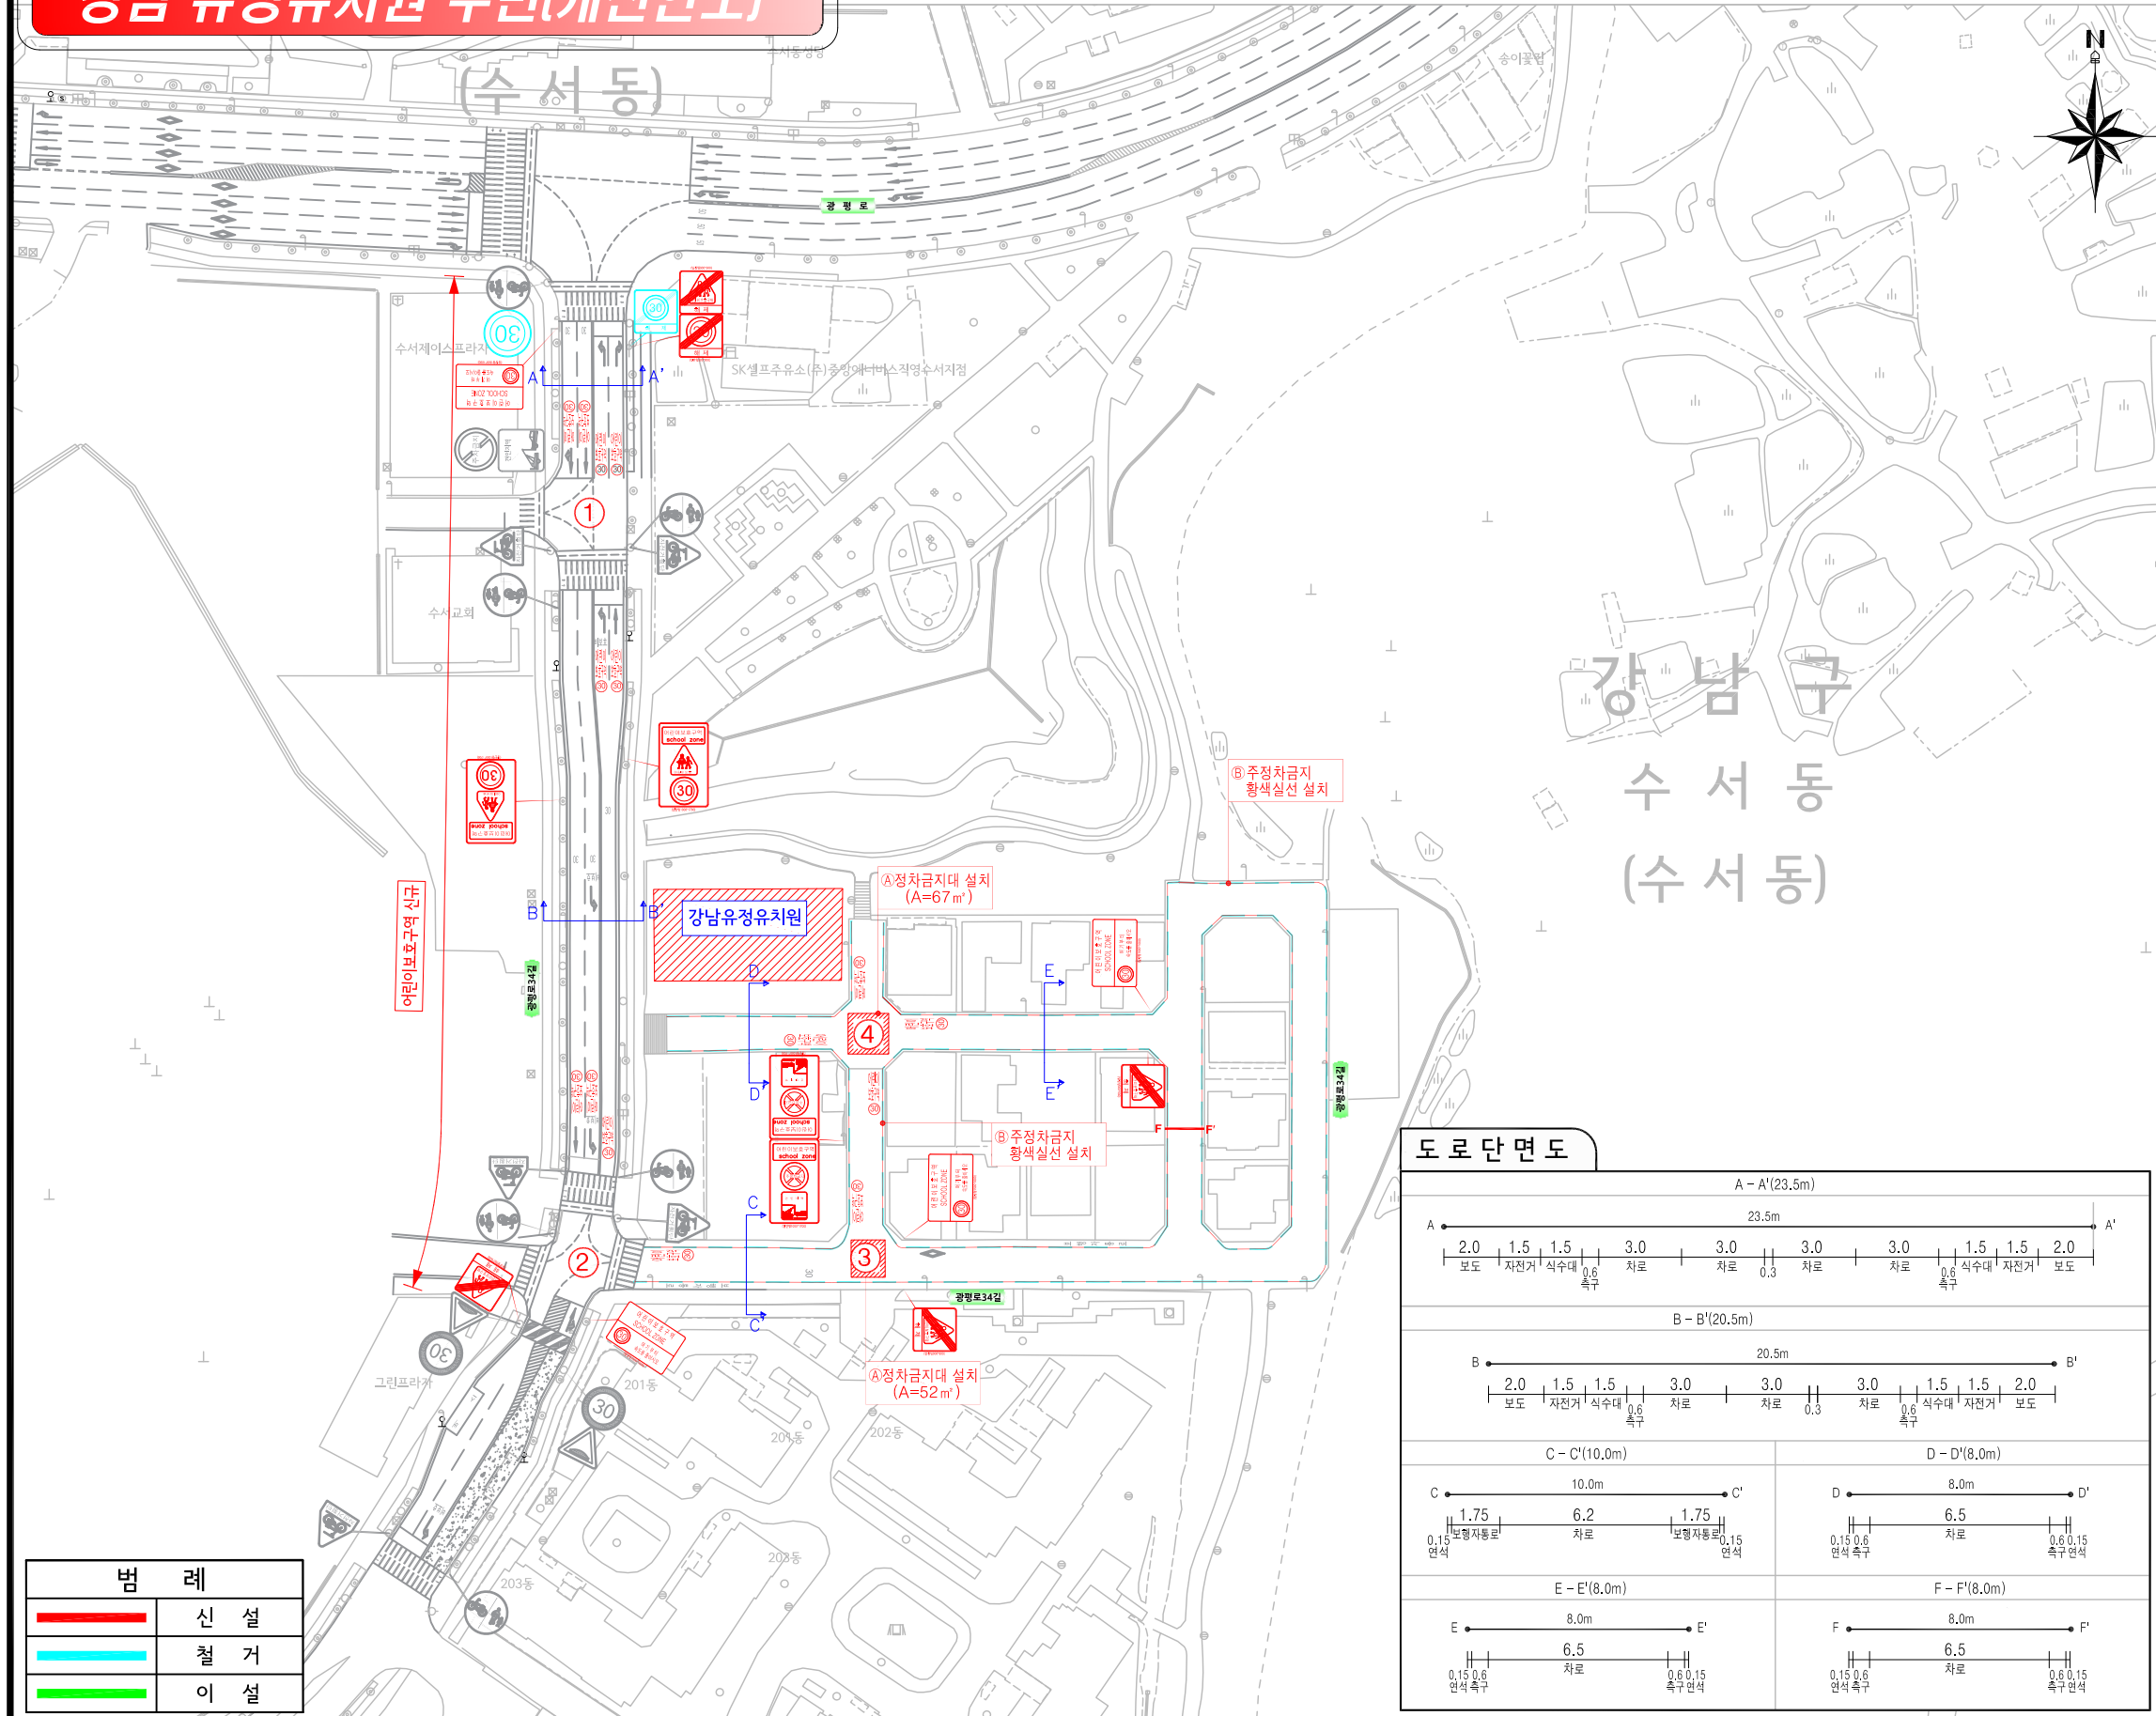

- 개선 방안
- A 정차금지대 설치(A=119㎡)
  - B 주정차금지 황색실선 설치
  - LED어린이보호구역시점표지판(4개)
  - 어린이보호구역통합표지판(4개)
  - LED어린이보호구역해제표지판(4개)
  - 속도제한해제표지판(1개)
  - 보호구역 노면표시 설치(15개소)
  - 속도제한 노면표시 설치(15개소)