



- 맨홀 내 부관(8개소)
⇒ 맨홀 단차 30cm 이상 / 3등급(5ppm 초과) 이상

구역	조사 지점	위치도	
		일반 지도	하수 관망도
명동	03		
	05		
	07		
	14		

- 스프레이 악취저감장치(4개소) 및 낙차완화시설(22개소)
- ⇒ 스프레이 악취저감장치 : 1.5m 이상 박스관로 / 3등급(5ppm 초과) 이상
- ⇒ 낙차완화시설 : 1.5m 이상 박스관로 / 하수관로 및 건물 유입관(예상)

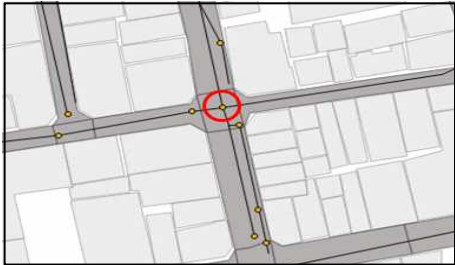