택시
정책팀
택시
면허팀
택시
서비스팀
택시정보
분석팀
신설팀
자동차
물류팀
청문실
1, 2
3,482
6,400
3,415
3,640
900
800
1000
1200
1200
1200
1,000
600
800
900
900
7,800
7,800
7,800
7,800
3742
3594
2381
휴게실

택시물류과(6팀)

[현재]

택시
정책팀
택시
면허팀
택시
서비스팀
택시정보
분석팀
신설팀
자동차
물류팀
청문실
1, 2
3,482
6,400
3,415
3,640
600
800
900
900
1,000
1,800
1,800
1,800
1,800
1,135
1271
950
828
3594
2381
휴게실

택시물류과(6팀)
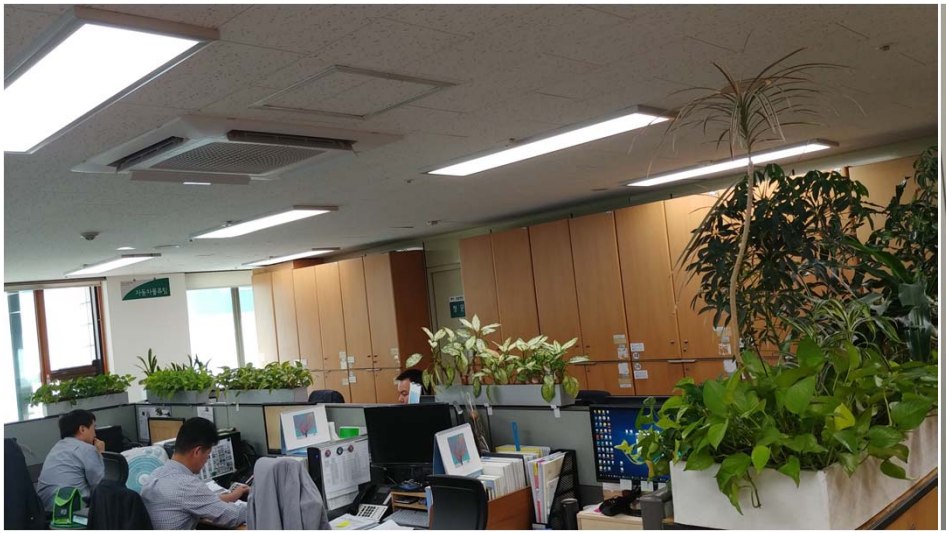
[변경후]