


02. 관악구 당곡교차로(노면표시)

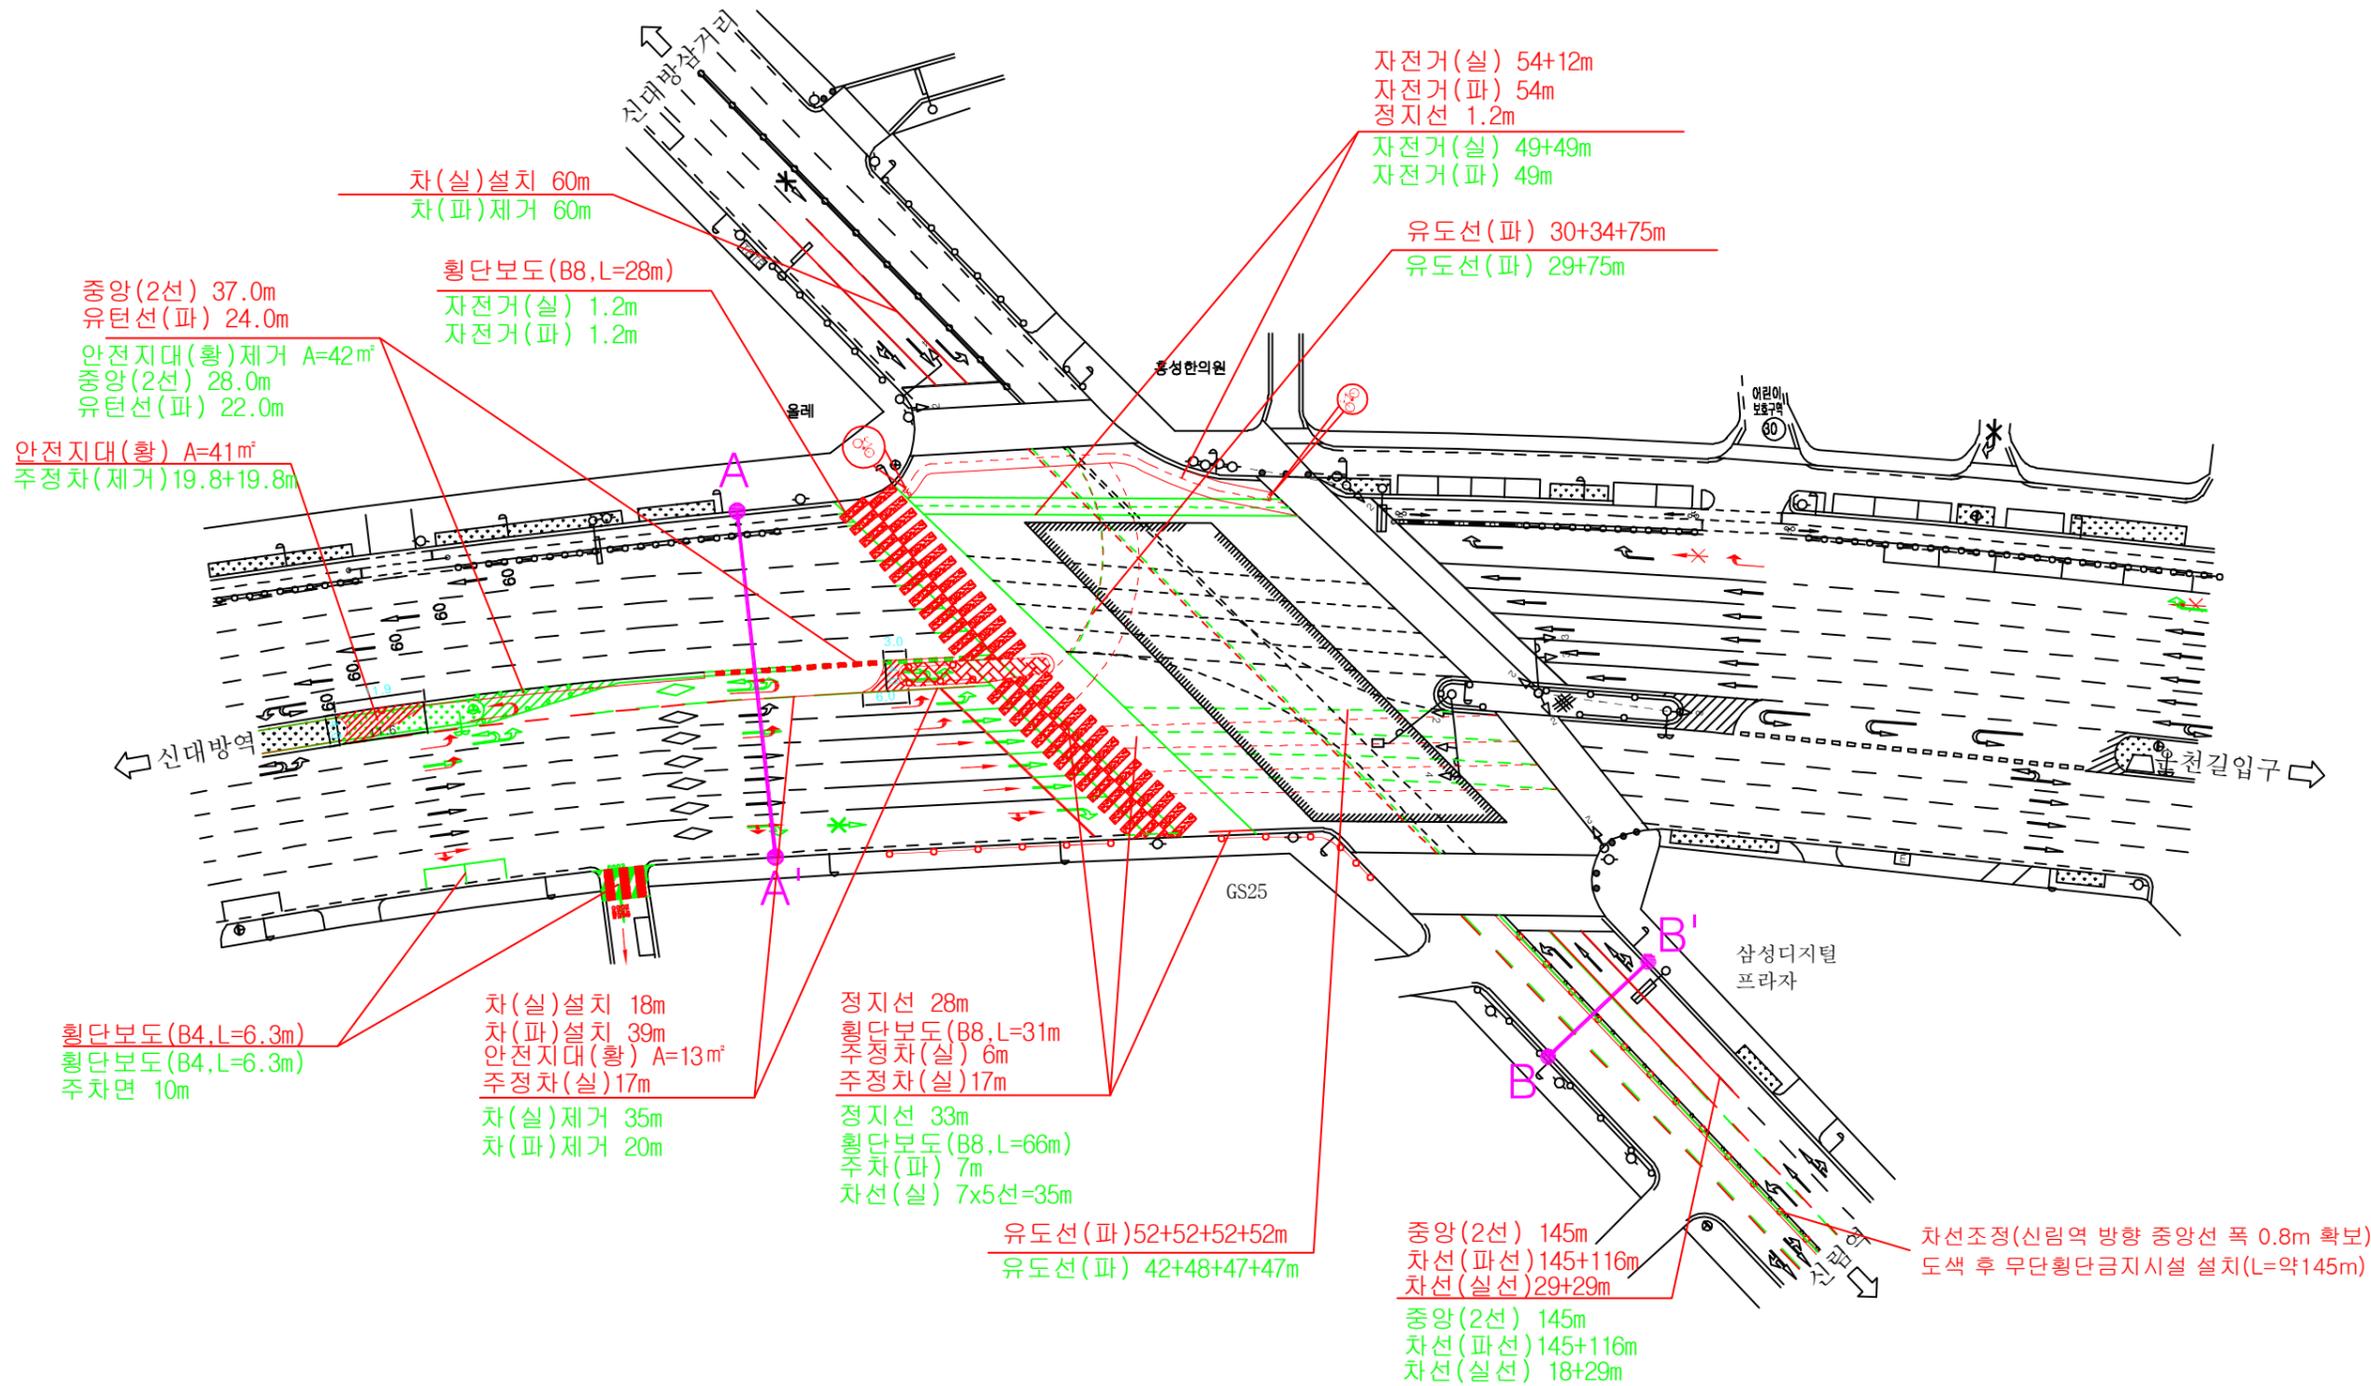

범례	
구분	내용
흑색	현황 교통안전시설
적색	신설 교통안전시설
녹색	제거 교통안전시설

- 시공시 유의사항**
- 안전표지
 - 가. 시공전 100% 공단에 재귀반사휘도를 측정하여 합격품 시공 요망
 - 나. 기초타파기는 사전 통보하여 감리입회하여 콘크리트 타설 요망
 - 노면표시
 - 가. 2019년 서울시 기준에 맞는 고성능용도로로 사용할 것(벽색, 형색, 점색)
 - 특수도로 특별시방서 참조
 - 나. 도색작업 전 필히 프리미어를 철하고 도색작업
 - 다. 도색두께는 2.0mm 이상을 유지토록 하고, 유리알 분사구를 조정하여 유리알이 많이 투입되도록 조치하여 재귀반사 휘도불량으로 제시공 조치가 되지 않도록 조치 요망

