


□ 정위치정차 관리기준

- ±35cm : 전동차 유지보수시 정위치정차 튜닝 범위
- ±65cm : 출입문 및 승강장 안전문(PSD) 미개방 조건 허용범위로 기준 관리
 - 출입문 미개방 : ODL LOOP 중앙기준 ±65cm 조기 또는 초과정차
 - PSD 미개방 : 승강장 기준 1-1 중앙을 기준으로 ±65cm 초과시

정위치정차에 따른 PSD와의 거리	정위치 정차시	±65cm 정차시

※ 승강장안전문(PSD) 설치에 따른 ODL(출입문 개방루프) 크기조정

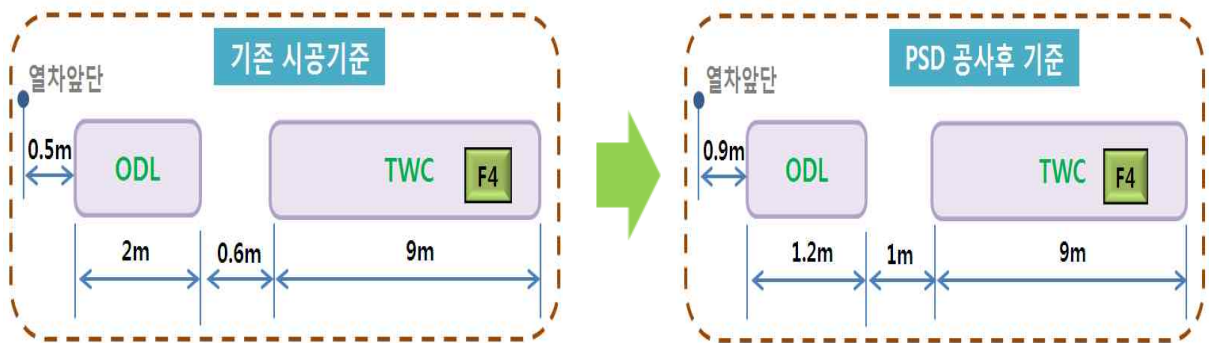

- 5~8호선 전역사 안전문(PSD) 설치에 따라 정차율 향상을 위해 ODL 크기를 축소 조정(2m→1.2m)