

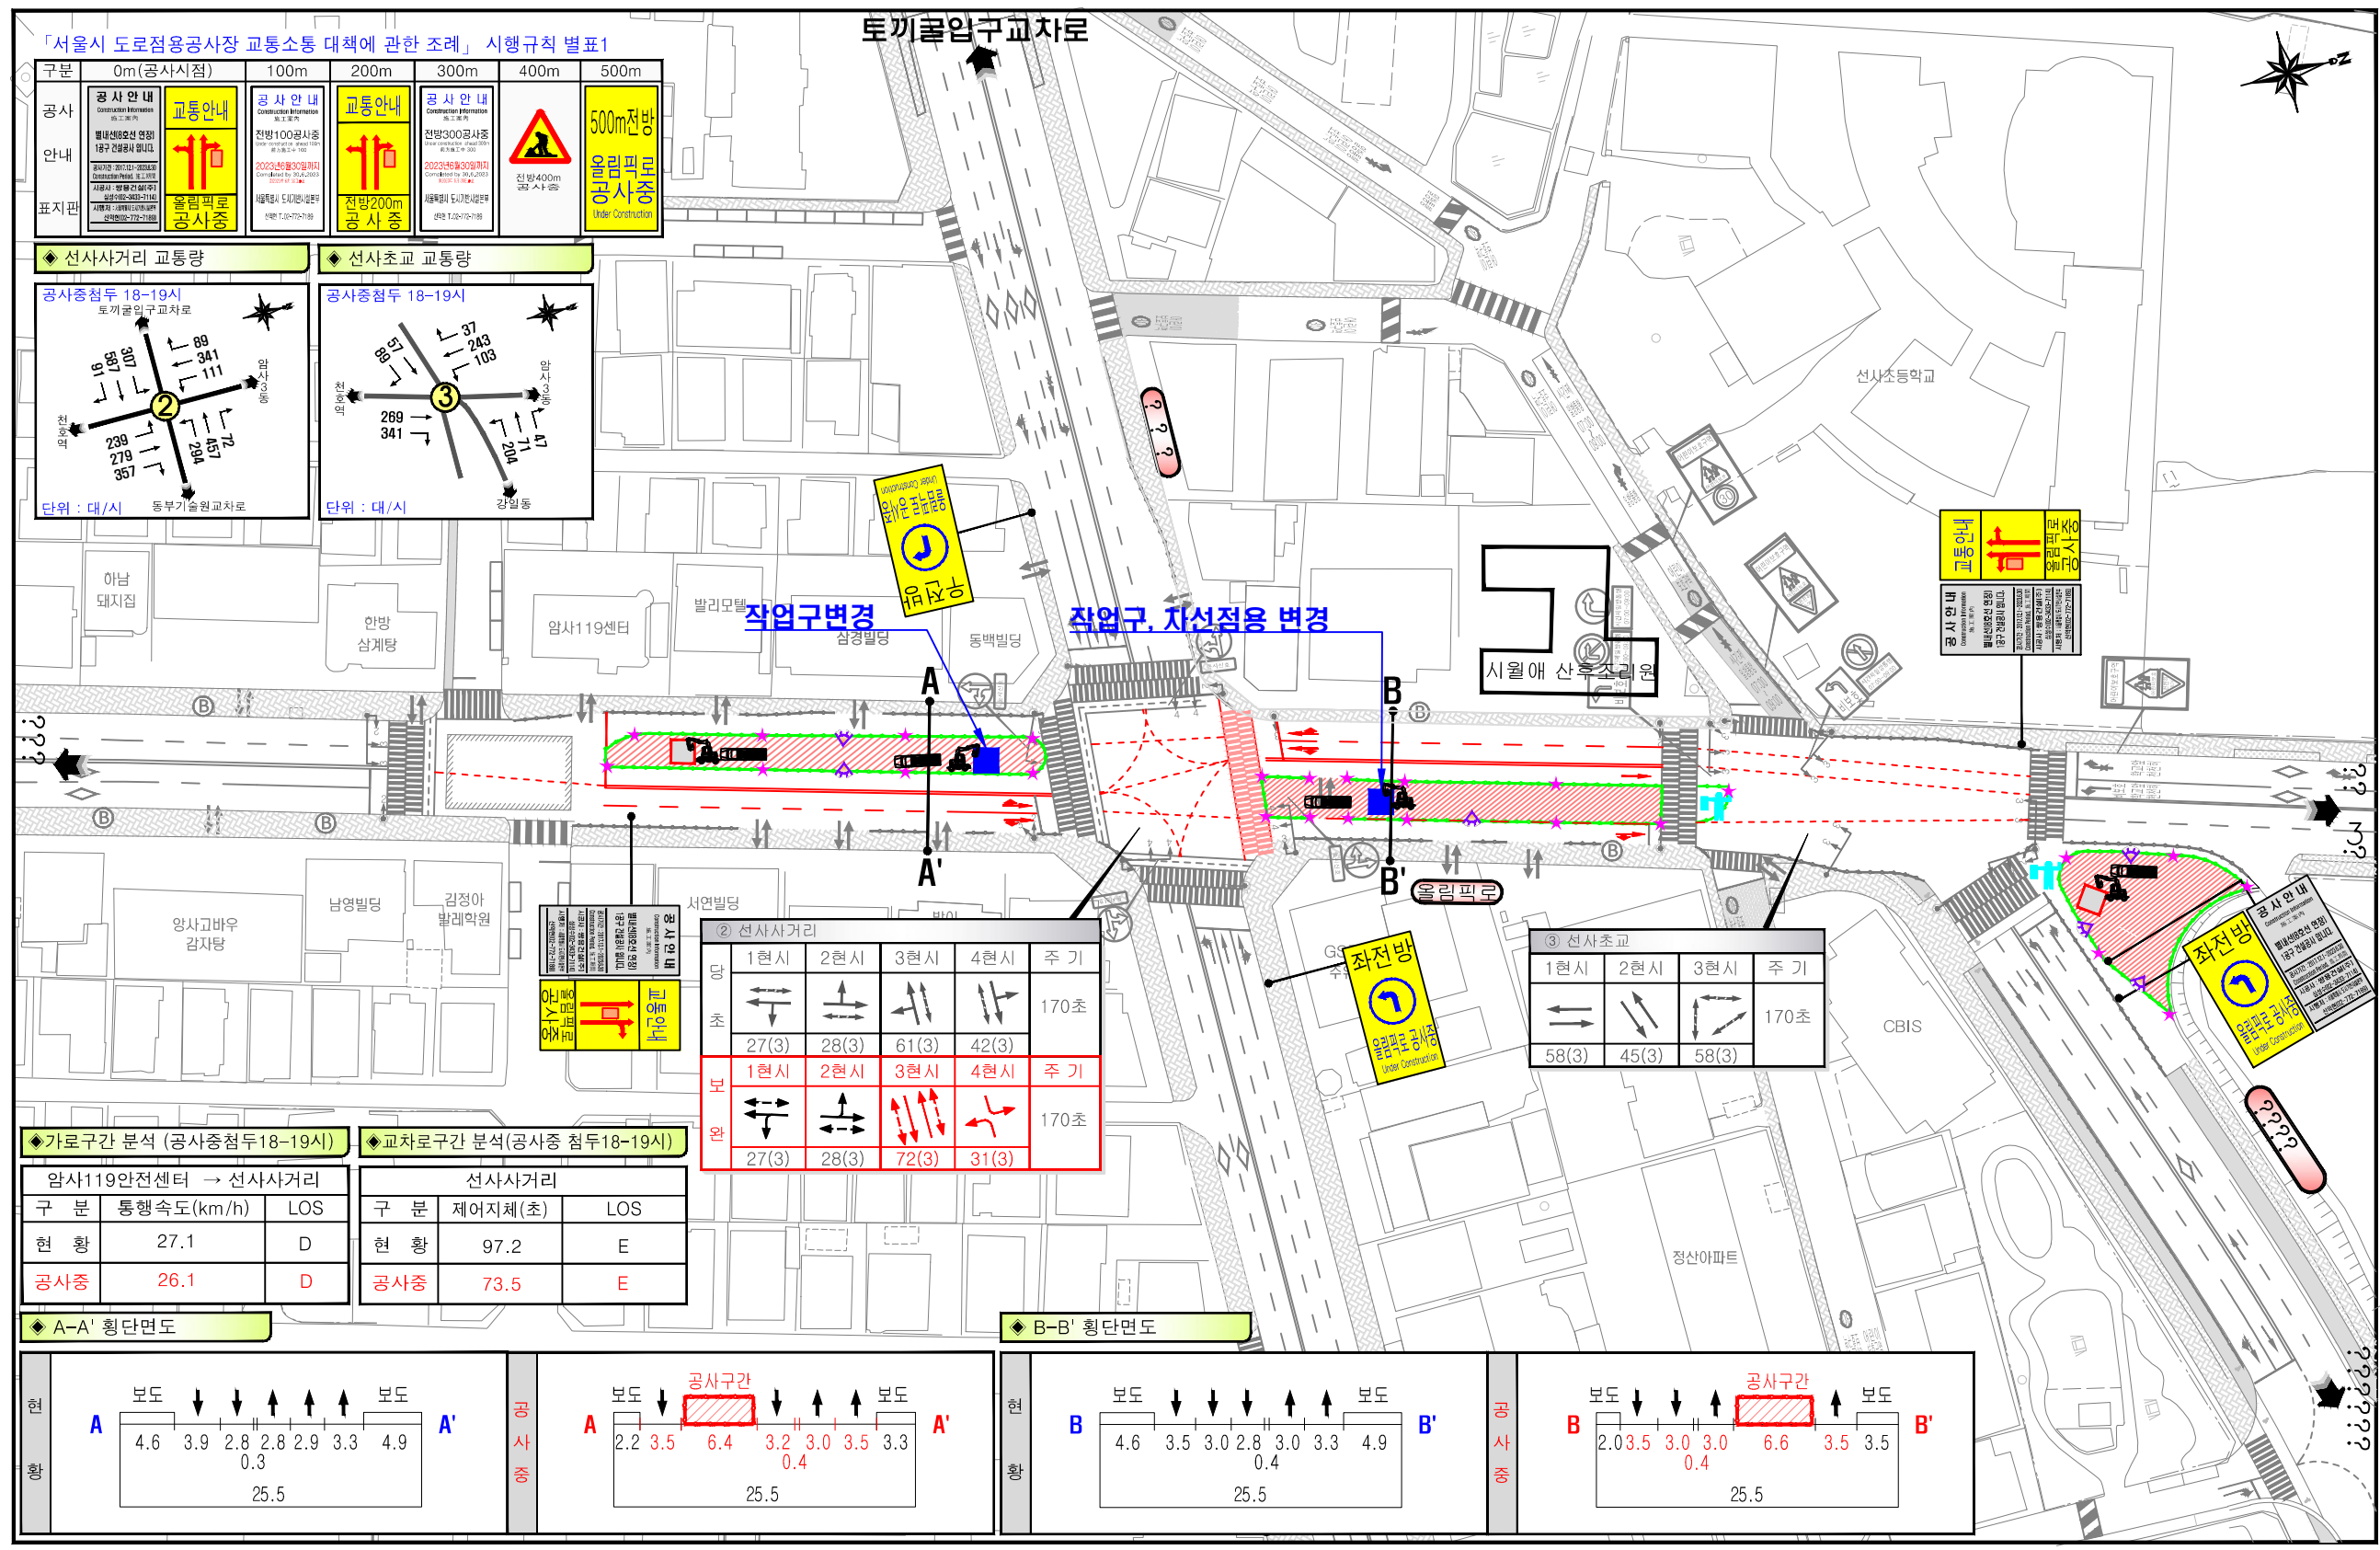


54단계 작업구 및 본선 설치

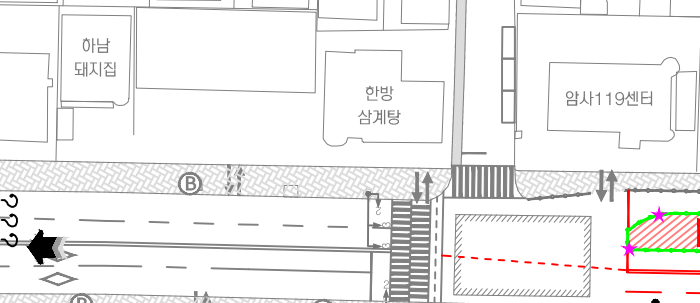

「서울시 도로점용공사장 교통소통 대책에 관한 조례」 시행규칙 별표1

구분	0m(공사시점)	100m	200m	300m	400m	500m

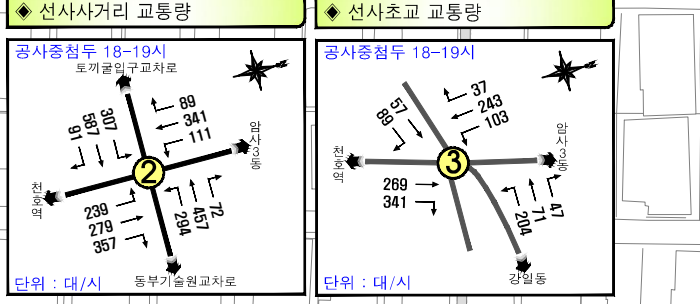

② 선사거리

구분	1현시	2현시	3현시	4현시	주기

③ 선사초교




구분	1현시	2현시	3현시	주기

◆ 가로구간 분석 (공사중점두18-19시)

구분	통행속도(km/h)	LOS
현황	27.1	D
공사중	26.1	D

◆ 교차로구간 분석(공사중 점두18-19시)

구분	제어지체(초)	LOS
현황	97.2	E
공사중	73.5	E

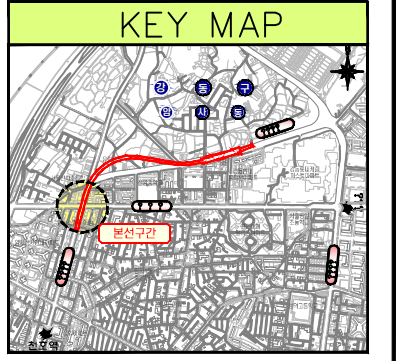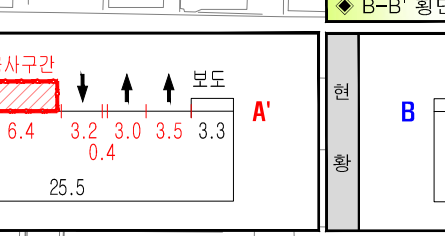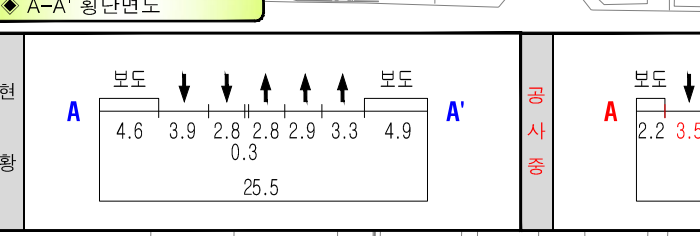

- 공사 개요
1. 공사구간: 올림픽로
  2. 공사 및 점용시간: 전일(24시간 점용)
  3. 공사방법: 안전시설을 설치→작업구 설치→본선 구조물 설치 등
  4. 점용차로수: 1~2개 차로

공사 기간

복공설치: 당초: 2020.04.01 ~ 2021.12.31 (21개월 예정)  
 변경: 2020.01.15 ~ 2021.12.31 (24개월 예정)

- 공사중 교통관리 방안
1. 교통통제수 배치
  2. 「서울특별시 도로점용공사장 교통소통 대책에 관한 조례 시행규칙」에 의해 공사안내 표지 설치
  3. 공사관련차량 추가 차로점용이 발생하지 않도록 현장관리
  4. 안전칸막이 및 워카, 경광등 설치

범례

	안전휀스 및 워카
	라바콘
	교통통제수
	공사구간
	공사차량
	차량동선
	보행자동선
	경광등
	조명시설
	점멸표지판