


# 상수도관로대장

축척 1:300

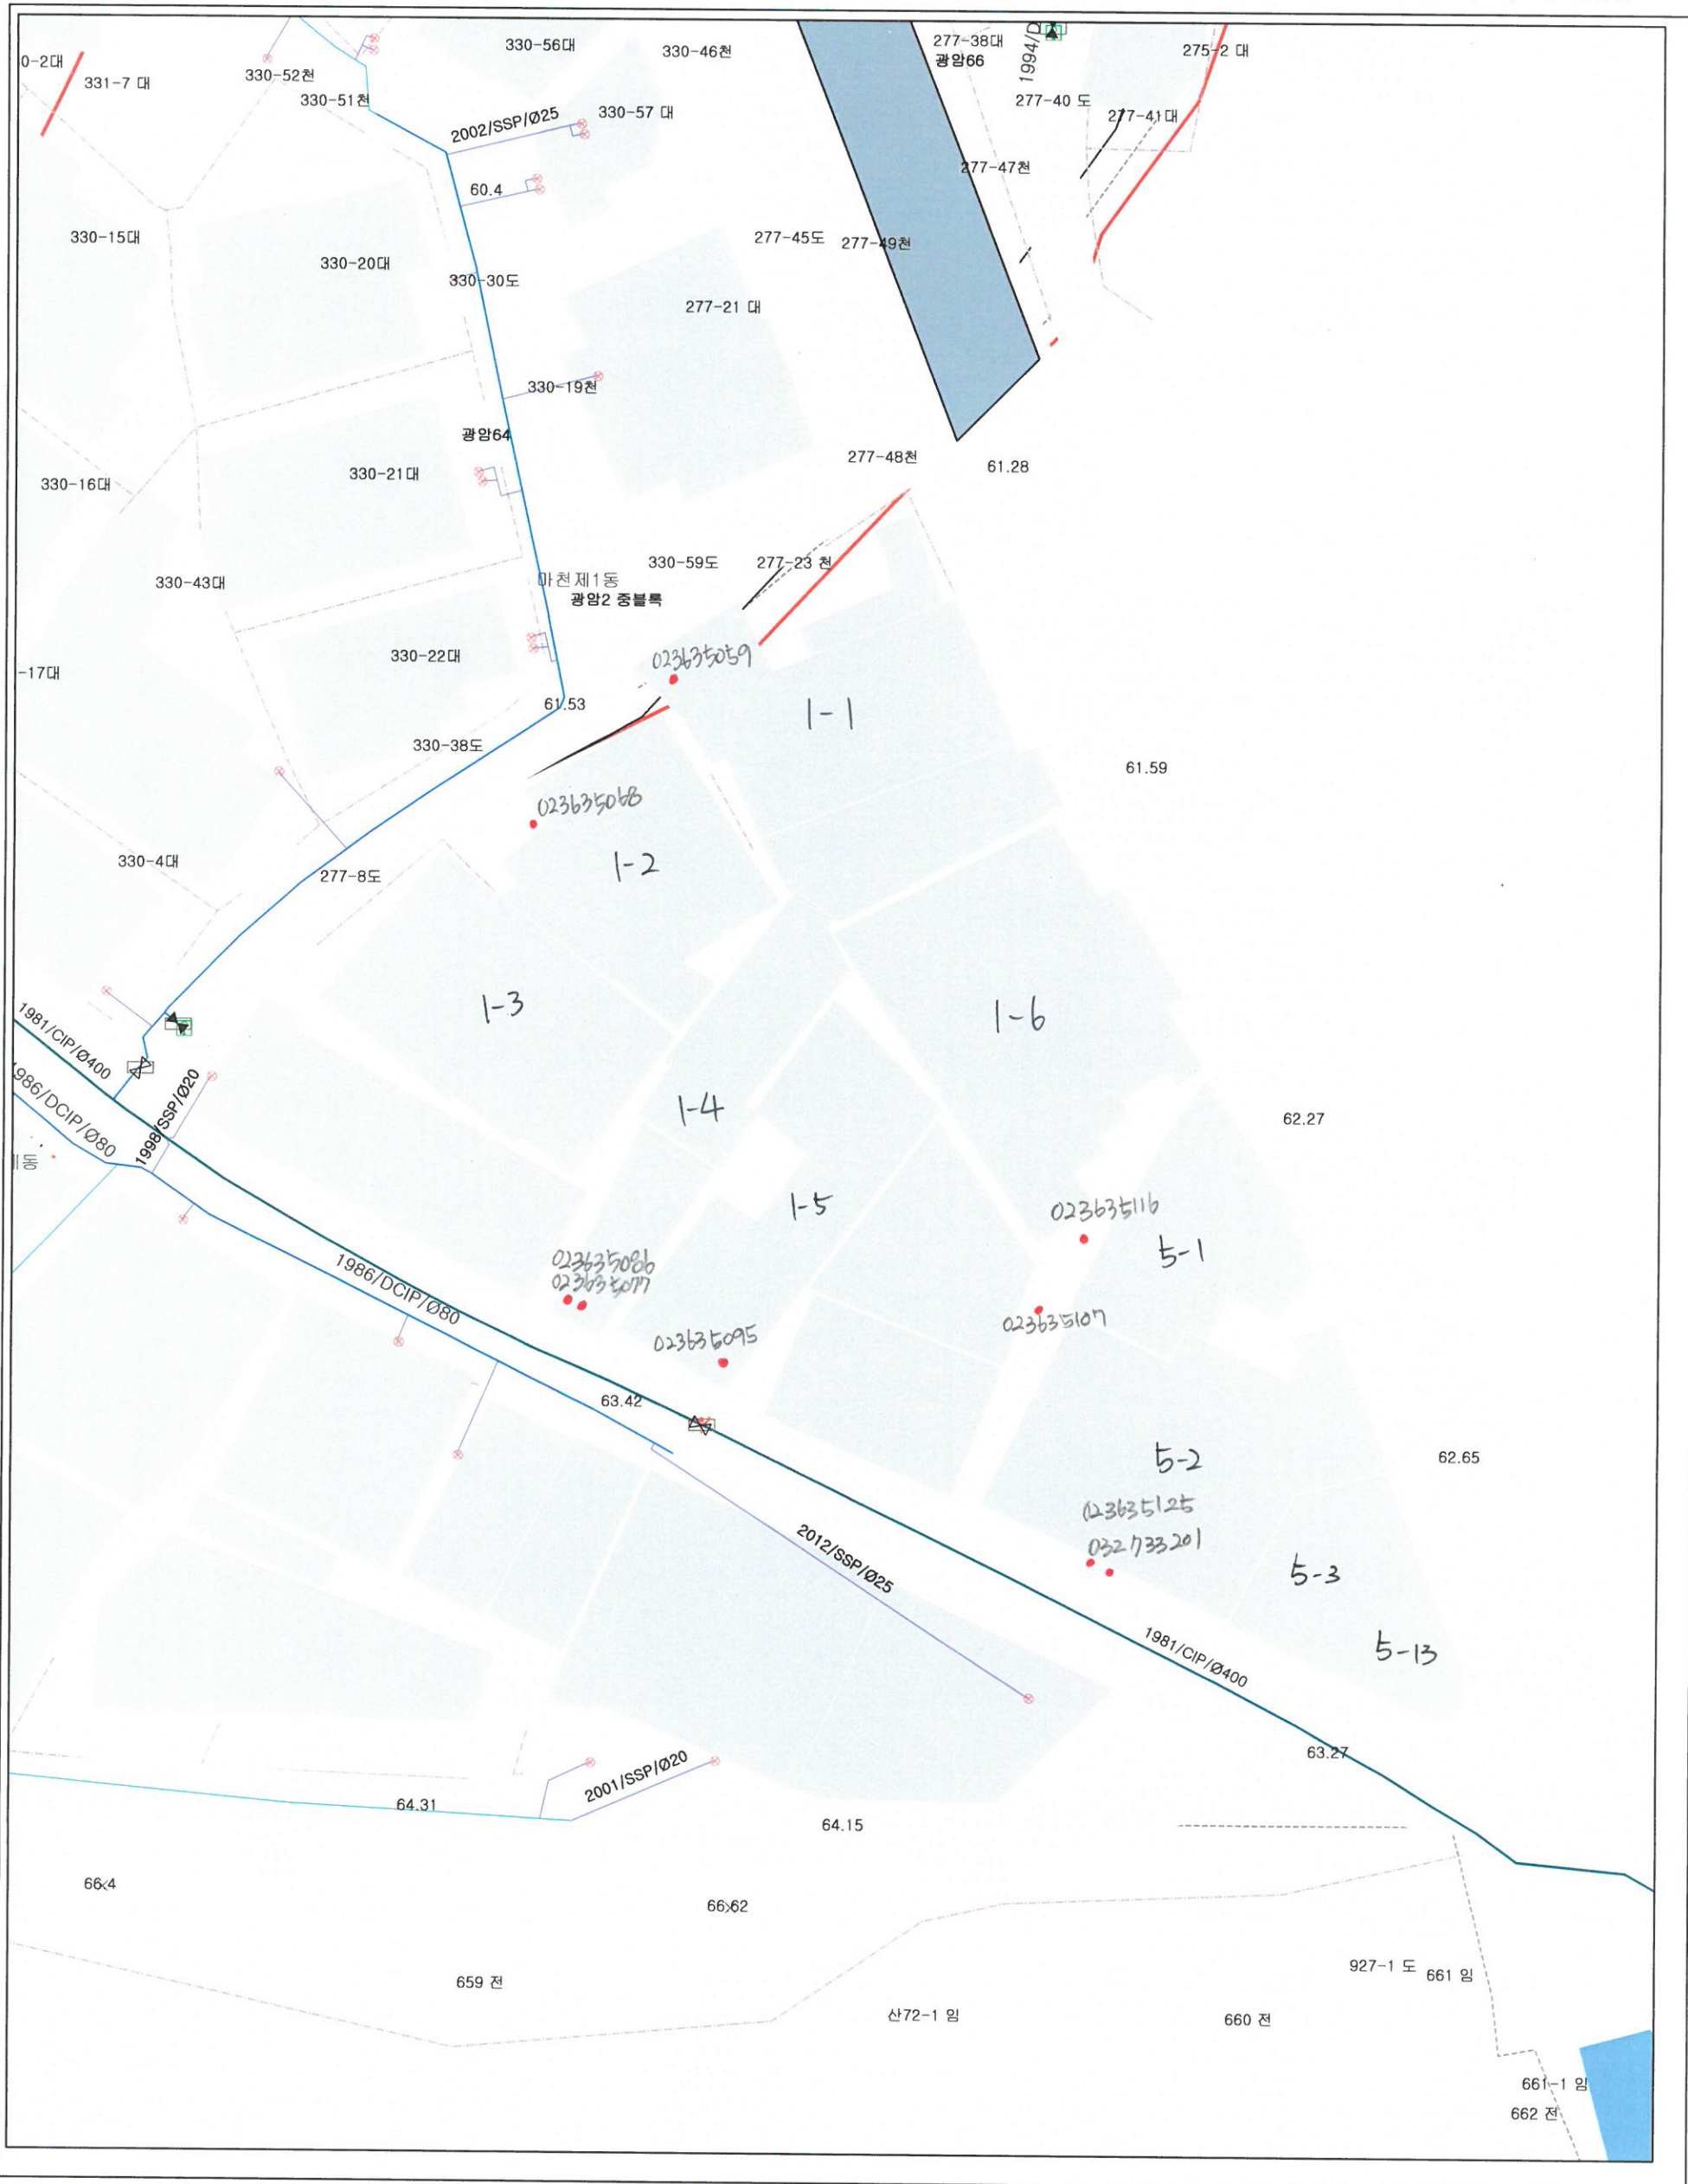

경고 : 본 지도는 서울시 상수도사업본부의 상수도시설관리용도 이외에는 사용 할 수 없음. 본 지도의 상수도 시설물은 현장과 상이할 수 있음.

제작기관 : 서울시 상수도사업본부

출력일: 2020년 01월 10일

출력자: 김민성