
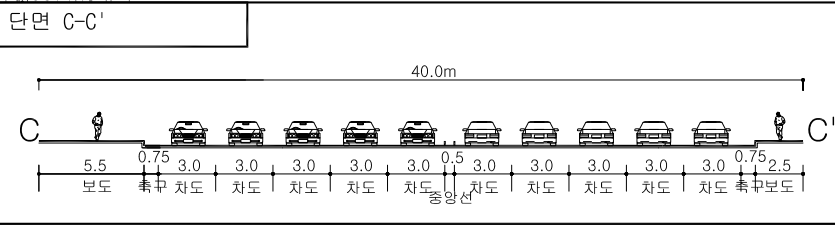
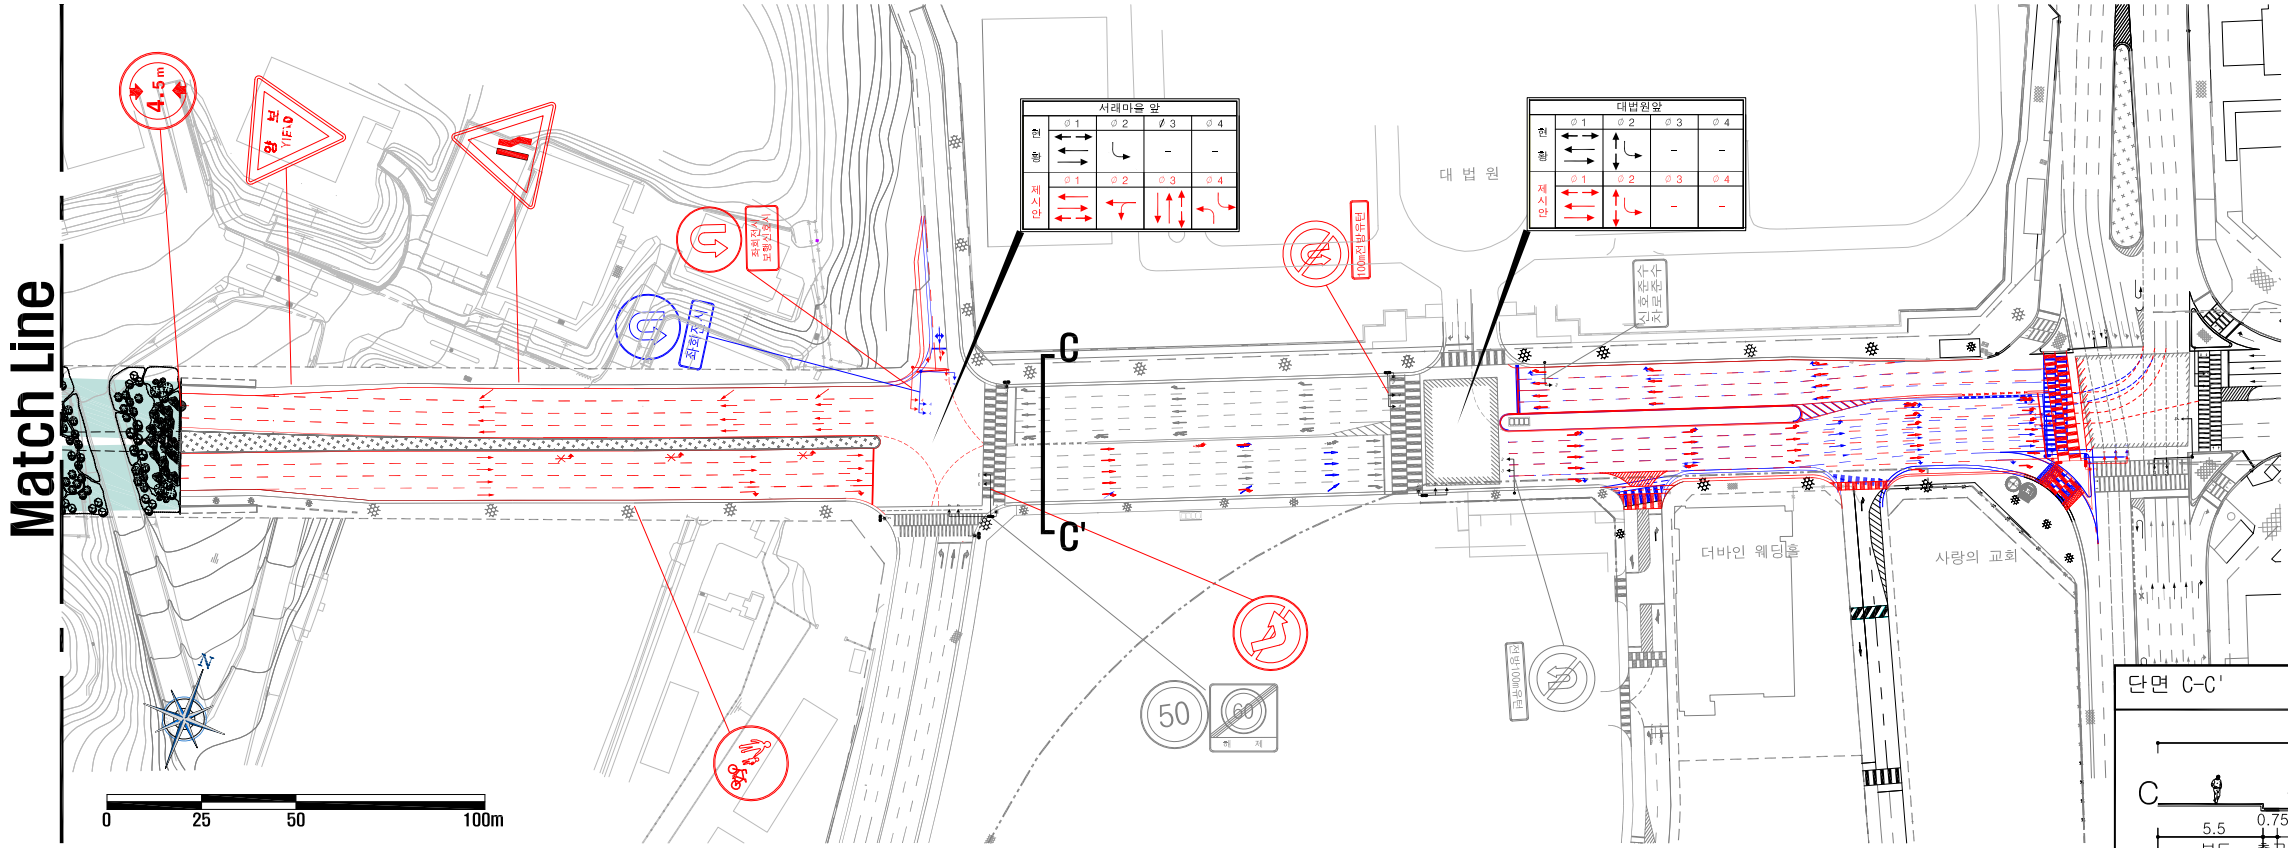
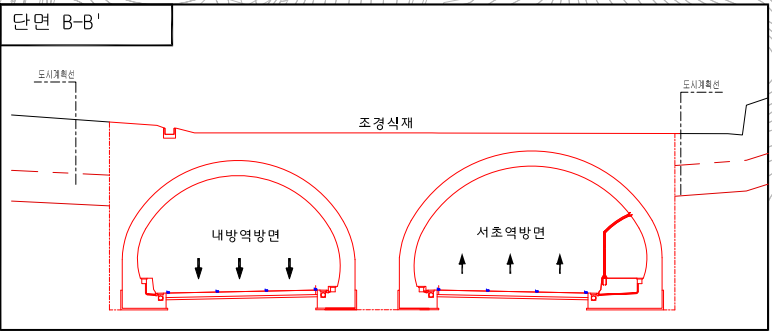
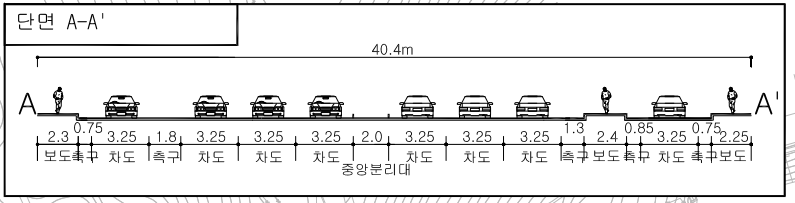


서초~방배로간 도로개설공사 주변 교통처리계획도

- 0 횡단보도 위치조정 : 5개소
- 0 보도 SETBACK에 따른 차로재구획
- 0 교통신호 설치 및 철거(차/보) : 7EA
- 0 교통안전표지 신설 및 철거

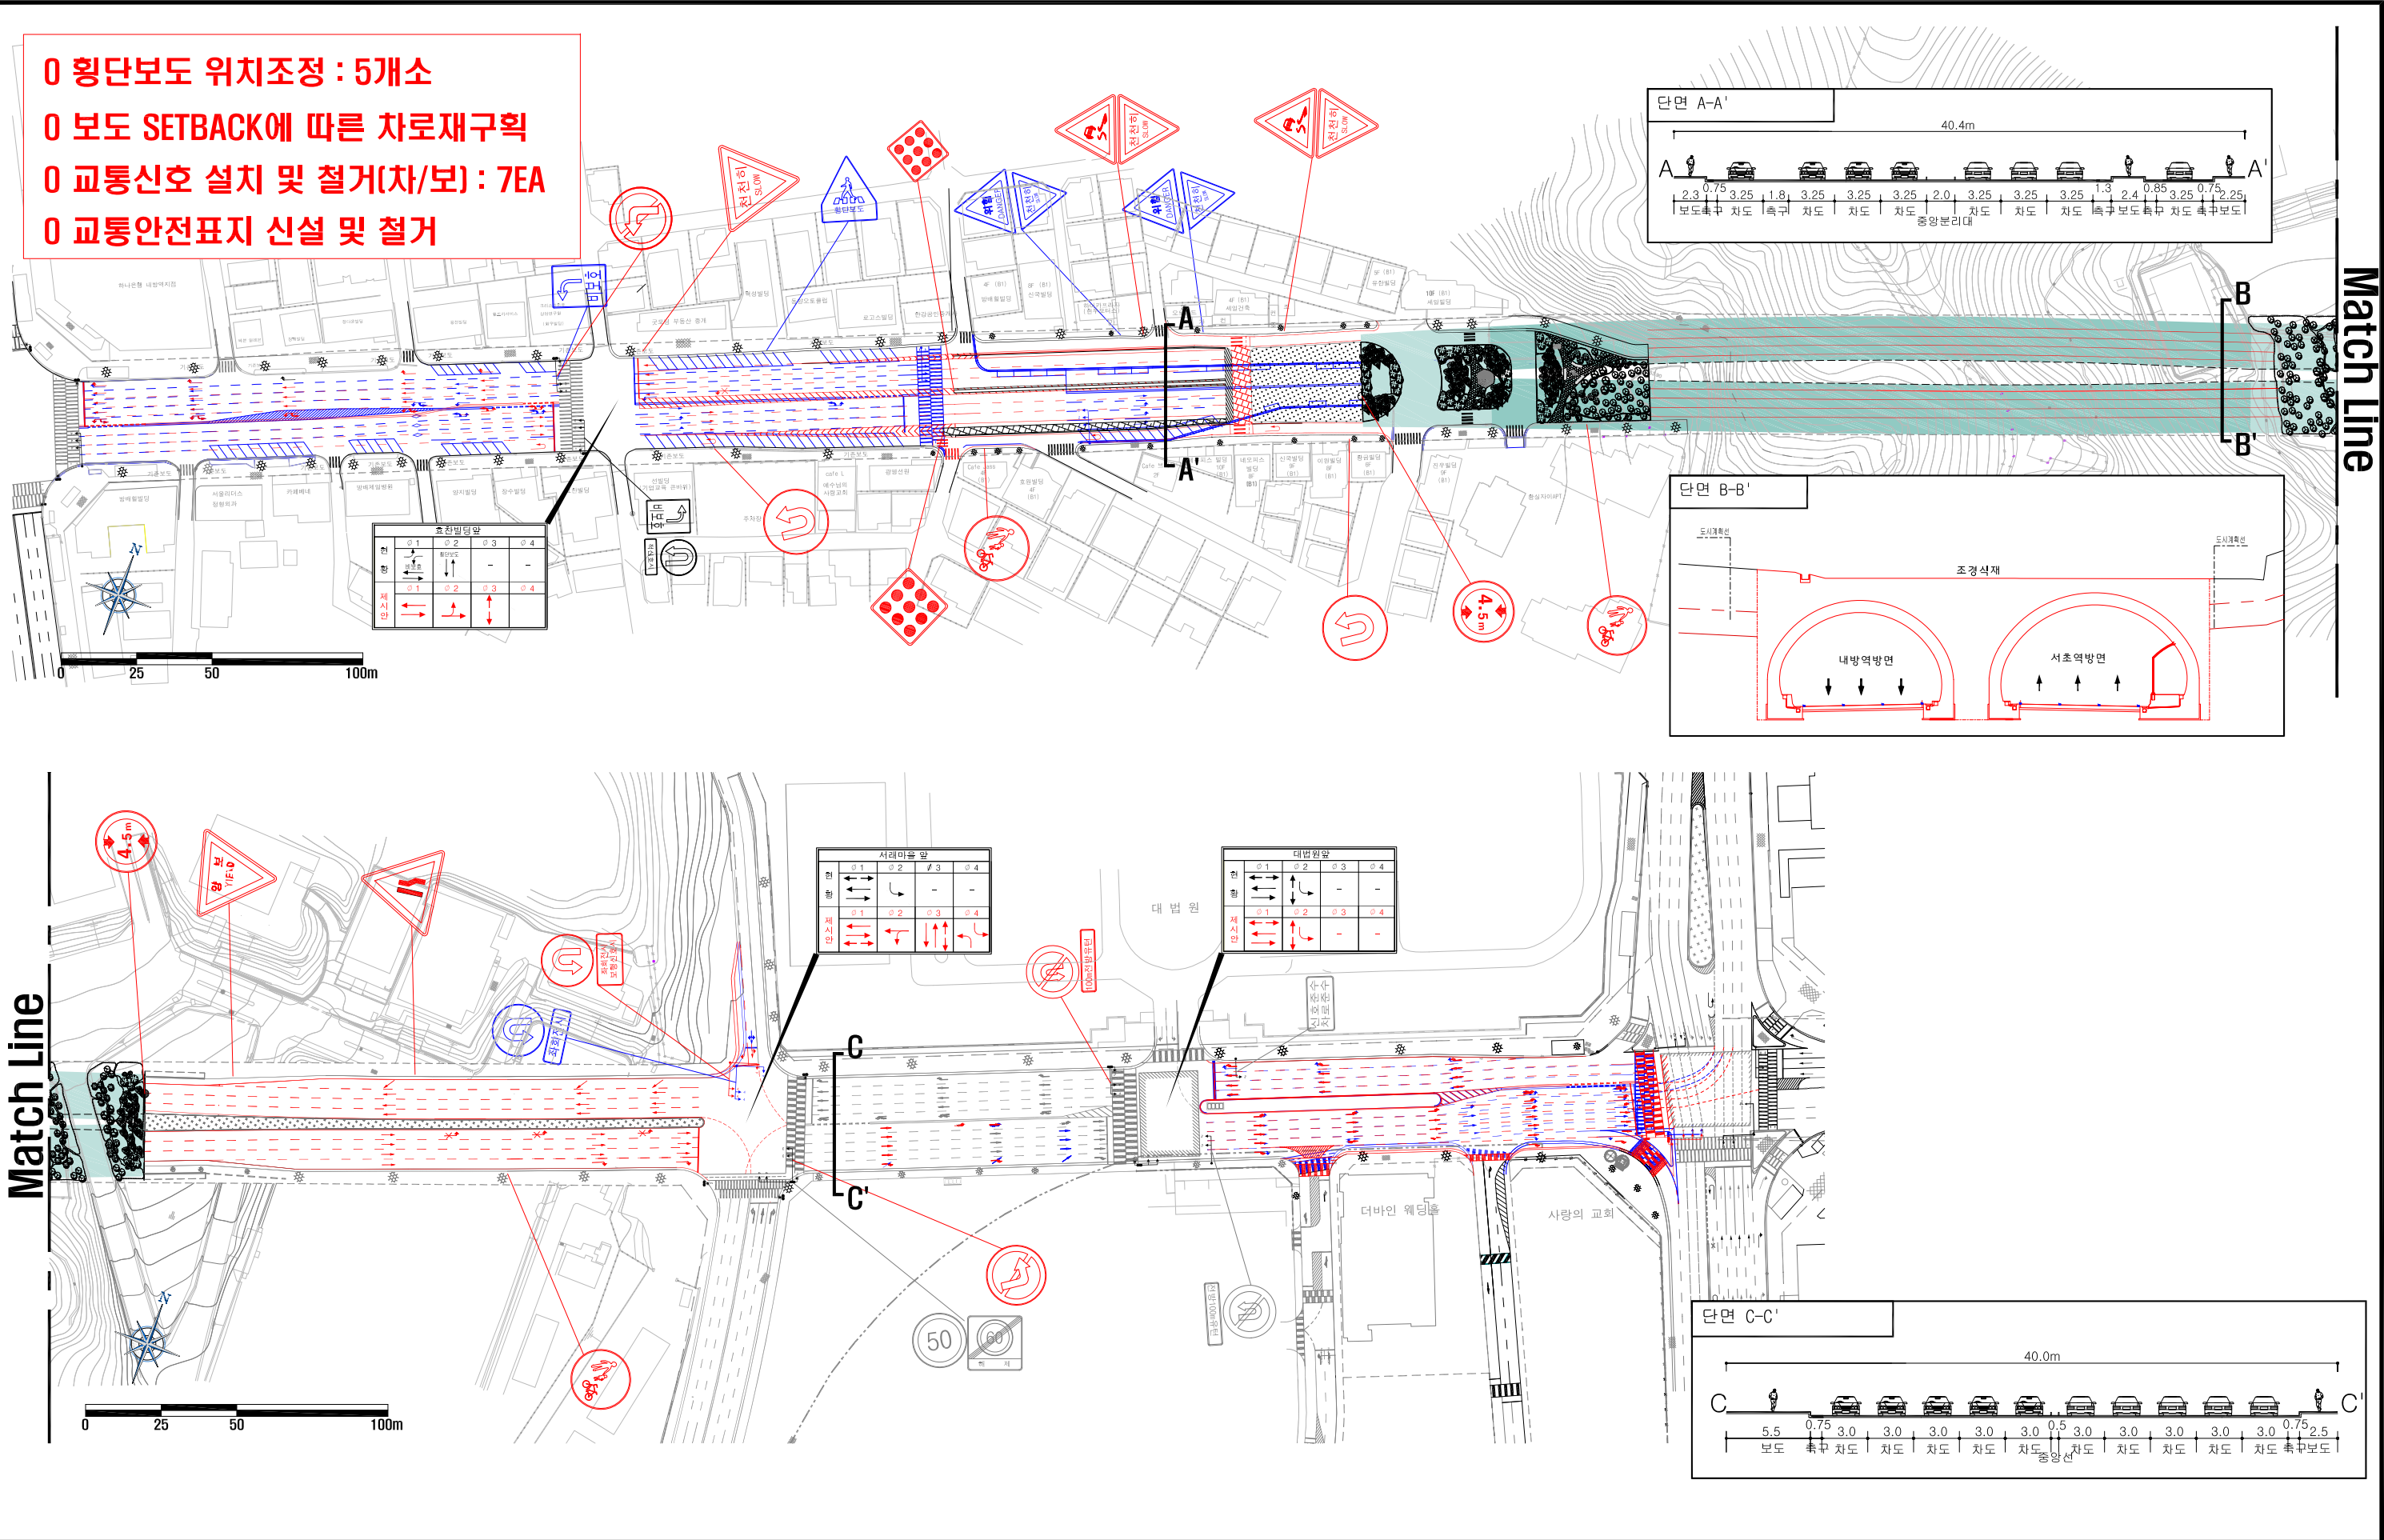

Match Line

Match Line