

조건부사항 ① 전신주 이설 및 주차계획변경

하자제로 품질만족 불신제로 고객감동



서울주택도시공사



수신자 수신자 참조
(경유)

제목 2019년도 제2차 매입임대주택 결과통보(목동 727-10,11)

1. 우리 공사 업무에 적극 협조하여 주시는 귀하께 진심으로 감사드립니다.
2. 귀하께서 2019년 제2차 매입임대주택 매입공고에 매입신청하신 주택에 대한 매입심의위원회 결과를 다음과 같이 안내드립니다.

가. 매입주택심의결과

- 주 소 : 양천구 목동 727-10,11

유형	호수	대지면적	연면적	심의결과	매입예정가(원)
신혼부부	9호	289.6㎡	558.58㎡	조건부가결	3,105,000,000

※ 조건부가결 내용 : 전신주 이설 및 주차계획 수정

※ 매입가격은 건축완료 후 실시되는 감정평가액에 따라 변동될 수 있음.


나. 추후 일정

- 조건부가결 내용이 있는 경우 매입주택부와 협의 후 진행 필요.
- 매입주택품질점검부와 설계도면 협의를 완료한 후 매매이행약정 체결 가능.


끝.

디자인
심의결과
통보공문


조건부사항 ① 전신주 이설 및 주차계획변경
처리 전

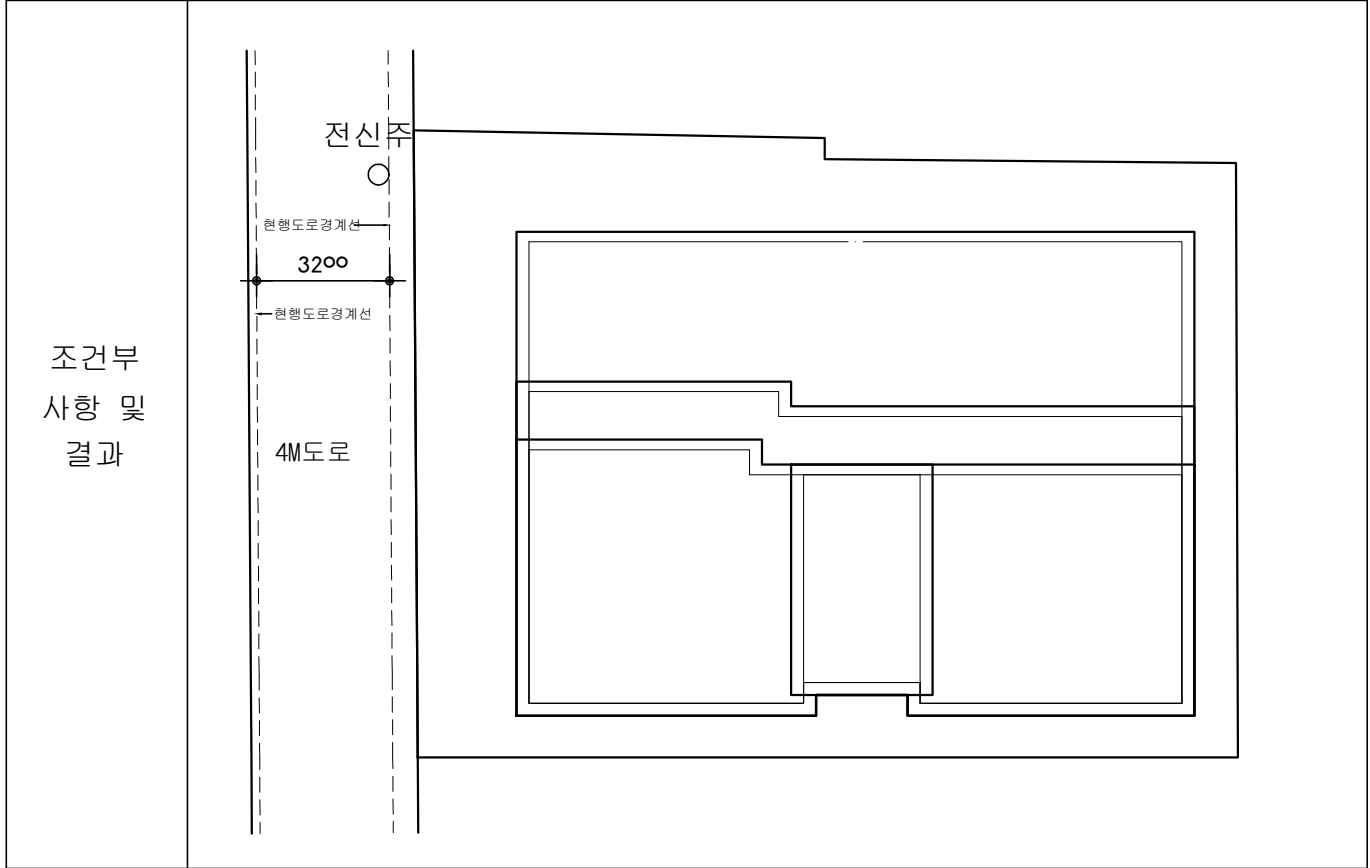


조건부사항 ① 전신주 이설 및 주차계획변경
처리 후

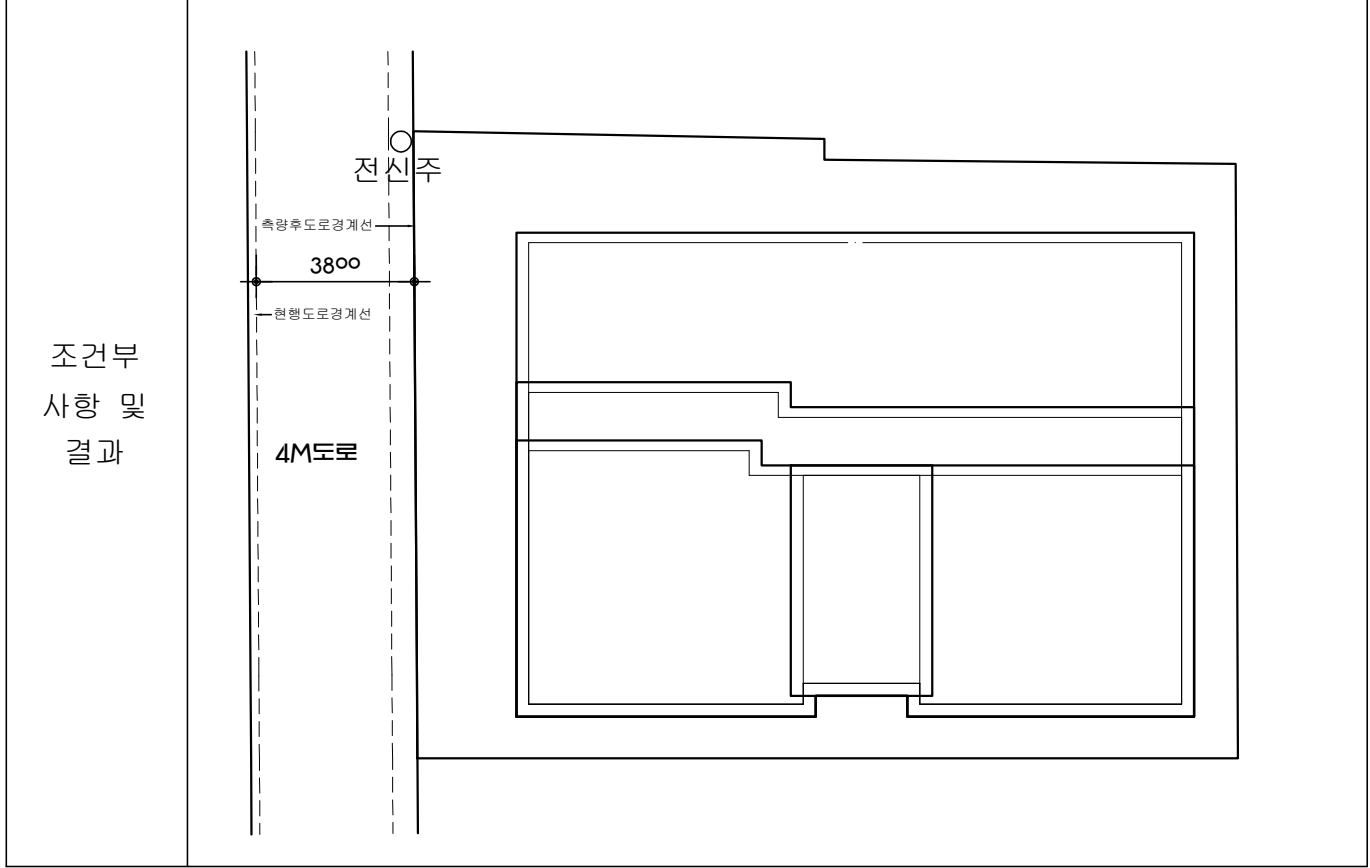

조건부사항 ① 전신주 이설 및 주차계획변경
처리 전

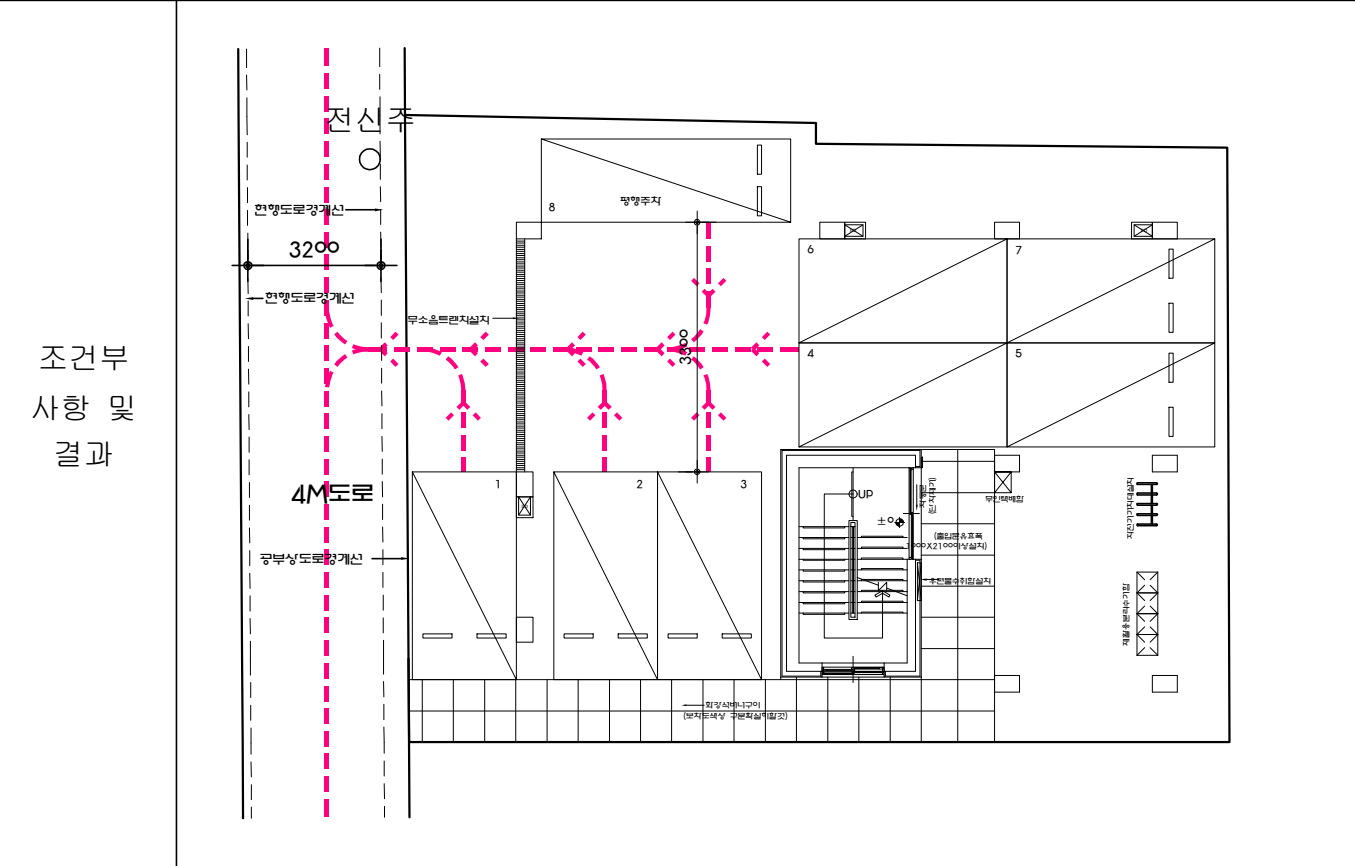

조건부사항 ① 전신주 이설 및 주차계획변경
처리 후

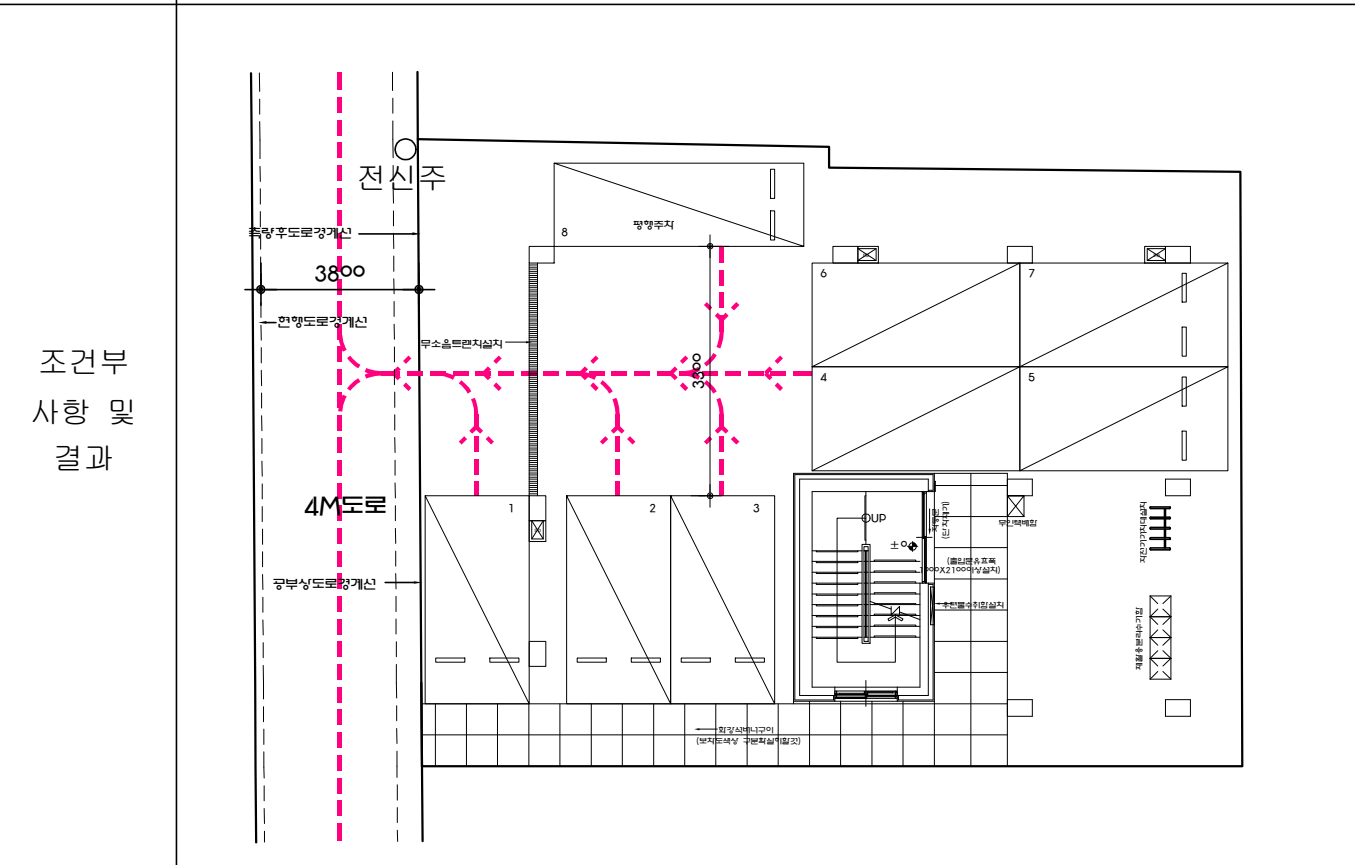

조건부사항 ① 전신주 이설 및 주차계획변경
처리 전



조건부사항 ① 전신주 이설 및 주차계획변경
처리 후



참 고 : 준 공 사 진

