

심의조건

디자인심의 통과조건(조건부)

하자제로 품질만족 불신제로 고객감동



서울주택도시공사



수신자 수신자 참조
(경유)

제목 [2019년도 제2차 매입임대주택 매입공고] 매입 재심의 결과 통보
(천호동 391-20, 22, 23, 24, 25, 54 나필지)

1. 우리 공사 매입임대주택사업에 대한 관심과 협조에 감사드리며, 귀하의 무궁한 발전을 기원합니다.

2. 귀하께서 2019년도 제2차 매입임대주택 매입공고에 매입 신청하신 주택에 대한 매입 재심의 결과를 아래와 같이 통보합니다.

- 아 래 -

가. 신청 주택

주택 위치	호수	대지면적	연면적	매입 예정가
강동구 천호동 391-20, 22, 23, 24, 25, 54 나필지	25호	630㎡	14,259.93㎡	8,060,000,000원

※ 매입가격은 건축완료 후 실시되는 감정평가액에 따라 변동 가능

나. 재심의 결과

재심의 결과	사유
조건부 가결	- 매스를 활용한 디자인 개선 - 보행자통로 재계획(코어 위치 변경 또는 진입로 환경 개선 등)

다. 추후 일정

- 조건부 가결: 매입주택부와 해당 사항 협의 후 매입 절차 진행
- 가결: 매입주택품질점검부와 설계도면 협의 후 매매이행약정 진행. 끝.

심의결과
통보 공문

■ 이행결과

이행결과

- 매스를 활용한 디자인 개선
→ 매스와 포인트 활용하여 디자인 개선함.

변경전




변경후



이행결과

- 보행자 통로 재계획(코어위치 변경 또는 진입로 환경 개선등)
 → 나동 코어위치 변경하여 보행자통로 개선함.

변경전

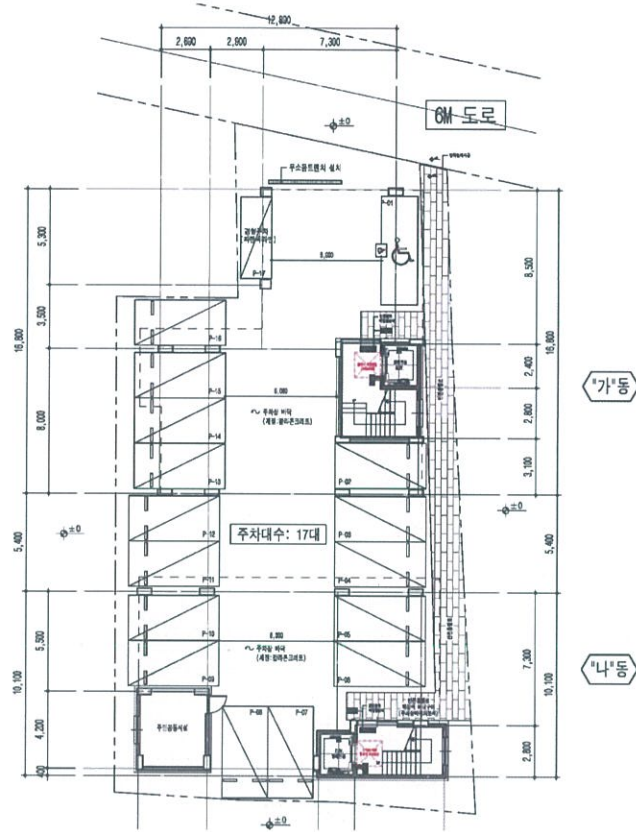

변경후

