

## 서대문구 국가기초구역 설정·변경 및 폐지(안) 공고

「도로명주소법」 제8조의3 및 같은 법 시행령 제11조의8에 따라 국가기초구역 설정·변경 및 폐지(안)에 대한 주민의견을 수렴하고자 다음과 같이 공고합니다.

2020년 10월 14일

서울특별시 서대문구청장

### □ 국가기초구역 개요

- 도입배경 : 우편, 통계 등 각 기관별 구역 설정기준이 달라 정보 공유 및 안정적인 구역관리가 어려워 공통으로 사용 가능한 전국단위 구역관리제도 필요
- 정의 : 도로명주소를 기반으로 전 국토를 읍면동의 면적보다 작게 일정한 경계를 정하여 나눈 구역

### □ 서대문구 국가기초구역 설정·변경 및 폐지(안) 현황

- 총괄표

시군구명	국가기초구역			예비구역 번호 수
	설정	변경	폐지	
서대문구	2	15	2	110

- 세부사항 : 국가기초구역 설정·변경 및 폐지(안) 현황 및 도면(붙임) 참조

□ 공고기간 : 2020. 10. 14. ~ 2020. 10. 28.

## □ 의견제출


- 국가기초구역 설정·변경 및 폐지(안)에 대해 의견이 있는 기관·단체 또는 개인은 공고기간에 다음사항을 기재한 의견서를 제출하여 주시기 바랍니다.
  - 국가기초구역 설정·변경 및 폐지(안)에 대한 의견
  - 성명(기관·단체의 경우 기관·단체명과 대표자 성명), 주소 및 연락처
  - 제출처 : 서대문구청 지적과
- 기타 문의사항은 서대문구청 지적과 도로명주소팀(☎ 330-1078)으로 문의하시기 바랍니다.

붙임 : 국가기초구역 설정·변경 및 폐지(안) 현황 및 도면 1부

□ 국가기초구역 설정·변경 및 폐지(안) 현황

연번	위치	관련 구역번호	구분	사유
1	증가로 150 일대(남가좌동)	03670 03671 03674	변경 변경 변경	남가좌동제1구역 주택재건축정비사업 완료
2	거북골로 100 일대(남가좌동)	03687 03688 03689	변경 폐지 변경	가재울뉴타운5구역·6구역 주택재개발정비사업 완료
3	수색로 100 일대(남가좌동)	03709 03790 03791	변경 설정 설정	가재울뉴타운4구역 주택재개발정비사업 완료
4	통일로 395 일대(홍제동)	03729 03730	변경 변경	홍제제2구역 주택재개발정비사업 완료
5	홍제동 270 일대(홍제동)	03625 03626 03627	변경 변경 폐지	홍제제3구역 주택재개발정비사업 완료 예정(2021년 12월)
6	이화여대8길 123 일대(북아현동)	03761 03762 03763 03769 03770	변경 변경 변경 변경 변경	북아현1-1재정비촉진구역 주택재개발정비사업 완료

□ 국가기초구역 설정·변경 및 폐지(안) 도면

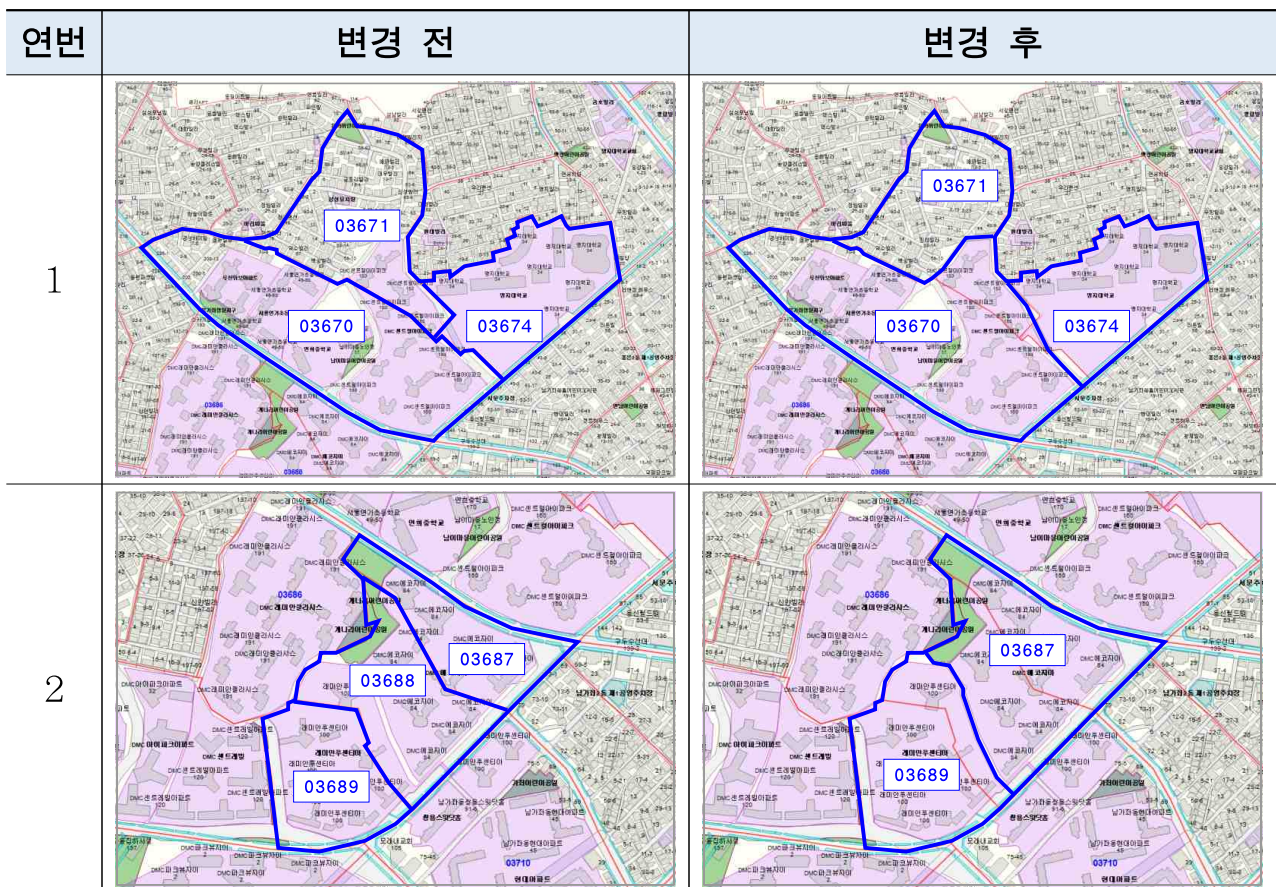

연번	변경 전	변경 후
3		
4		
5		
6		